


Alver kommune
post@alver.kommune.no.

Vår ref.: VW
Bergen, 14.09.2022

Innspel til kommuneplanen

I forbindelse med reguleringsplan Mangerneset ID 1260_2011000400 som er under utarbeid så er det ønskeleg komme med innspel til kommuneplanen.

Kommune	Alver
Gardsnamn (adresse i sentrum)	Mangersneset
Gardsnr./bruksnr.	444/2 mfl.
Gjeldande planstatus (reguleringsplan)	Uregulert
Forslagsstillar	Kvalheim Eiendom As
Grunneigarar (sentrale)	Oddmund Kvalheim
Plankonsulent	Weglo Design, Plan & Landskap AS
Ny plans hovedformål	Bustader
Planområdets areal i daa	92,8 dekar
Grad av utnytting	Sjå plankart
Ant. nye bustader	24 nye einebustader

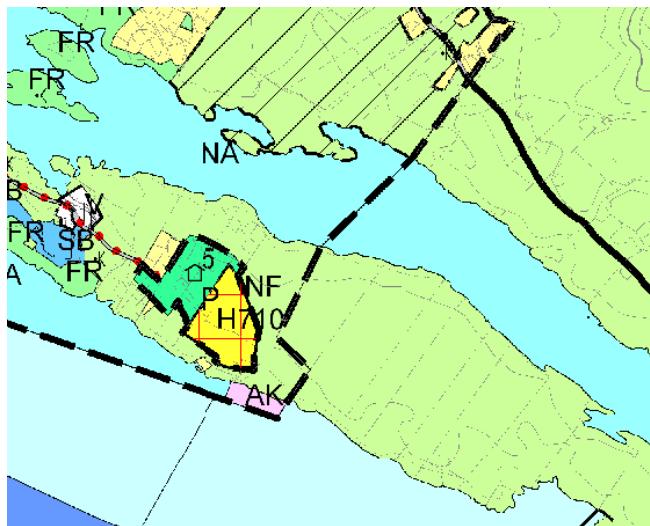

Område vist med gult er satt av til bustader i kommuneplanen.

Det er ønskeleg å utvide grensa som er satt av til bustadformål i kommuneplanen i følgende områder:

1. Bustadområdet er i samsvar med kommuneplanen bortsett frå eit mindre område i nordaust som ligg i LNF område.
2. Renovasjonsanlegg ligg i LNF område.
3. Veg til bustadområdet i nordaust og veg til slamavskiljar ligg i LNF området.



Blå linje viser forslag til ny LNF grense. Svart grense viser gjeldende LNF grense.

Nye bustader BFS22-BFS26 i nordaust er godt tilpassa landskapet med lite skjeringar og fyllingar, og vert lite eksponert frå sjø. Bustader ligg bak høgdedraget og tittar over kanten. Vegen opp til desse bustaden er lagt slik at den får minst mogleg terrenginngrep. Pumpestasjon er plassert der det er mest naturlig i forhold til nytt bustadfelt.

Hadde ein valt å lagt bustadene i GN3 og ikkje kome i konflikt med LNF området så hadde det vert større terrenginngrep og dette ønsker ein å unngå ved å trekke dei lengre bak.

Dersom det er ønskeleg så kan GN3 område om gjærast til LF område.

Kommunen bør også ta stilling til følgande:

Der det er 2 hytter og ein 1 hyttetomt går LNF grense rett igjennom tomte slik at det her ikkje vert mogleg å regulere desse til bustader. Desse vert da regulert til fritidsbusetnad. Tomten med hytten i strandsonene vert også regulert til fritidsbusetnad.

Vedlegg

Foreløpig reguleringsplan
Foreløpig Illustrasjonsplan

Med vennleg hilsen

Vibeke Weglo

Wego Design, Plan & Landskap AS