



NY VEGTRASÉ FOR NEDRE DEL AV FELLES TILKOMSTVEG

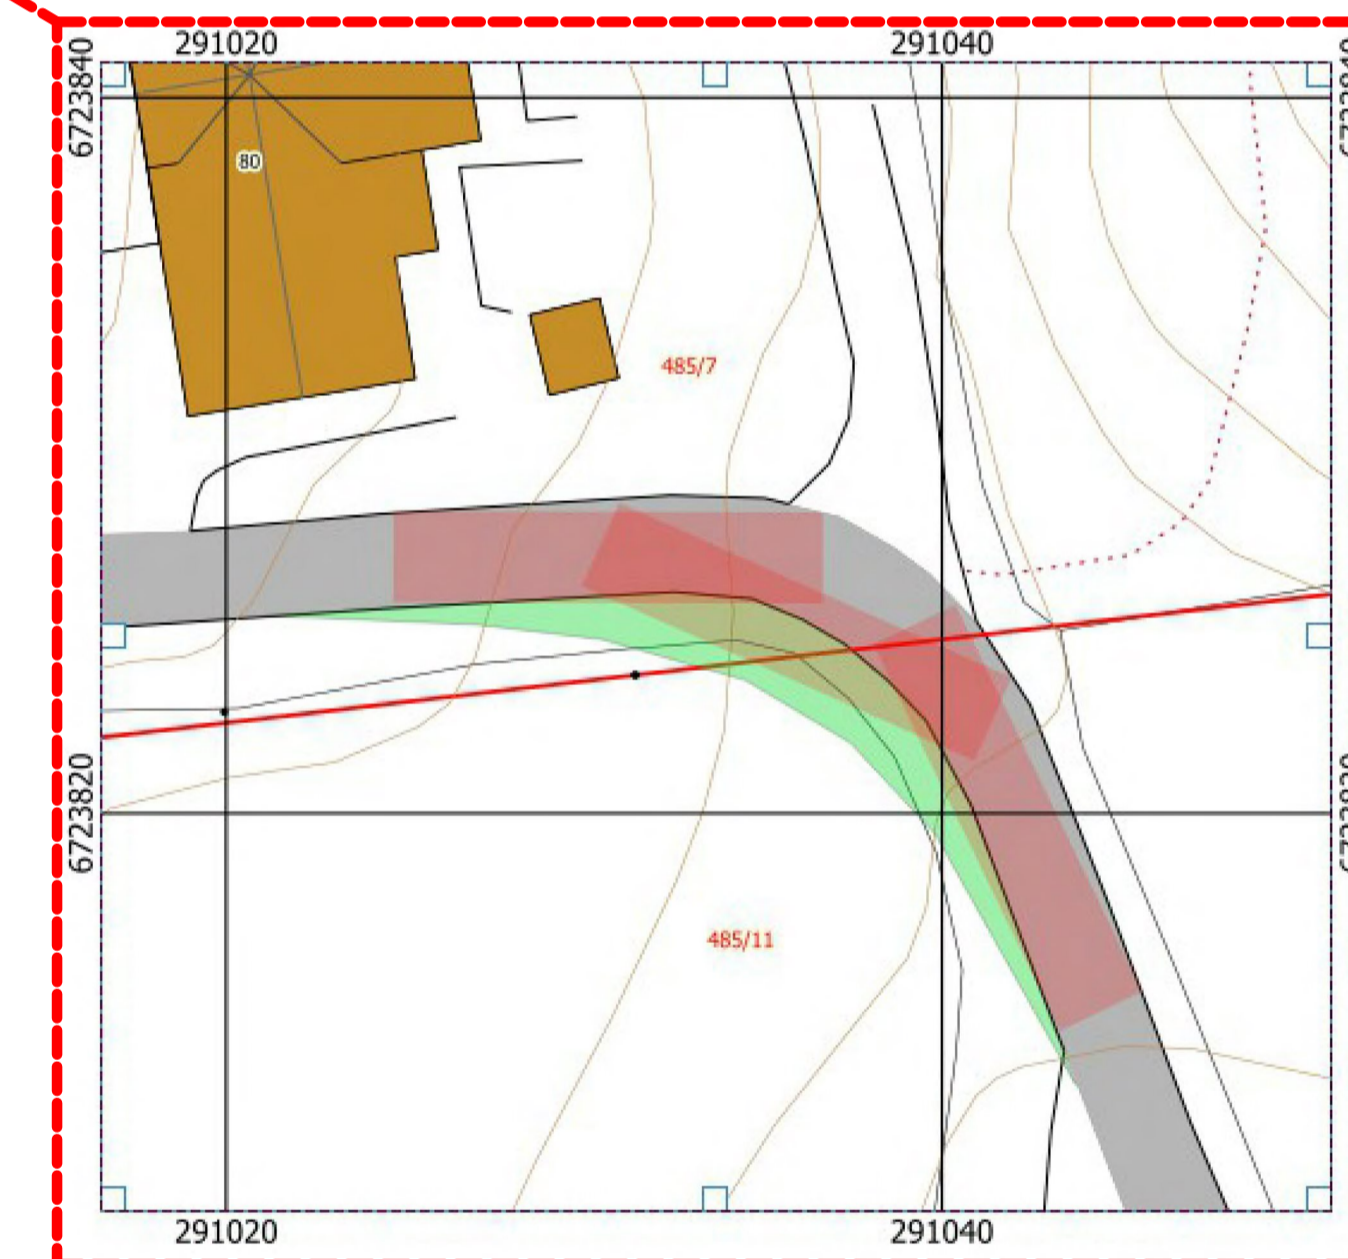

UTVIDELSE AV SVING FOR BEDRE RADIUS

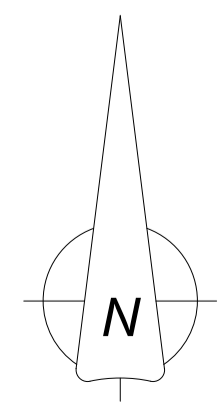

KARTUTSNITT - MÅLESTOKK 1:1000 v/ARKSTR. A1

REV.	DATO	BESKRIVELSE	TEGN.	KONTR.
18020				
PROSJEKTNR.	18020	ARKITEKKTORET BØRTEIT & CARLSEN AS HAGELEIA 6 - 5914 ISDALSTØ TELEFON 400 41 614 BO@BØRTEIT.NO		
TEKNET AV	PJC	FETTERAVIKER Johnny Vetås GNR./BNR. 485/2 m.fl. PROSJEKTNAMN Utbedring av tilkomstveg - Vetås		
AKVIS. AV	PJC	TEGNINGENAMN Situasjonsplan		
ARKITETTBILLEGE	A1	For søknad TEGNINGENAMN Situasjonsplan		
MÅLESTOKK	1 : 1000	REVUSJON		
DATO	26.05.2021	A1-001		