



Kommune: 4631 - ALVER
Gardsnummer: 310
Bruksnummer: 224

Utskriftsdato / klokkeslett: 20.09.2022 kl. 09:09

Produsert av: Liv Berit Ones

Dette dokumentet viser resultatet av 2 forretninger.

Orientering om relevant utdrag av matrikkelen

Eit relevant utdrag av matrikkelen viser delar av opplysningane som registrert om matrikkeleiningane (eigedommane). Utdraget viser kva slags endringar som er gjort i matrikelen knytt til ei forretning, som t.d. kva for grenser som vart behandla. Relevant utdrag av matrikkelen er heimla i Forskrift om eiendomsregistrering av 26. juni 2009 § 9.

Du kan kontakte kommunen for å få komplet matrikkelbrev, dersom du vil sjå alle opplysningar som er registrert om matrikkeleininga.

Om heilskap og nøyaktighet i relevant utdrag av matrikkelbrevet

Matrikkelen vart etablert ved konvertering av data frå tidlegare register. Det kan variere kor gode slike data er med omsyn til heilskap og nøyaktighet. I enkelte tilfelle kan grenselinjer mangle helt eller delvis, eller vere feil registrerte. Det kan også vere feil og manglar ved registrert bygnings- og adresseinformasjon. Heilskap og kartfestingsnøyaktighet er oftaast betre innanfor enn utanfor tettbygde strøk. Ver merksam på at oppgjeve areal for mange matrikkeleiningar og bygg er usikre.

For utfyllande informasjon: www.kartverket.no/utdragmatrikkel

Matrikkelleining

Matrikkelleiningstype:	Grunneigedom
Bruksnamn:	
Etableringsdato:	30.07.2008
Skyld:	0
Er tinglyst:	Ja
Har festegrunnar:	Nei
Er seksjonert:	Nei

Arealrapport

Tekst

Utrekna areal for 310 / 224

Areal Kommentar
951,7 m²

Eigarforhold

Tinglyste eigarforhold	
Rolle	Status
Heimelshavar	270188

Føds.d./org.nr	Namn
	TVEITNES HENRIETTE BØNES

Nettadresse (URL)

Annan referanse

Forretning

Forretningstype

Årsak til feilretting

Forretningar der matrikkelleininga er involvert

Forretningsdokumentdato

Kommunal saksreferanse

Nettadresse (URL)

Annan referanse

Grensejustering

Oppmålingsforretning/grensejustering

Årsak til feilretting


01.09.2022

2022/4830

Relevant utdrag av matrikkelen for 4631 - 310 / 224


Side 2 av 7


Oversiktskart

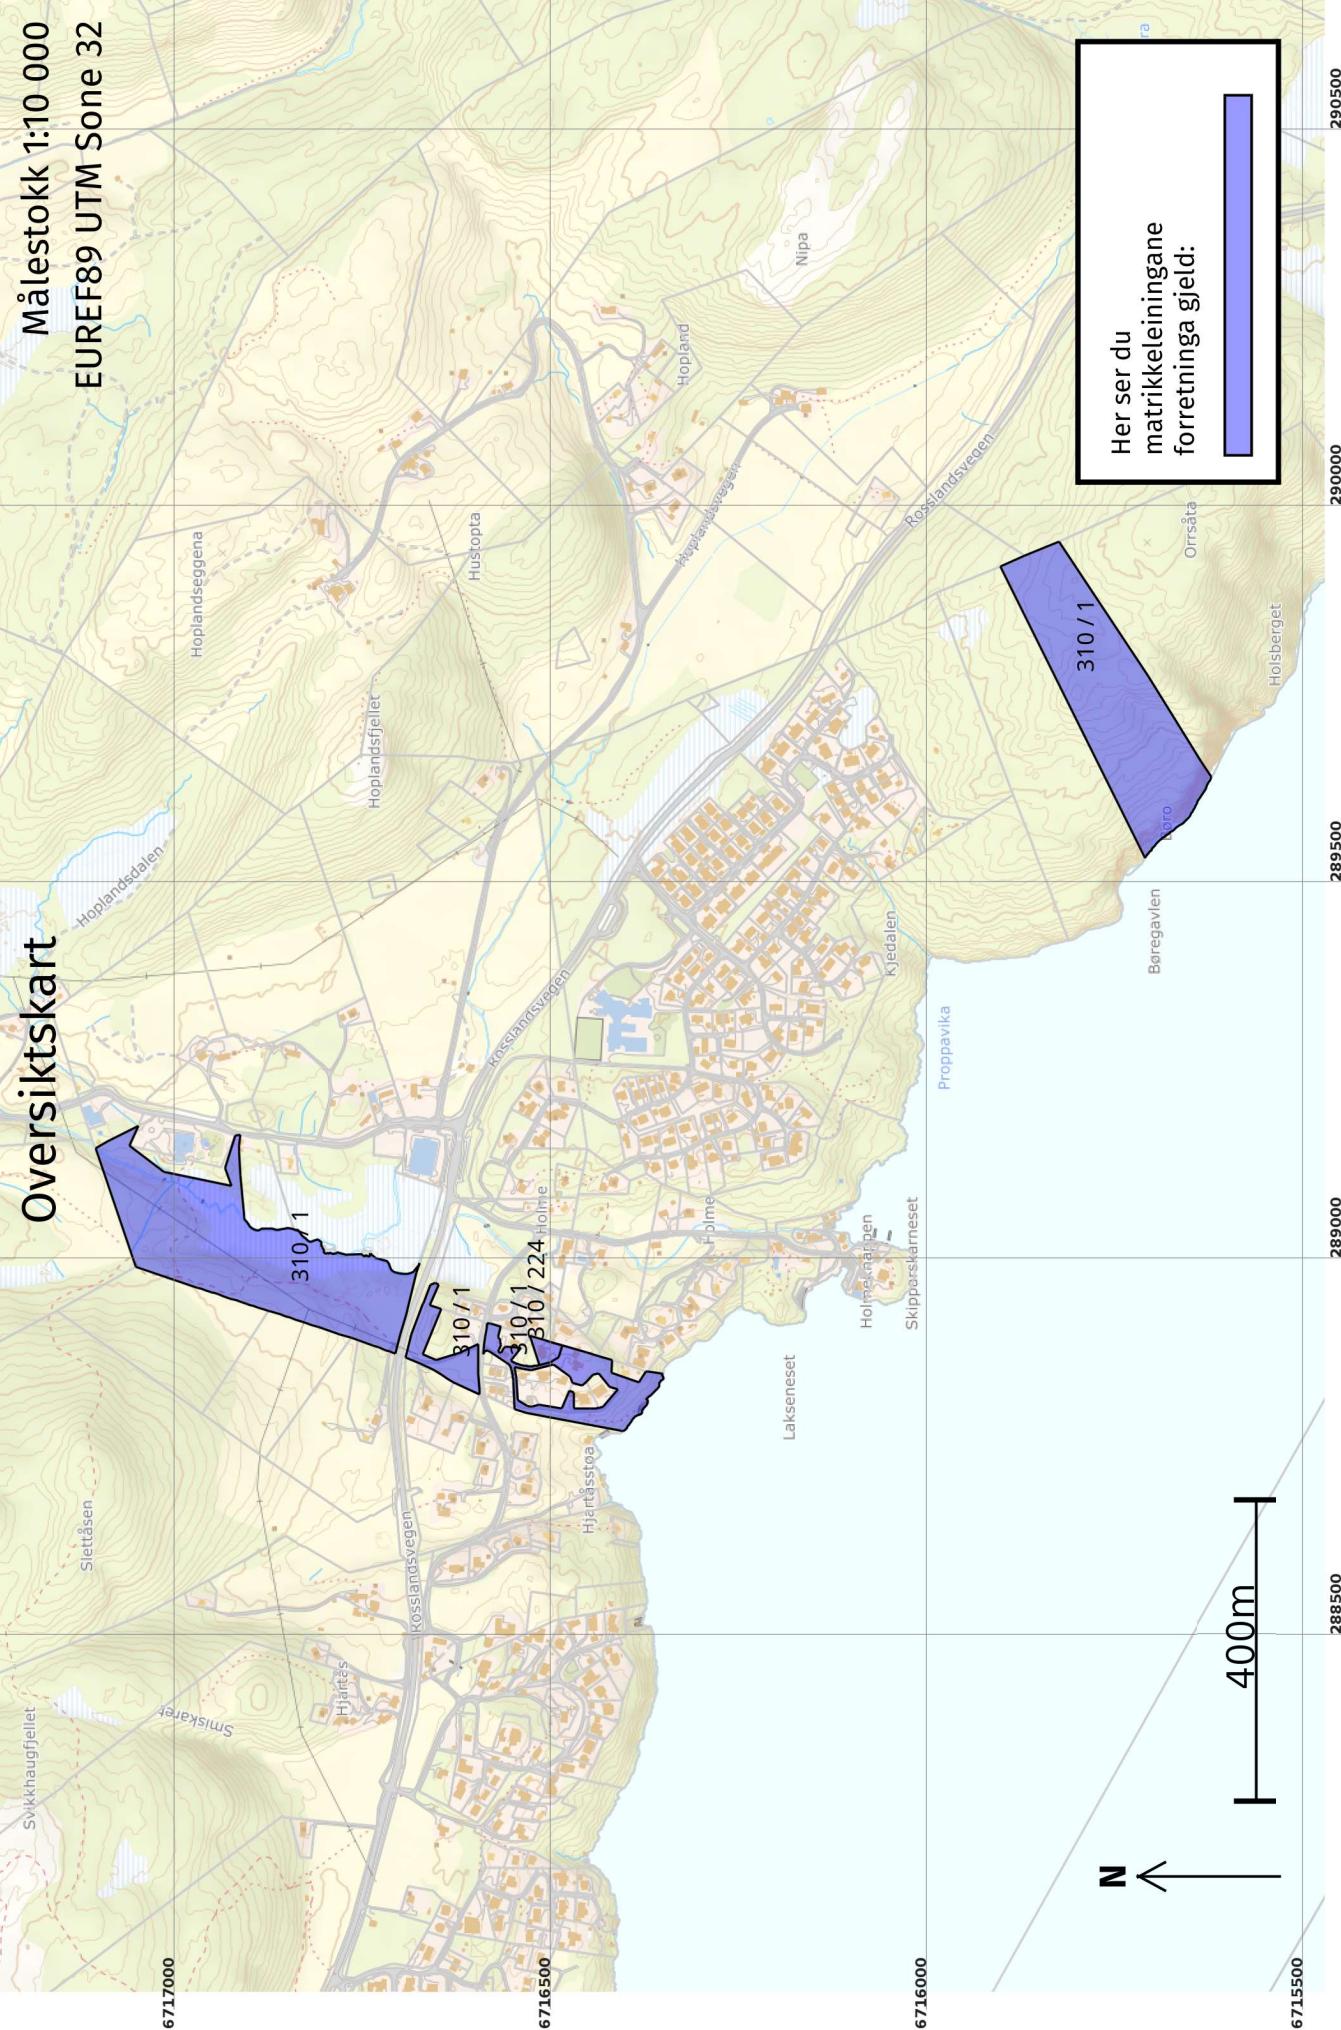


Oversiktskart for 310 / 224

Målestokk 1:1 000
EUREF89 UTM Sone 32

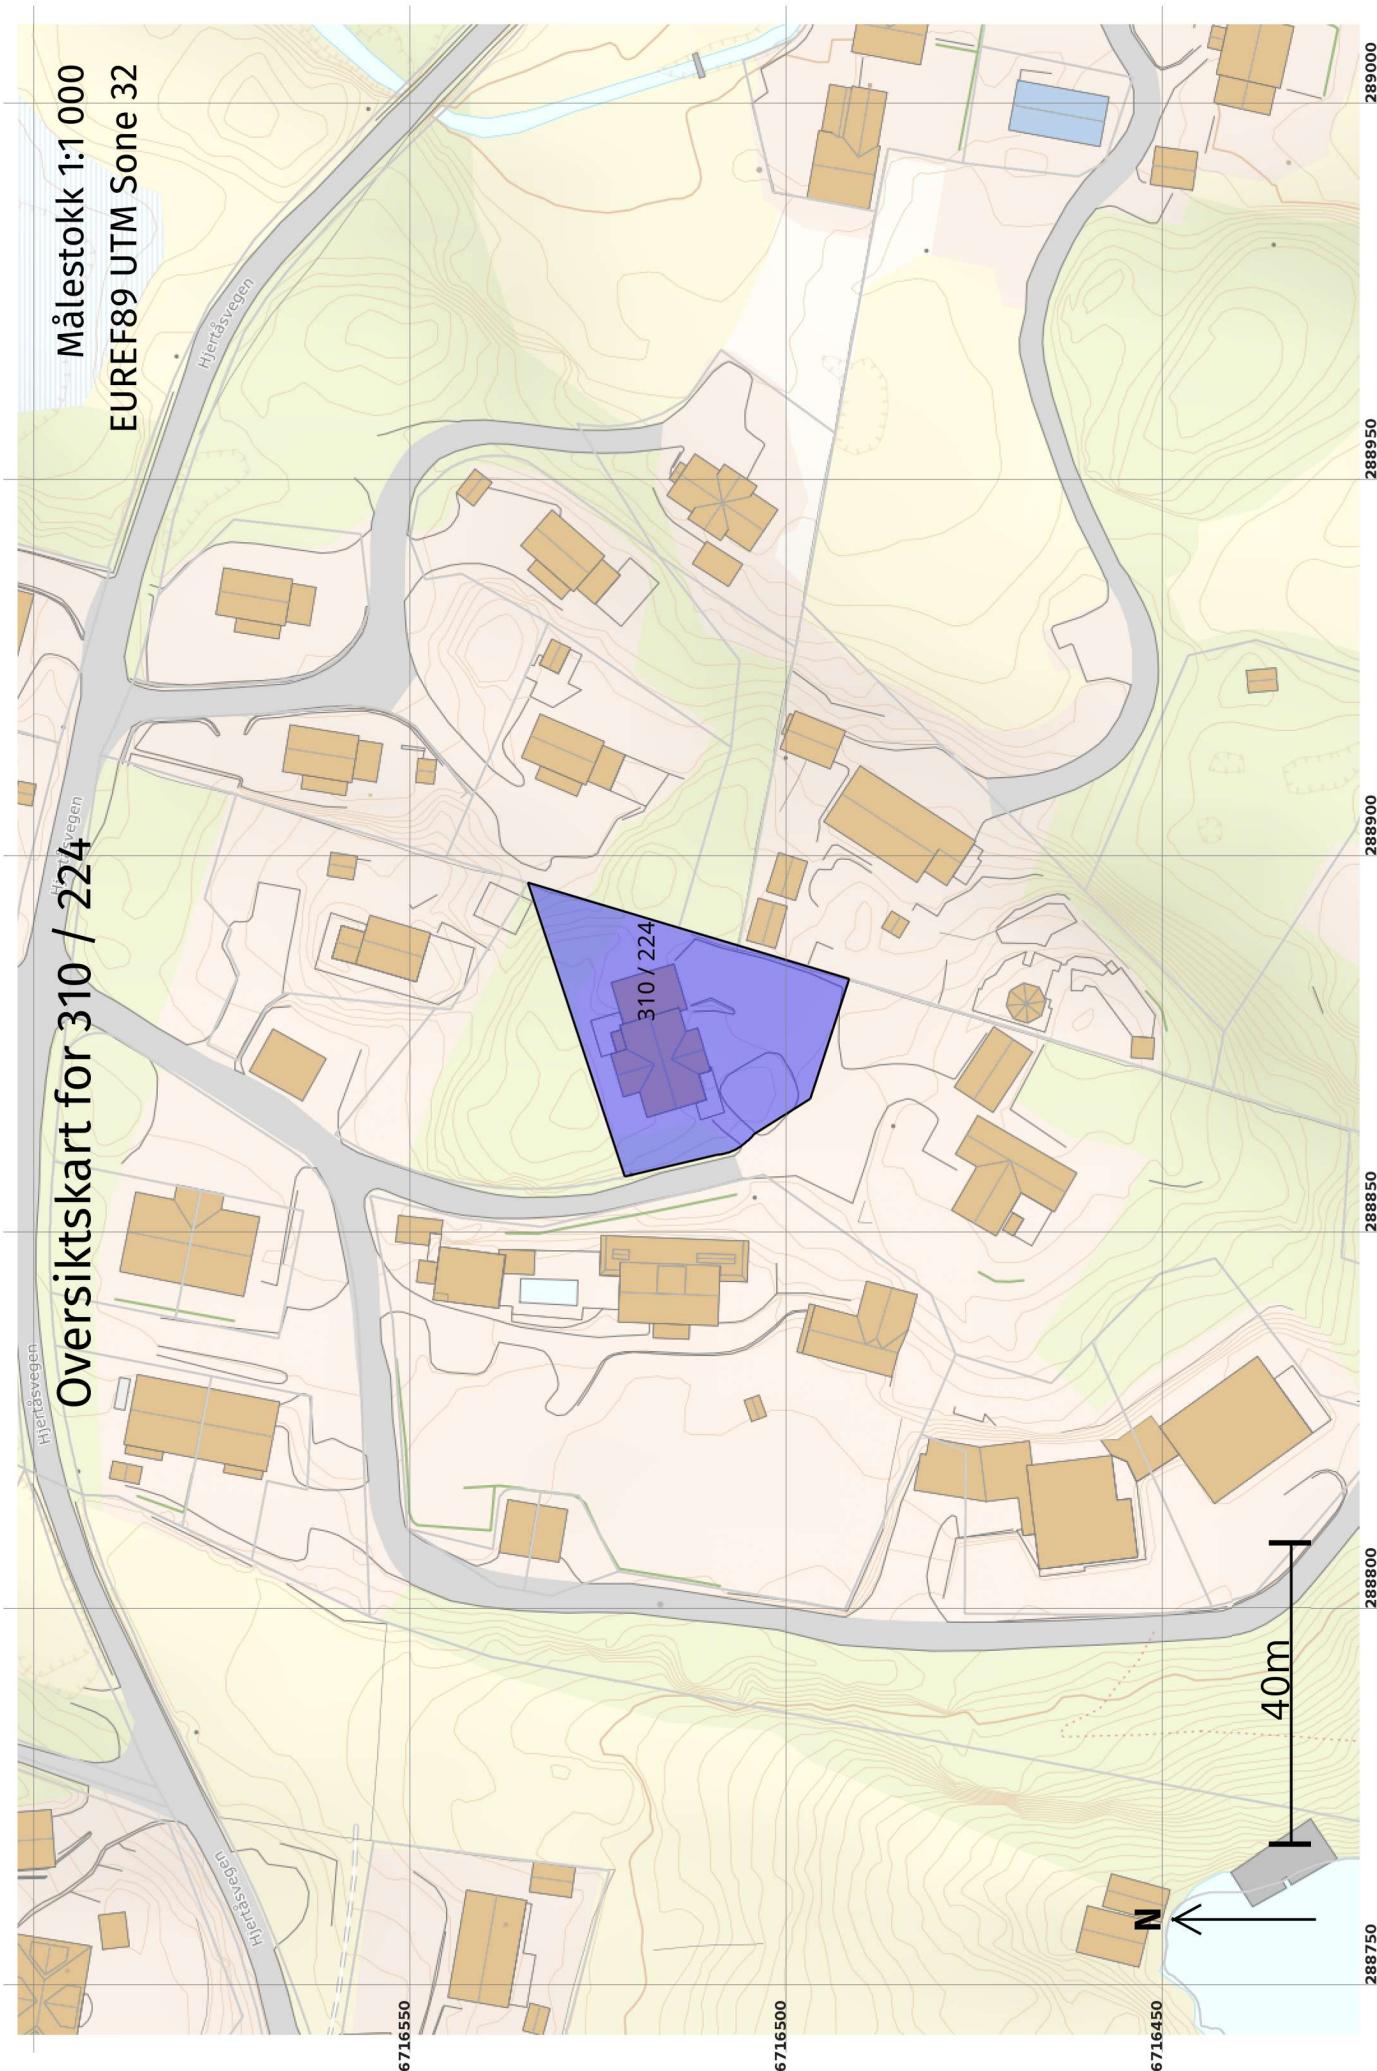

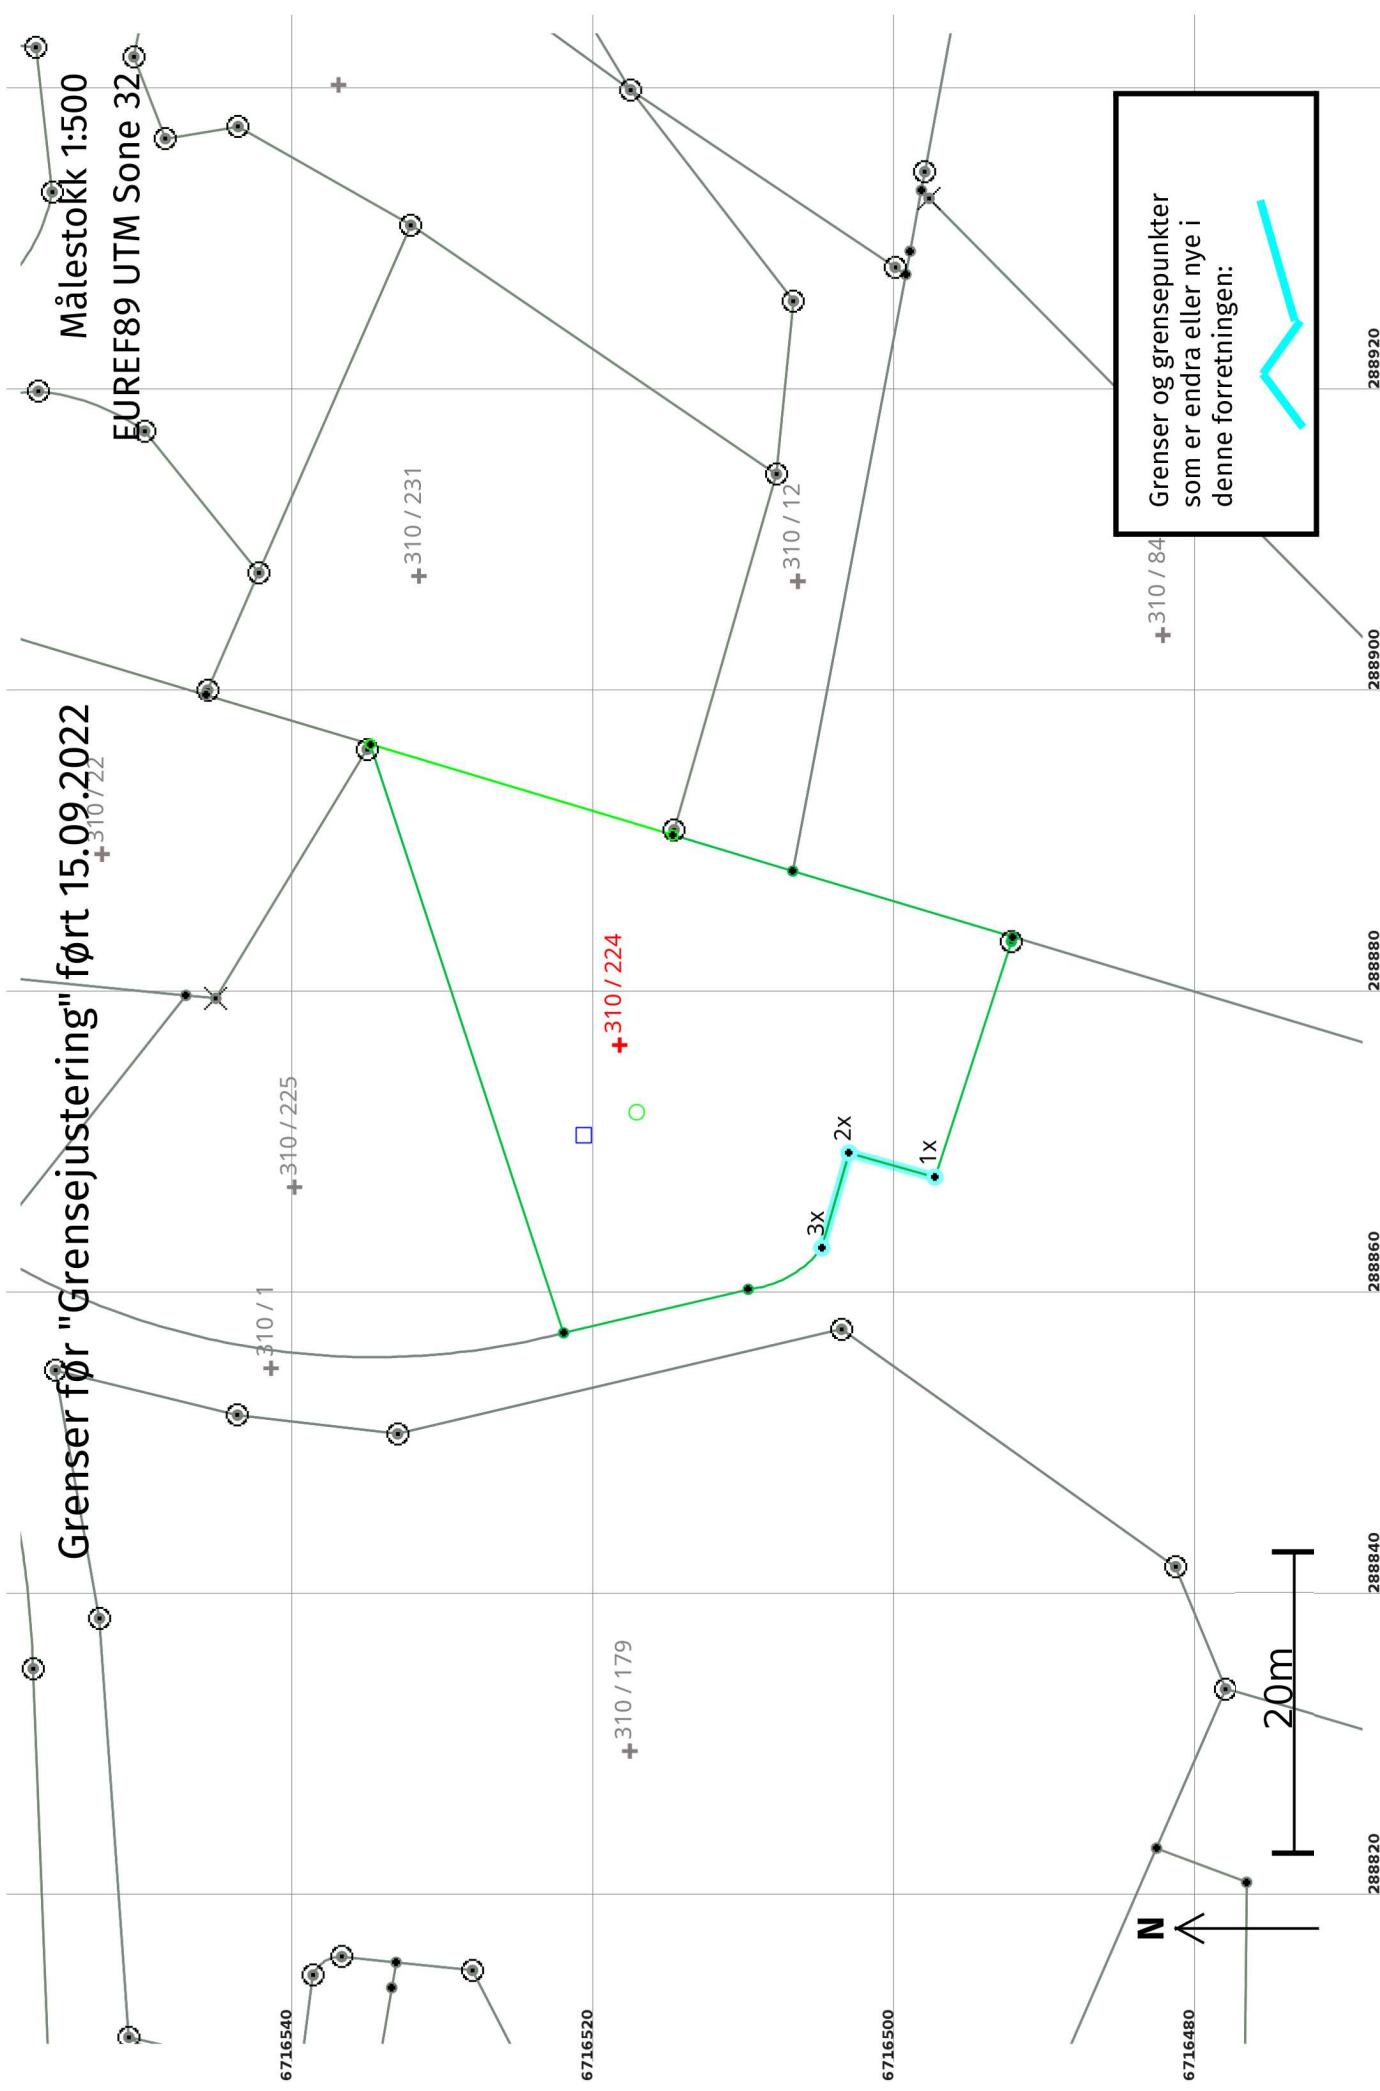

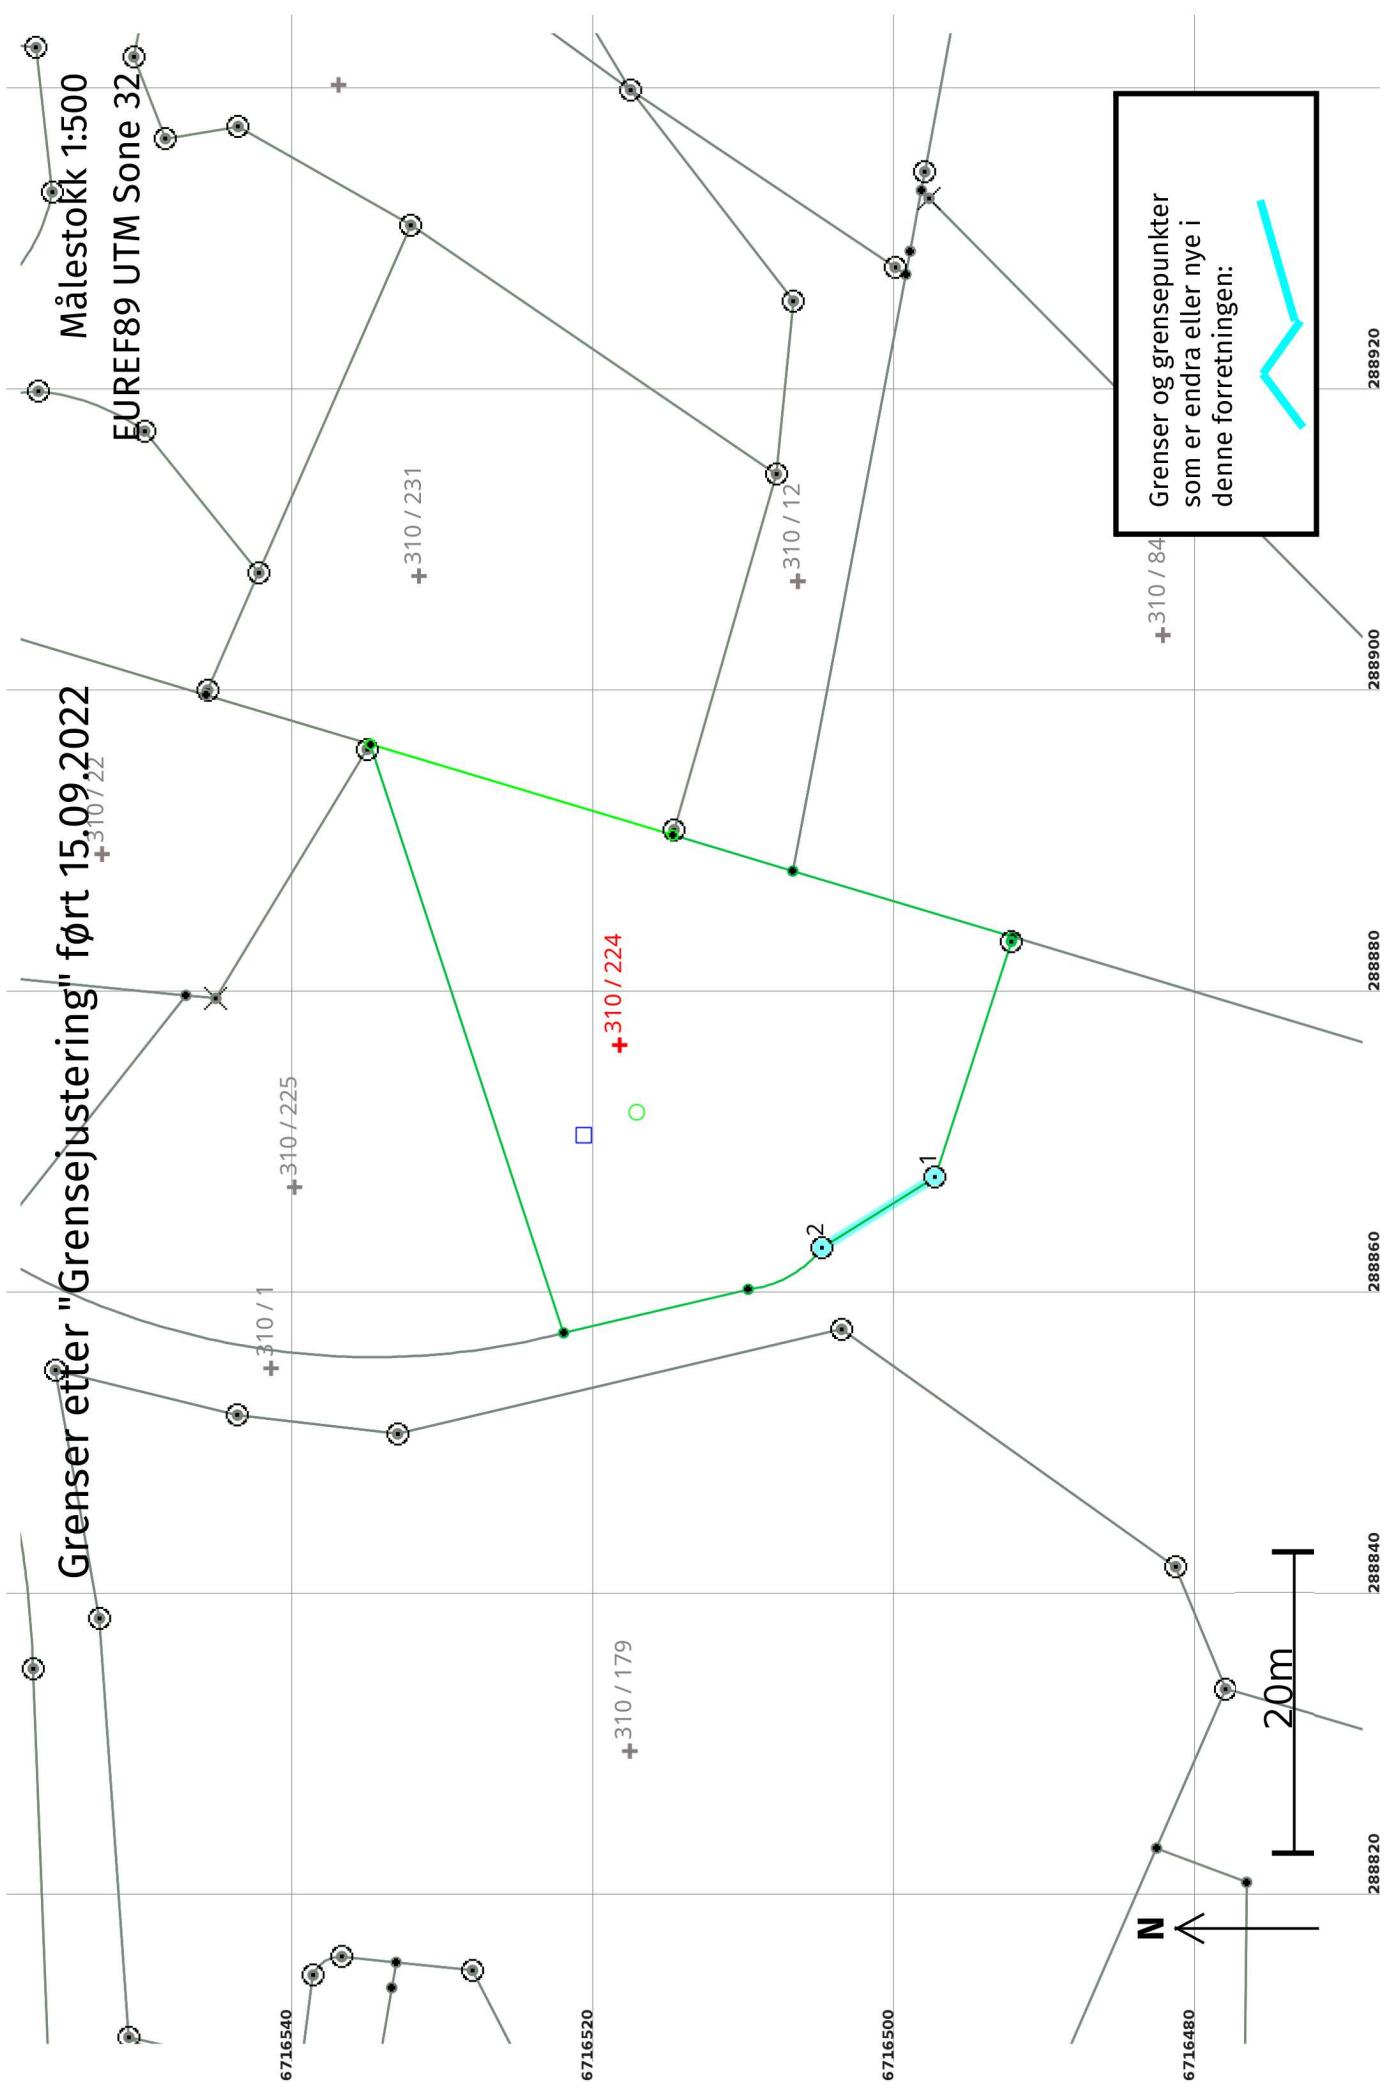

Grensejustering 15.09.2022

Før forretninga:

Areal: 932,3
Representasjonspunkt: Koordinatsystem: EUREF89 UTM Sone 32

Etter forretninga:

Areal: 951,7
Representasjonspunkt: Koordinatsystem: EUREF89 UTM Sone 32

Nord: 6716519 **Aust:** 2888876




Grensepunkt / Grenselinje

Løpenr	Status	Nord	Aust	Grensemerke nedsett i / Lengde (m)	Grensepunkttype / Linjeinformasjon	Målemetode / Grenser mot	Nøyaktighet (SD i cm)	Radius
1x	Endra - Før	6716497,70	288867,60	5,92	Umerkt	69 Utrekna 4631 - 310 / 1	13	
1	Endra - Etter	6716497,70	288867,60	8,85	Jordfast Stein Offentleg godkjent grensemerke	96 GNSS: Fasemåling (Real time kinematic) 4631 - 310 / 1	10 14	
3x	Endra - Før	6716505,20	288862,90	5,77	Umerkt	69 Utrekna 4631 - 310 / 1	13	7,00
2	Endra - Etter	6716505,20	288862,90	5,77	Jordfast Stein Offentleg godkjent grensemerke	96 GNSS: Fasemåling (Real time kinematic) 4631 - 310 / 1	10	7,00
2x	Sletta	6716503,40	288869,20	6,55	Umerkt	69 Utrekna 4631 - 310 / 1	13	