


Ny utkjørsel i
Moldekleiv

Forslag til ny utkjørsel for godkjenning av vei til del av gnr.327, bnr.4 samt fritidseiendom gnr.327, bnr.73

Tiltakshaver: Paal Villanger, Moldekleiv 69,5906 Frekhaug

Søknad om godkjenning av utkjørsel fra gårdsvei til kommunal vei i Moldekleiv i Alver kommune er sendt Alver kommune tidligere i 2020.

Viser til forslag om flytting av nåværende utkjørsel fra Moldekleiv nr. 68, til ny utkjørsel lenger mot nord, som diskutert ved befarings med Alvær kommune 13.11.2020.

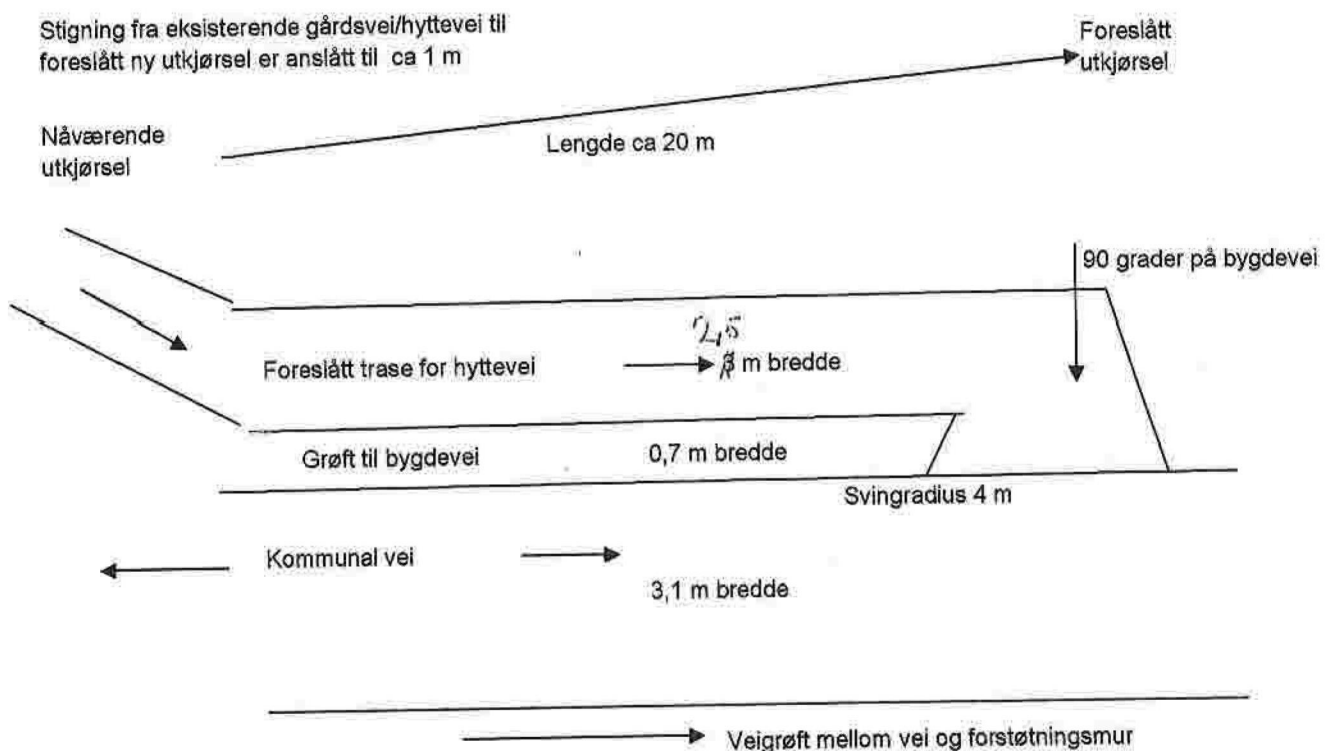

Ovenstående er en enkel skisse laget etter terrenget slik det er i dag, med foreslått ny utkjørsel som vist.

Grunneier Paal Villanger er enig i forslaget og vil kontakte entreprenør for nødvendig arbeid.

Skissen må sees i sammenheng med tidligere tilsendt diagram for stigningsforhold (1 på 9) fra Skanska Survey.

Dersom ytterligere info, kontakt tiltakshaver.

Paal Villanger, tiltakshaver: e-post paalvillanger@gmail.com
Tore Dale, eier av fritidseiendom: e-post toredale370@gmail.com


Sendt 26.11.2020
Alver kommune:

Paal Villanger (sign.)
Tore Dale (sign.)


Frisiktsoner til avkøyrslle med mindre enn 10 bueiningar

Avkøyrslle

1

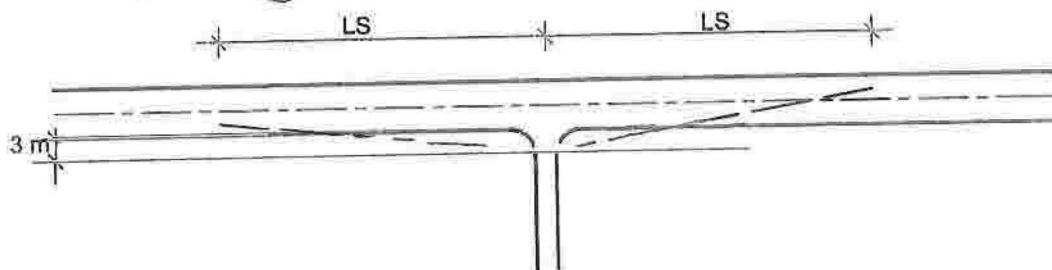

Avkøyrslle med nedsenka fortau

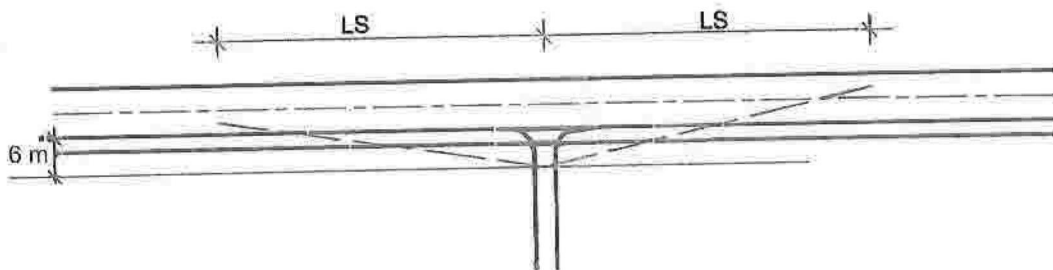

Frisiktsoner - Alver	
Fart	LS
30 km/t	20 m
40 km/t	30m
50 km/t	45 m
60 km/t	70m

Frisiktsone Avkøyrslle	Vedlegg:
	6
	Mål: Ikkje i målestokk