




0 5 10 15m  
 Målestokk 1: 750 ved A4 utskrift  
 Utskriftsdato: 25.03.2022 14:03  
 Eiendomsdata verifisert: 25.03.2022 13:57

**GÅRDSKART 4631-115/3/0**  
 Tilknyttede grunneiendommer:  
 115/3/0

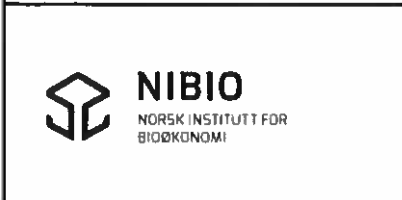

Markslag (AR5) 7 klasser		AREALTALL (DEKAR)	
TEGNFORKLARING			
	Fulldyrka jord	13.7	
	Overflatedyrka jord	2.4	
	Innmarksbeite	22.8	38.9
	Produktiv skog *	5.8	5.8
	Annet markslag	0.0	
	Bebyggd, samf., vann, bre	4.8	4.8
	Ikke kartlagt	0.0	0.0
	Sum	49.5	49.5

\* Produktiv skog er skog på fastmark og myr med skogbonitet lav eller bedre.

Grøfter tatt siste arene  
 Planlagt Grøft

Kartet viser valgt type gårdskart for eiendommen man har søkt på. I tillegg vises bakgrunnskart for gjenkjenning. Arealstatistikken viser arealer i dekar for alle teiger på eiendommen. Det kan forekomme avrundingsforskjeller i arealtallene.

Ajourføringsbehov meldes til kommunen.

- Arealressursgrenser
- Eiendomsgrenser
- Driftssenterpunkt



0 5 10 15m  
 Målestokk 1: 750 ved A4 utskrift  
 Utskriftsdato: 25.03.2022 14:00  
 Eiendomsdata verifisert: 25.03.2022 13:57

**GÅRDSKART 4631-115/3/0**  
 Tilknyttede grunneiendommer:  
 115/3/0



Markslog (AR5) 7 klasser  
 TEGNFORKLARING

TEGN	AREALTALL (DEKAR)	
≡	13.7	Fulldyrka jord
≡≡	2.4	Overflatedyrka jord
≡≡≡	22.8	Innmarksbeite
≡≡≡≡	5.8	Produktiv skog *
≡≡≡≡≡	0.0	Annet markslog
≡≡≡≡≡≡	4.8	Bebyggd, samf., vann, bre
≡≡≡≡≡≡≡	0.0	Ikke kartlagt
<b>Sum</b>	<b>49.5</b>	<b>49.5</b>

\* Produktiv skog er skog på fastmark og myr med skogbonitet lav eller bedre.

eldre grøft med betongpår  
 planlagte grøfter.

Kartet viser valgt type gårdskart for eiendommen man har søkt på. I tillegg vises bakgrunnskart for gjenkjenning. Arealstatistikken viser arealer i dekar for alle teiger på eiendommen. Det kan forekomme avrundingsforskjeller i arealtallene.

Ajourføringsbehov meldes til kommunen.

- Arealressursgrenser
- Eiendomsgrenser
- Driftssenterpunkt