

Fra: Lars Ottar Sagstad
Sendt: tirsdag 20. september 2022 13:48
Til: Postmottak Alver
Emne: Saknr 22/4193 VS: Vedrørende førehandskonferanse

Fra: Lars Ottar Sagstad
Sendt: tirsdag 20. september 2022 13:44
Til: Helge Løseth <helge@smartcon.no>
Kopi: Stig Bergetun <stig.bergetun@gmail.com>
Emne: Vedrørende førehandskonferanse


Hei

Vi syner til førehandskonferanse den 30.06.2022 angående reguleringsplan for Dyrhovden.
I referat for førehandskonferanse har vi ved ein inkurie oppgitt feil utnyttingsgrad, det riktige er 25% TU som i denne planen tilsvarer 25% BRA.

Vi beklager dette og ber om at dette hensyntakast ved innlevering av byggesak.

https://www.regjeringen.no/globalassets/upload/kmd/boby/grad_av_utnyttning.pdf

Så lenke for utnyttning fra 1997 - 2007

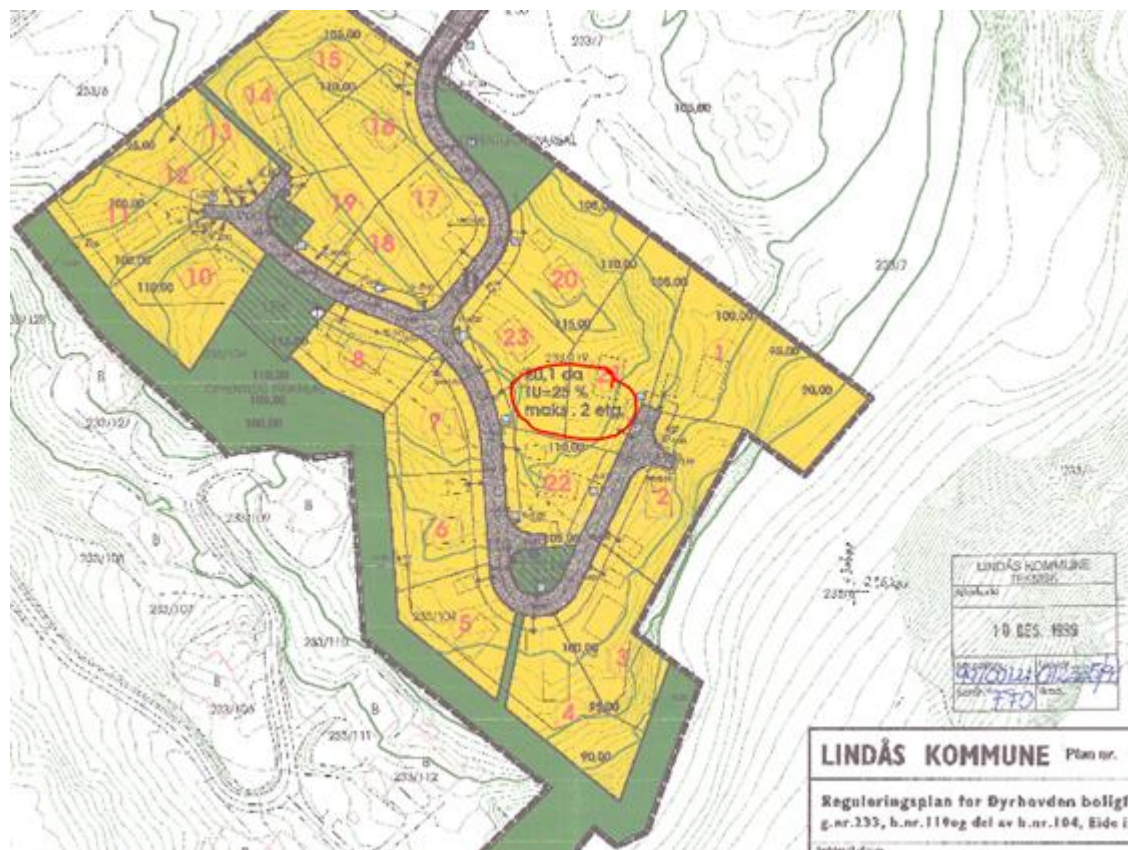

Med venleg helsing

Lars Ottar Sagstad

Rådgjevar

Tlf 56 17 11 93

Plan- og byggesak

Alver kommune

Frekhaug Kommunehus, Havnevegen 41



ALVER
KOMMUNE