


Arkitekt er ikke ansvarlig for statikk i prosjektet.
Alle mål og mengder kontrolleres på stedet.

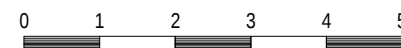

M 1:100



my-hus.no

Byggherre:	Dainius Jaksta	Prosjekt nr.:	331/26 (89)	Målestokk:	1:100 A3
Prosjekt:	ALVER 4631-331 / 26 (Gripavegen)	Dato:	14.06.2021	Sign.:	
Tekst:	3D bilder	Gnr.:	331	Bnr.:	26
		Kontr.:	00	Side.:	00
				Revisjon:	A.P.
		My Bygg AS	TLF: 46594729	info@mybygg.com	ORG.NR: 914801672



BYA (hus) = 185 m²
BRA (hus) = 165 m²

Plan 1	
Name	Area
entre	7.61 m ²
hall	33.41 m ²
sov	15.05 m ²
bad	4.39 m ²
garage	24.30 m ²
walk-in-garderobe	6.72 m ²
sov	12.67 m ²
sov	12.67 m ²
tech	5.82 m ²
hall	13.65 m ²
kjøkken	16.33 m ²
	156.96 m ²

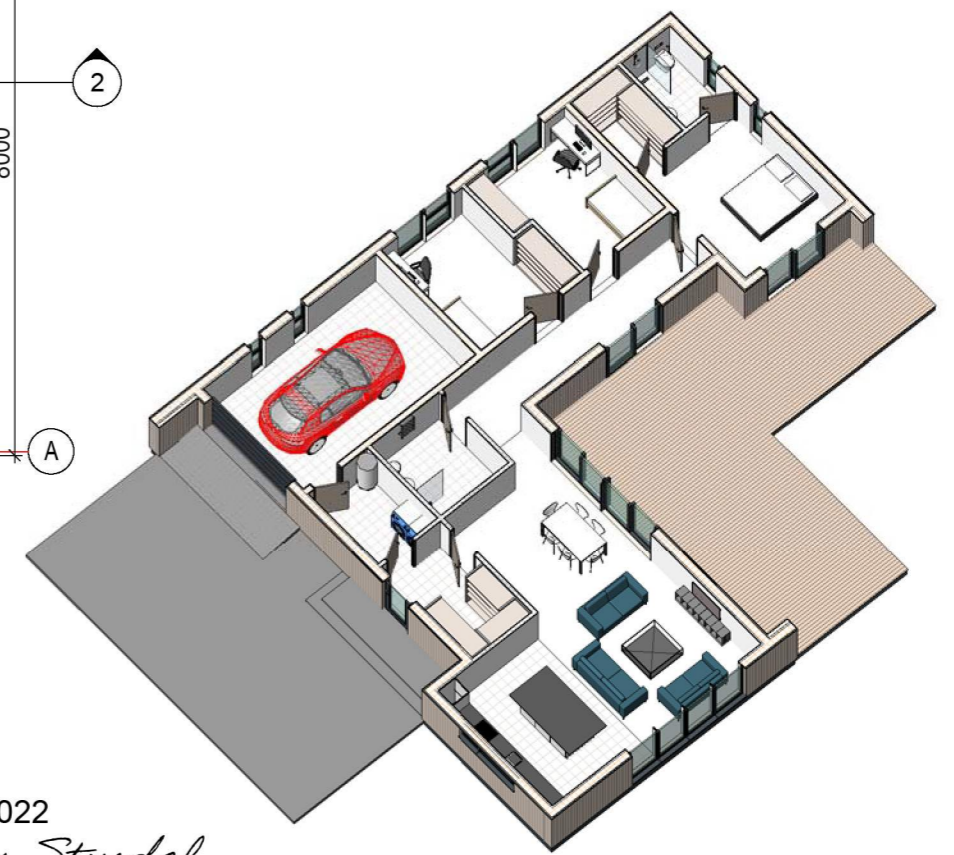
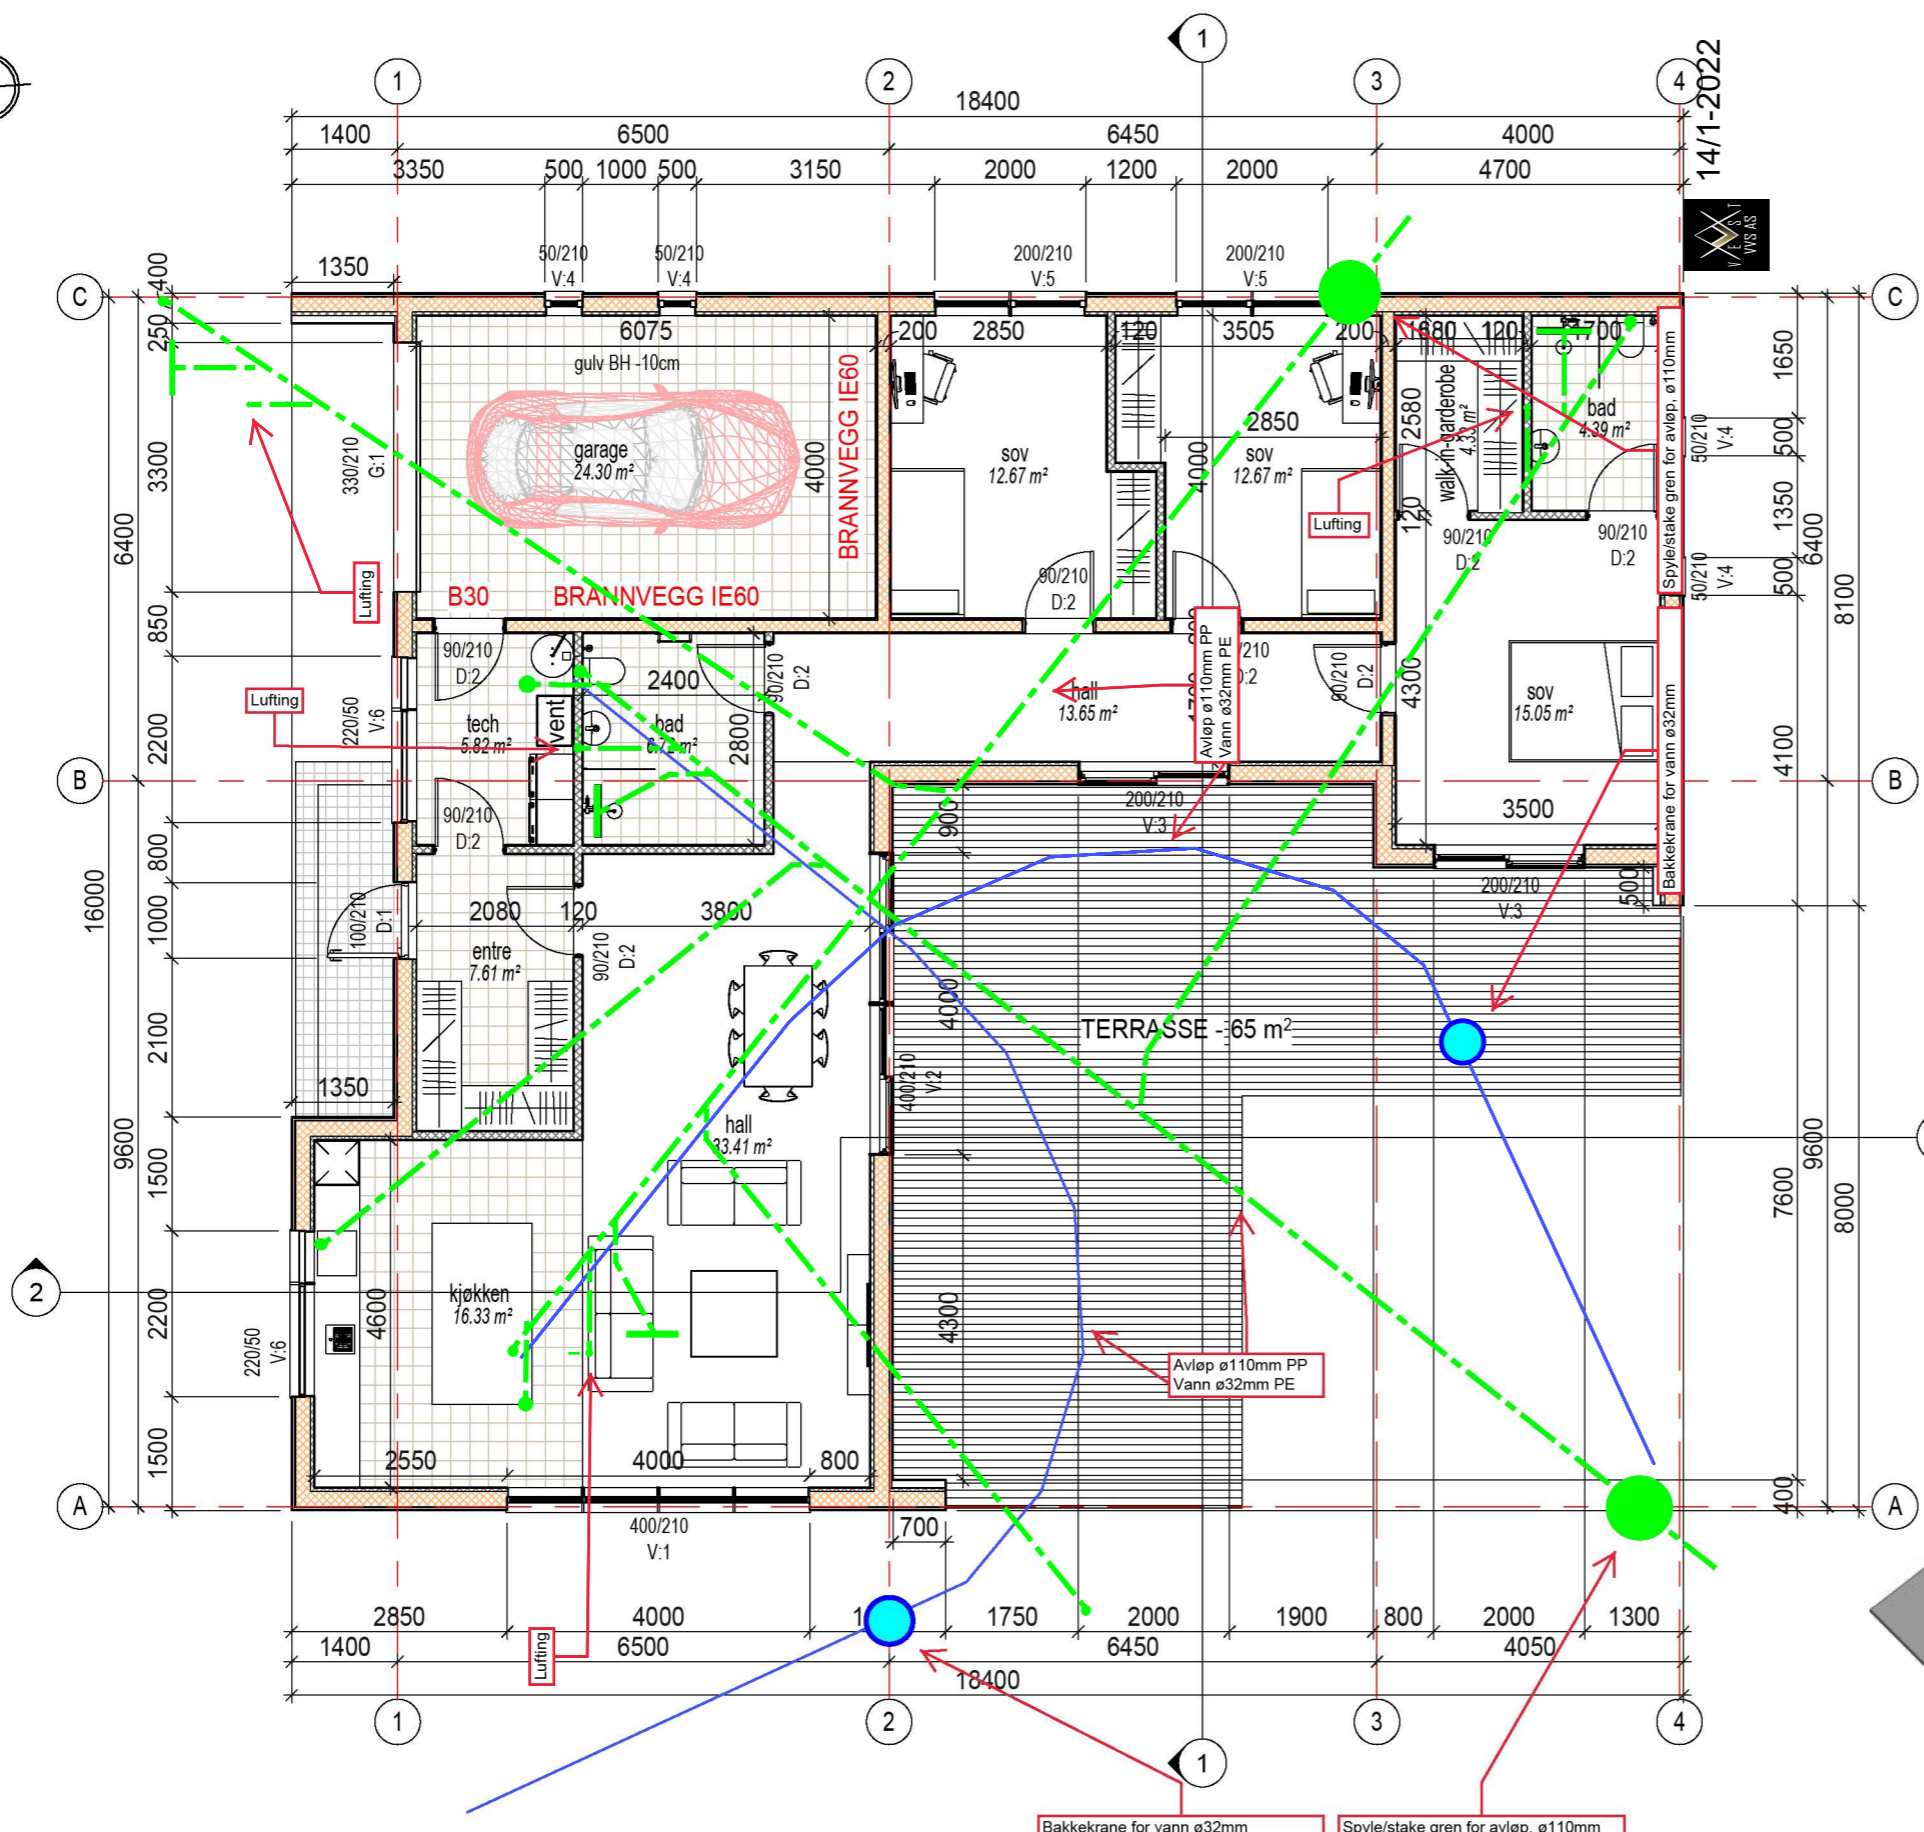


01 - Plan 1
M 1:100

Arkitekt er ikke ansvarlig for statikk i prosjektet.
Alle mål og mengder kontrolleres på stedet.
0 1 2 3 4 5
M 1:100

14/1-2022
Einar Stusdal
my-hus.no

Byggherre: Dainius Jaksta	Prosjekt nr.: 331/26 (89)	Målestokk: 1:100 A3
Prosjekt: ALVER 4631-331 / 26 (Gripavegen)	Dato: 14.06.2021	Sign.:
Tekst: 01 - Plan 1	Gnr.: 331 Bnr.: 26	Kontr.: 01 Revisjon: A.P.
My Bygg AS	TLF: 46594729 info@mybygg.com	ORG.NR: 914801672

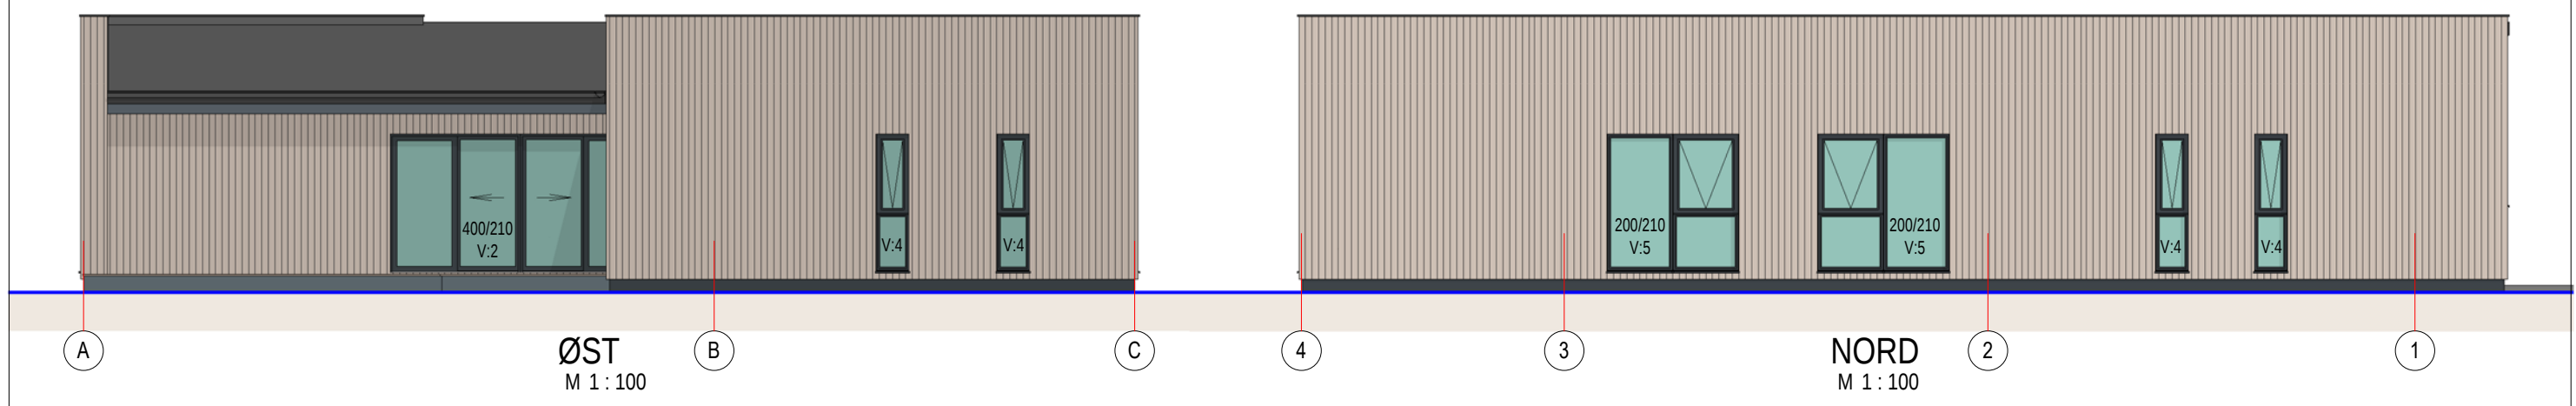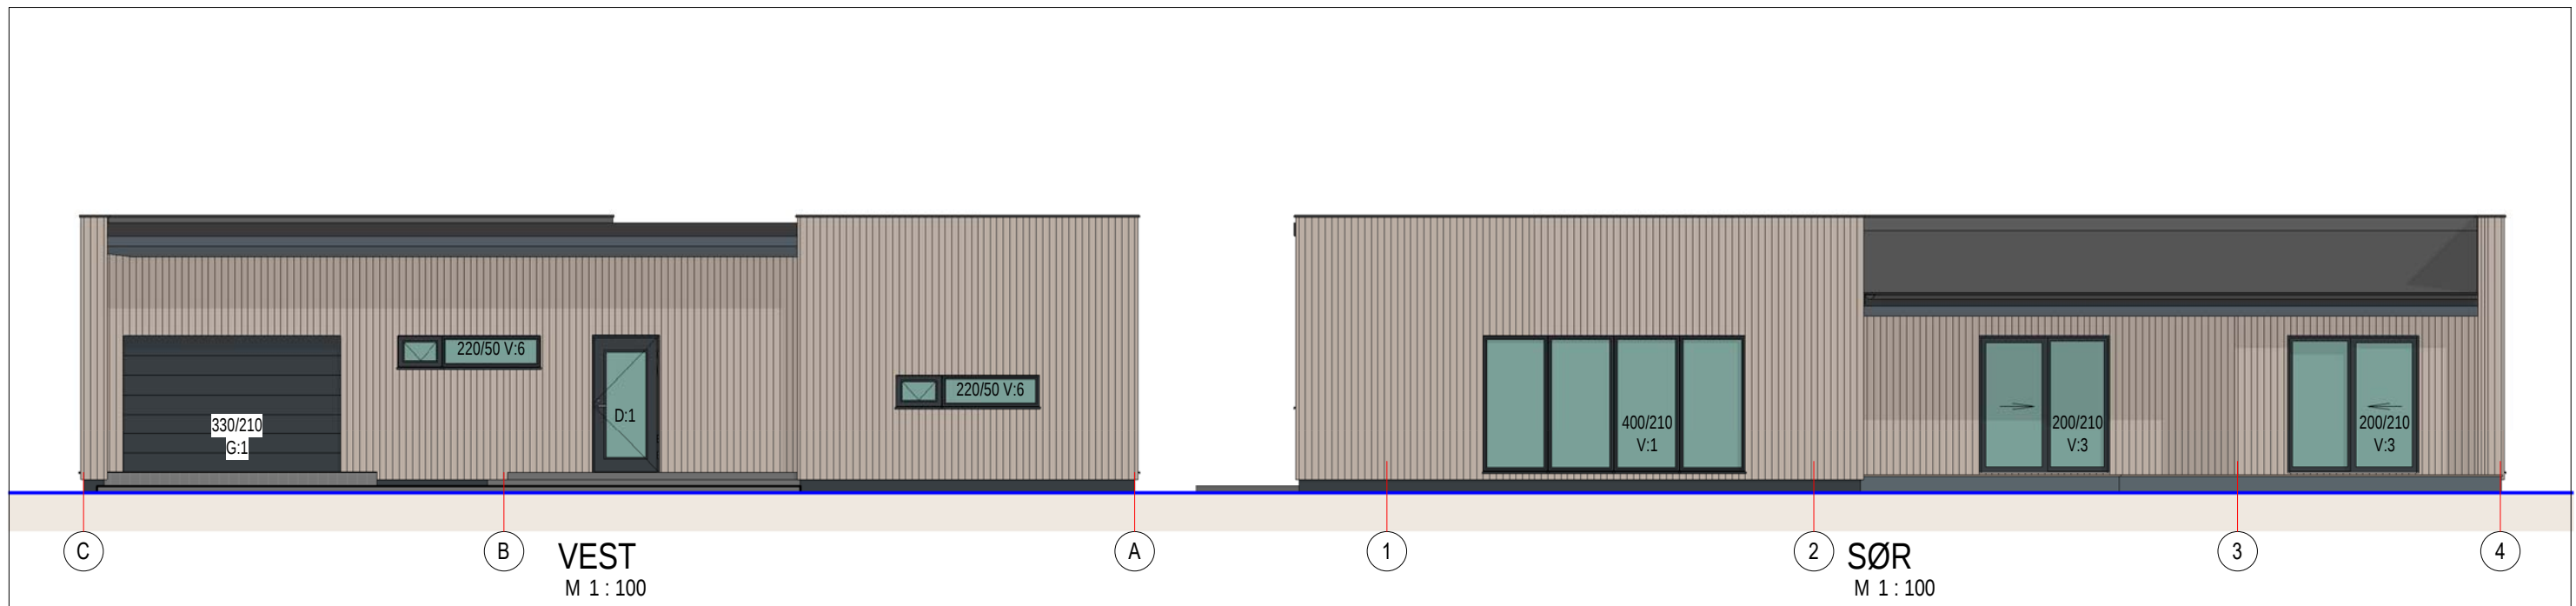



Arkitekt er ikke ansvarlig for statikk i prosjektet.
Alle mål og mengder kontrolleres på stedet.

0 1 2 3 4 5


M 1:100

my-hus.no

Byggherre:	Dainius Jaksta	Prosjekt nr.:	331/26 (89)	Målestokk:	1:100 A3
Prosjekt:	ALVER 4631-331 / 26 (Gripavegen)	Dato:	14.06.2021	Sign.:	
Tekst:	E4, E5, E6 E7 Fasader	Gnr.:	331	Bnr.:	26
		Kontr.:	02	Side.:	02
		Revisjon:	A.P.		
My Bygg AS		TLF: 46594729	info@mybygg.com	ORG.NR: 914801672	

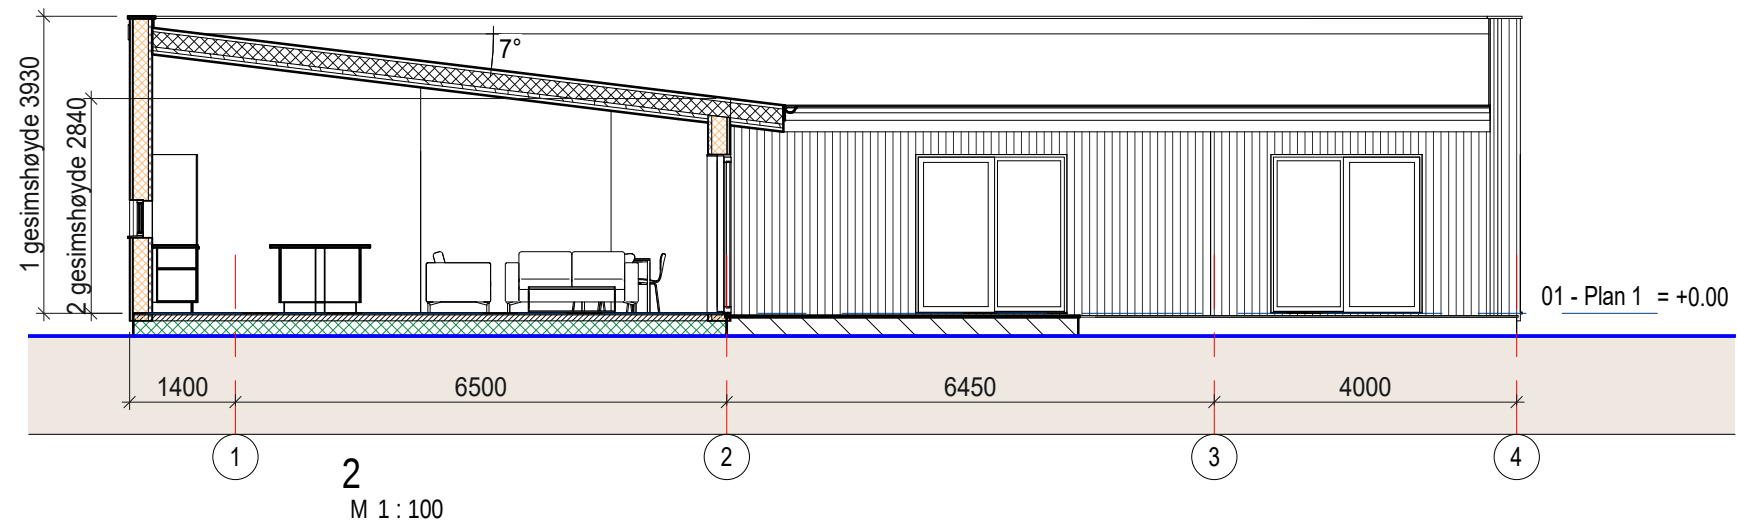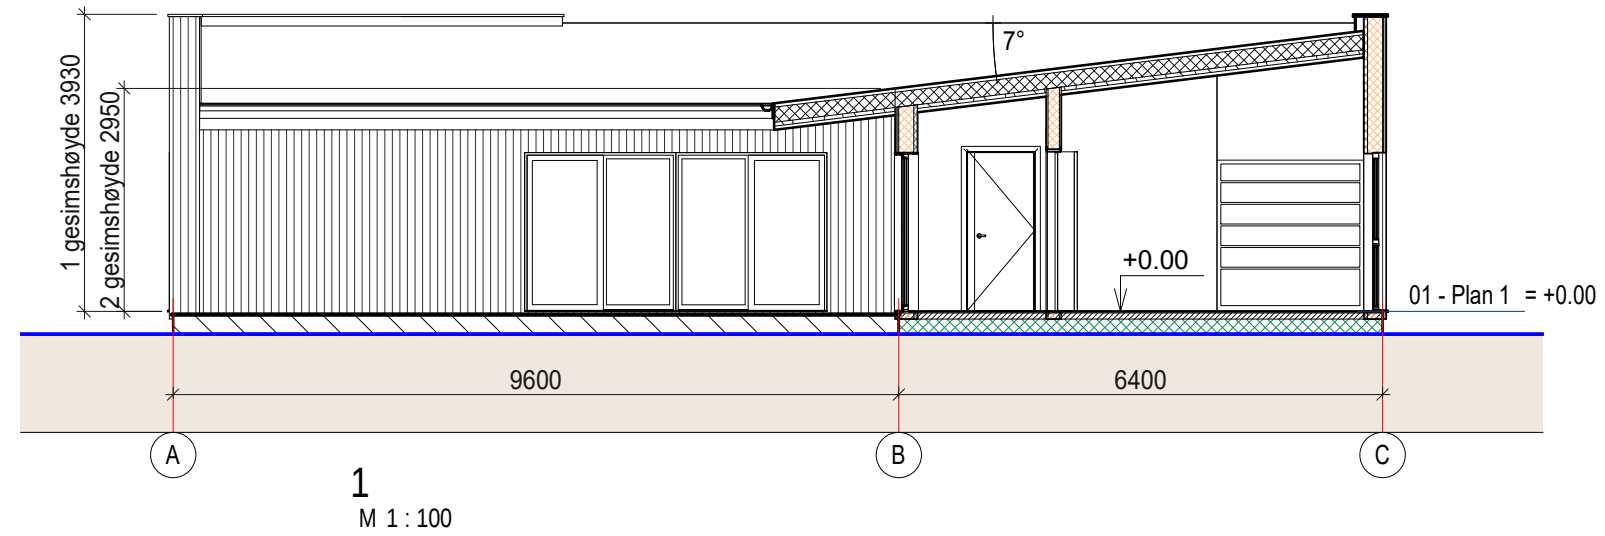

Arkitekt er ikke ansvarlig for statikk i prosjektet.
Alle mål og mengder kontrolleres på stedet.

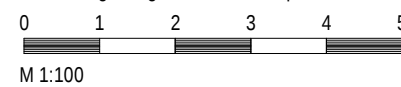

my-hus.no

Byggherre:	Dainius Jaksta	Prosjekt nr.:	331/26 (89)	Målestokk:	1:100 A3
Prosjekt:	ALVER 4631-331 / 26 (Gripavegen)	Dato:	14.06.2021	Sign.:	
Tekst:	Snitt 1, Snitt 2	Gnr.:	331	Bnr.:	26
		Kontr.:	03	Side.:	03
				Revisjon:	A.P.
My Bygg AS		TLF: 46594729	info@mybygg.com	ORG.NR: 914801672	