

SITUASJONSKART : GARASJE W/LOFT.

Gnr/Bnr: 324/103
 Adresse: Fossemyra
 Eigar/søkar: Alver Kommune

Kvalitet : FKB-A

Gjeldande plan : Reg.pl.
 Planformål : Idrett/sport

Vår referanse: Amg




Målestokk: 1:1000
 Dato: 07.10.2021

ALVER
 KOMMUNE



- Gjerde
- Usikker eigedomsgranse
- Målt eigedomsgranse
- Bolighus
- Andre bygg

15/2-22 Sign

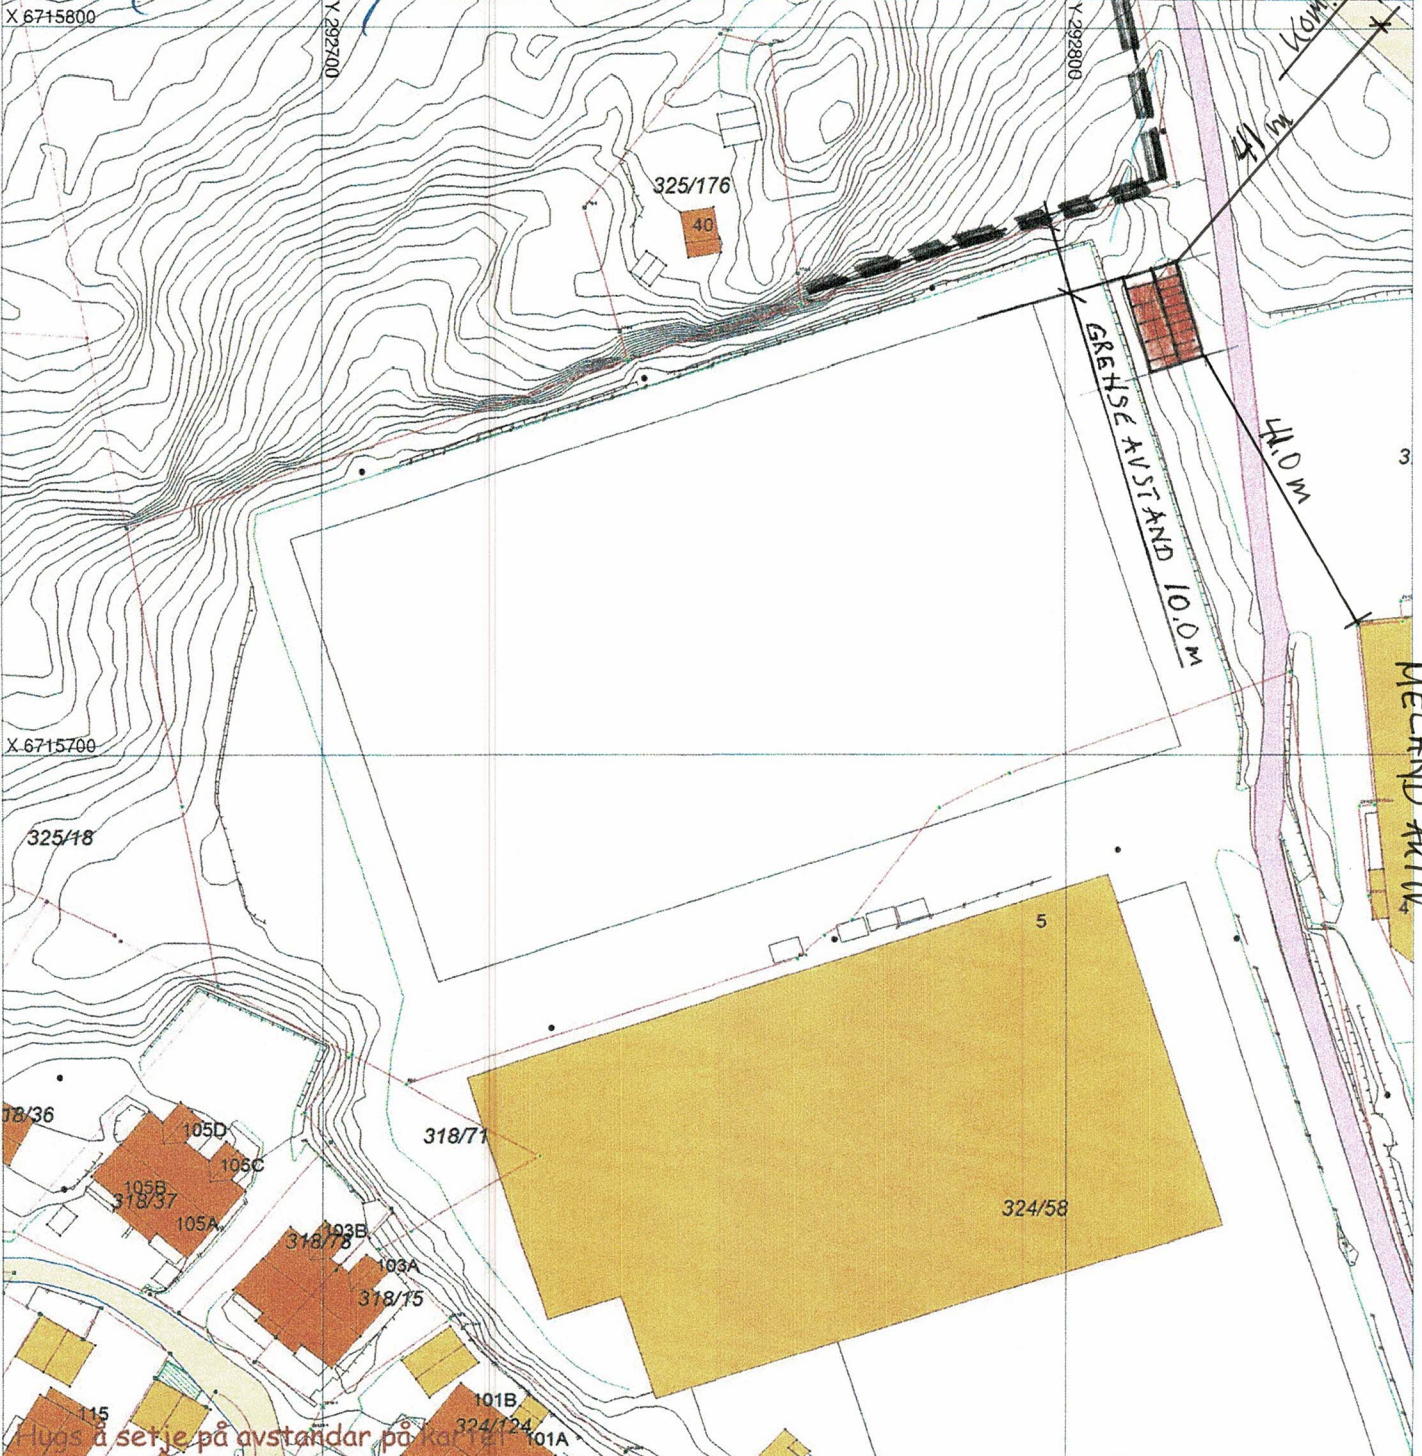

SITUASJONSPLAN

Tiltak

REVIDERT 22/9-22
 MÅLSETTING

Underskrift Situasjonsplan

Dato