


A. Kåla's
Tone Eikanger

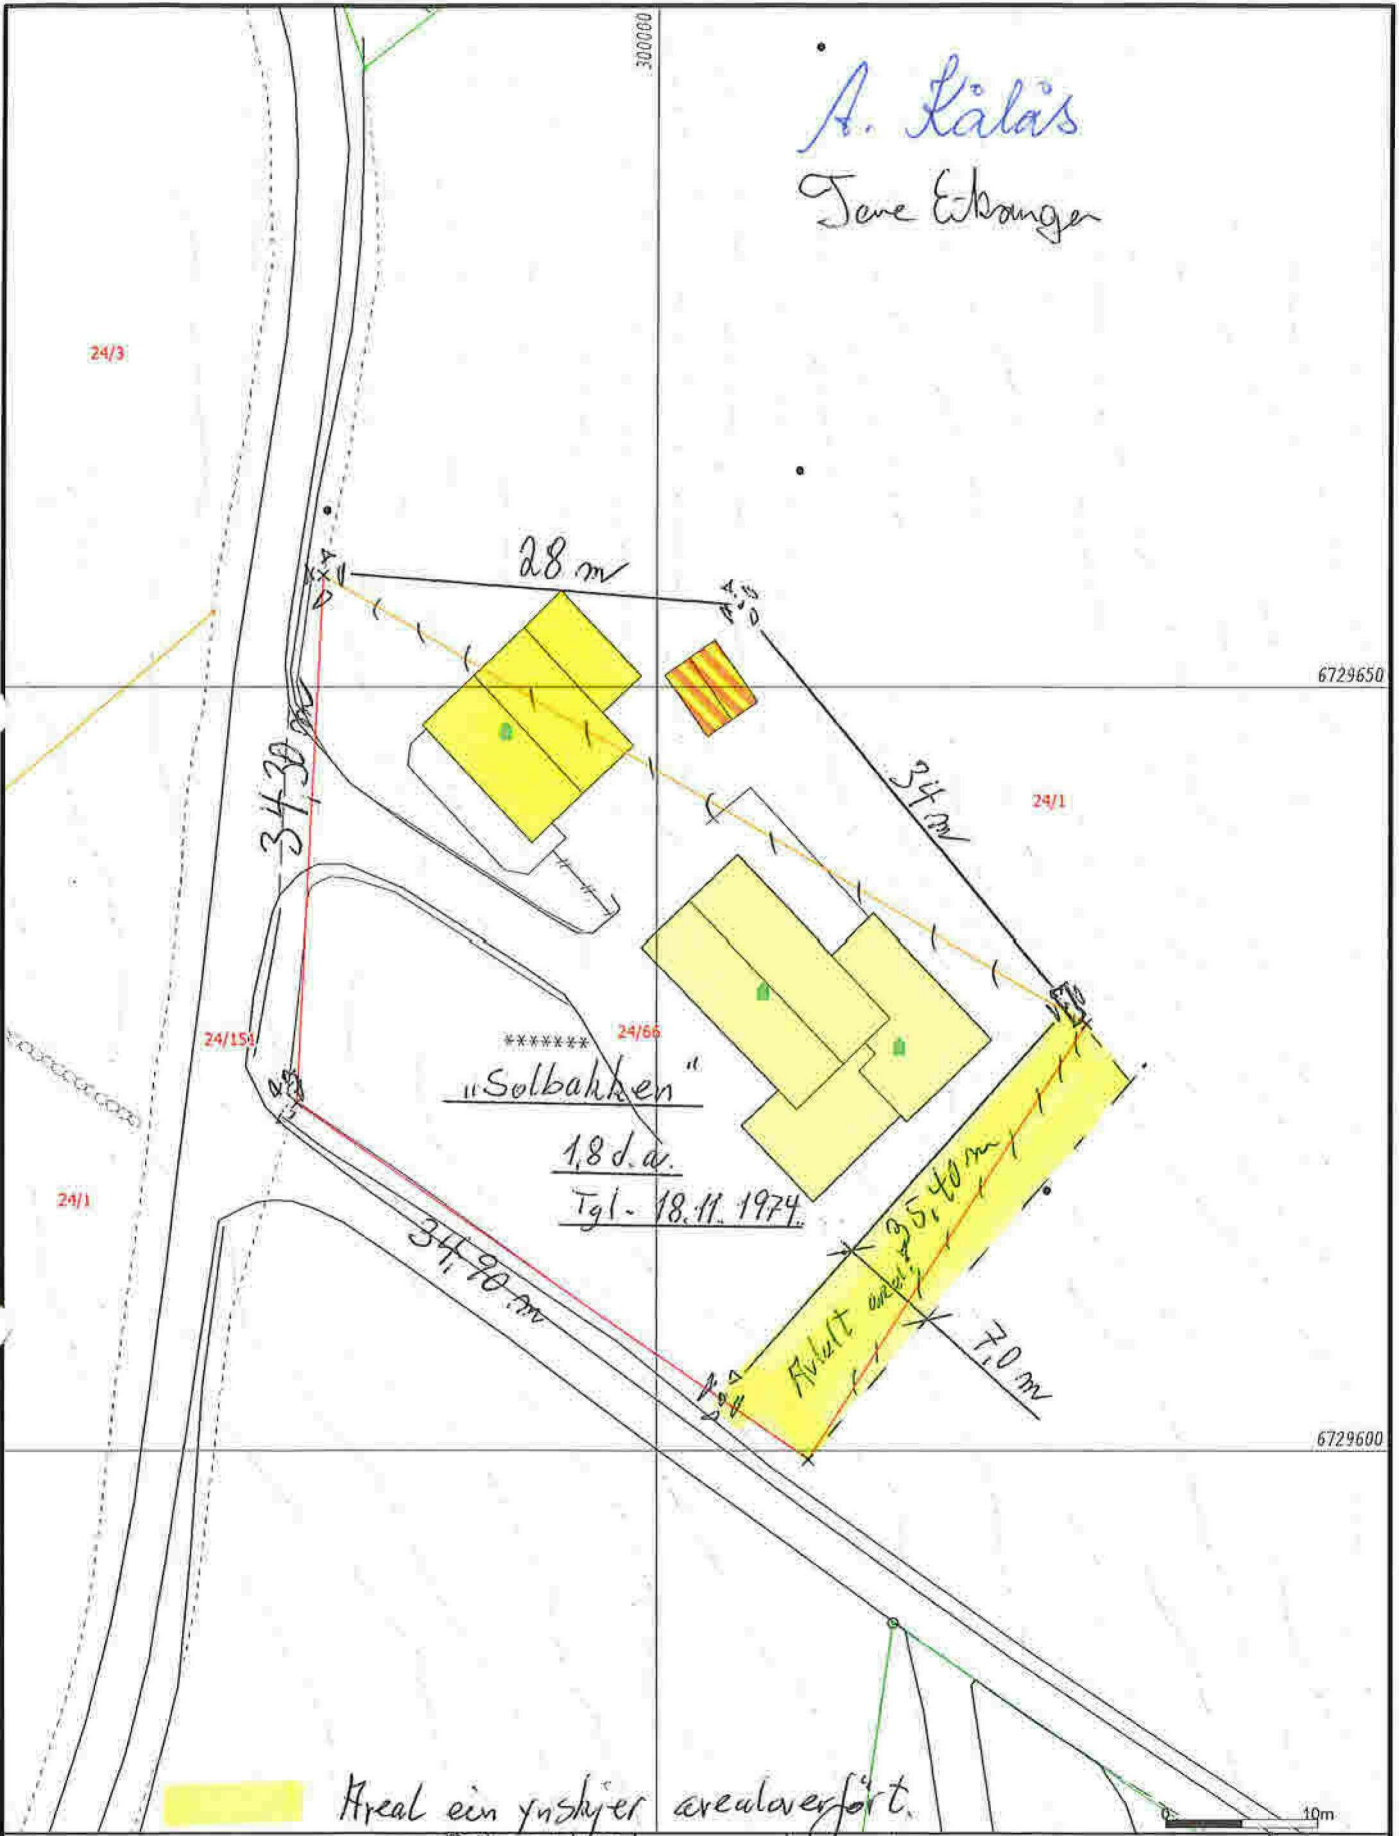

***** 24/66
 "Solbakken"
 1.8 d. v.
 Tgl. 18.11.1974

35,40 m
 7,0 m

Areal ein ynshjer arealoverført.

- Målte Grenser
- Registrerte Grenser
- Udellnert grenser
- Terrengmålte grense
- Konstruert grensepunkt
- Bolig
- Bustad målelighet
- Våningshus
- Større bustader
- Hytte/feriehus
- Garasje/uthus
- Industri/lager
- Andre bygg
- Feil grenselinje
- Kross i fjell
- Merkestein
- Løye areal
- S. Solberg

Dato: 2021.11.23
 Sign: SNO

Alver kommune
 Kart og Oppmåling
 Grunnkart.
 "Prinsipp-skisse"
 G.nr. 24, b.nr. 66.

Målestokk
 1:500

Beliggighet og høyder må oppfattes som orienterende.
 Koordinatsystem: UTM(EUREF89) - SONE 32 (EPSG:32632)
 Høydesystem: (EPSG:)