

Kartvedlegg til protokoll for oppmålingsforretning

Alver Kommune

N

Eigedom

Saks nr
20226689


Oppdragnr

Rekvirent
Hans Magnar Aarland


Forretningsdato
3/10/2022

Landmålar
Kjell Rune Standal

Målestokk 1:500

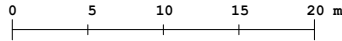

Beskriving/avtalar:

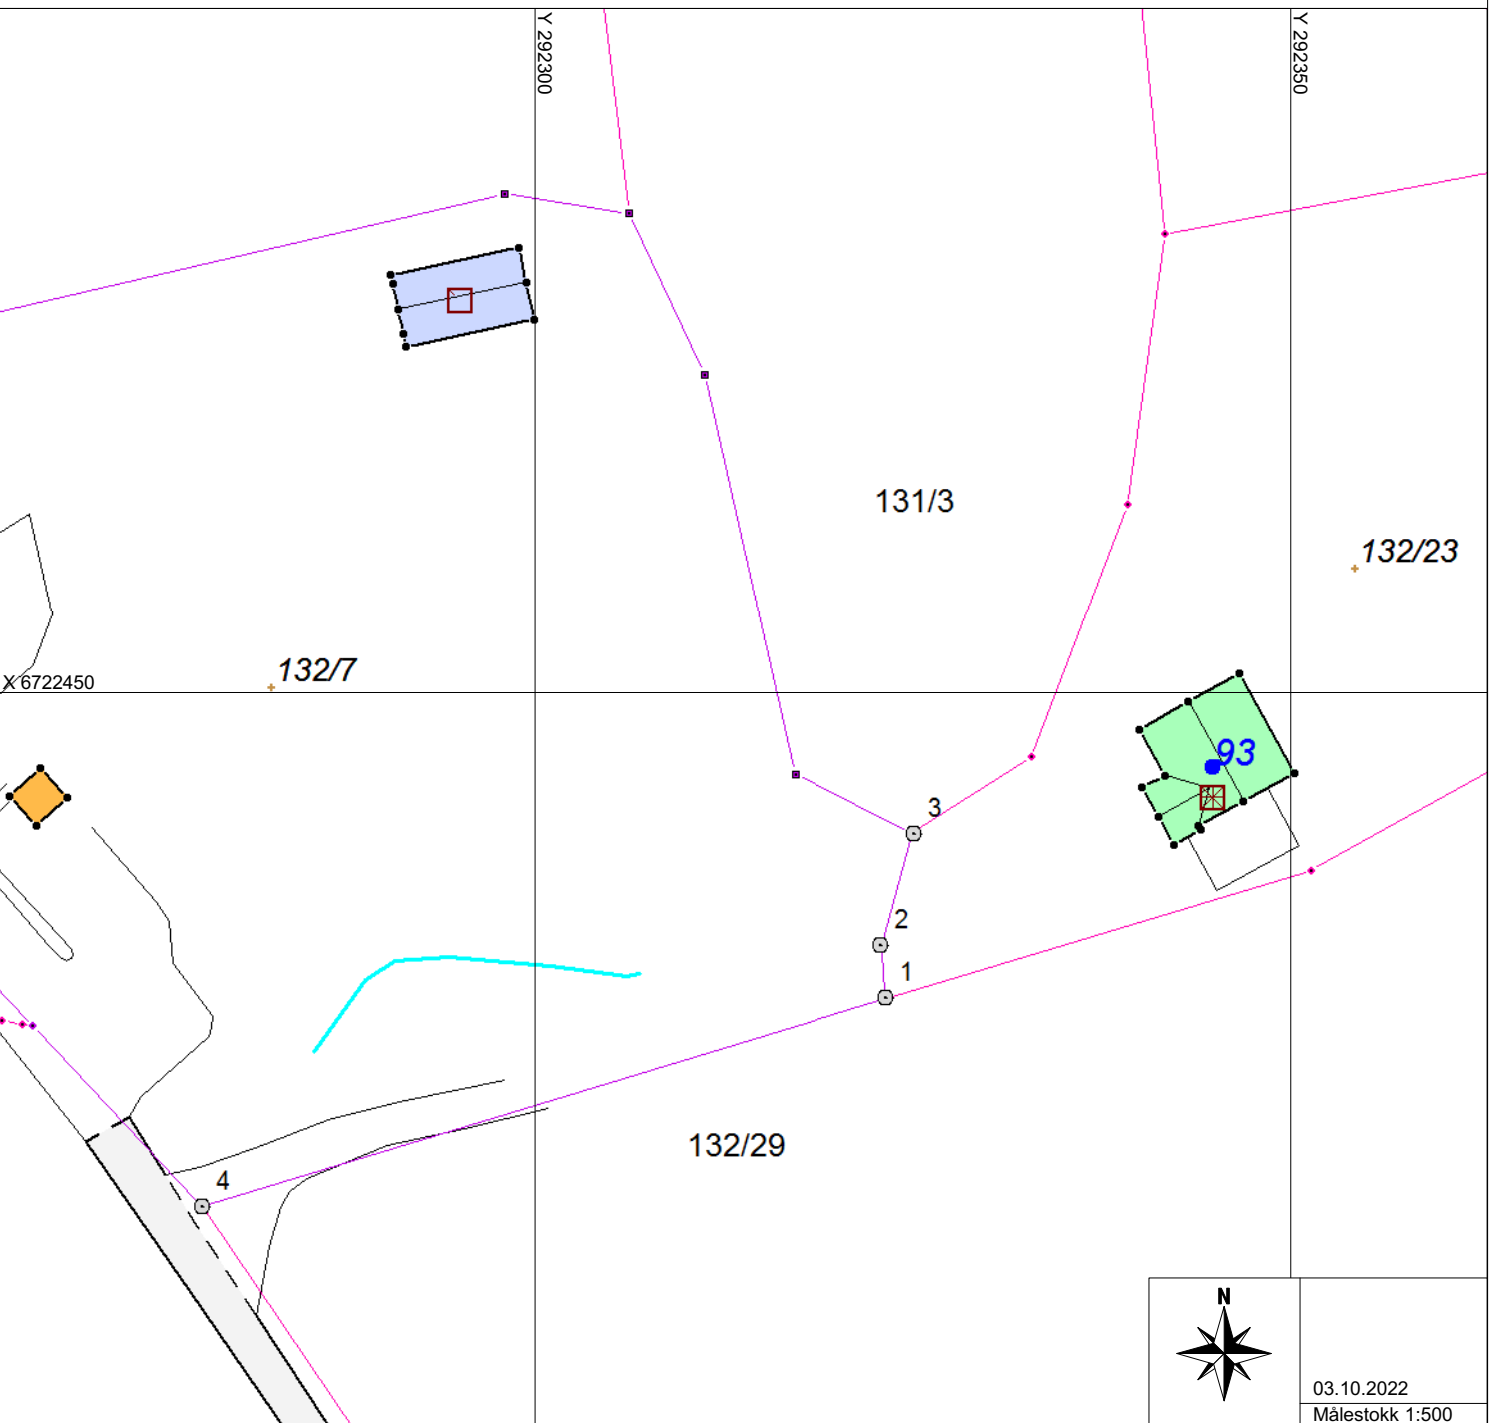

03.10.2022
Målestokk 1:500