


--- TILGRENSE
— BYGGMÅL
MÅLESTOKK 1:75

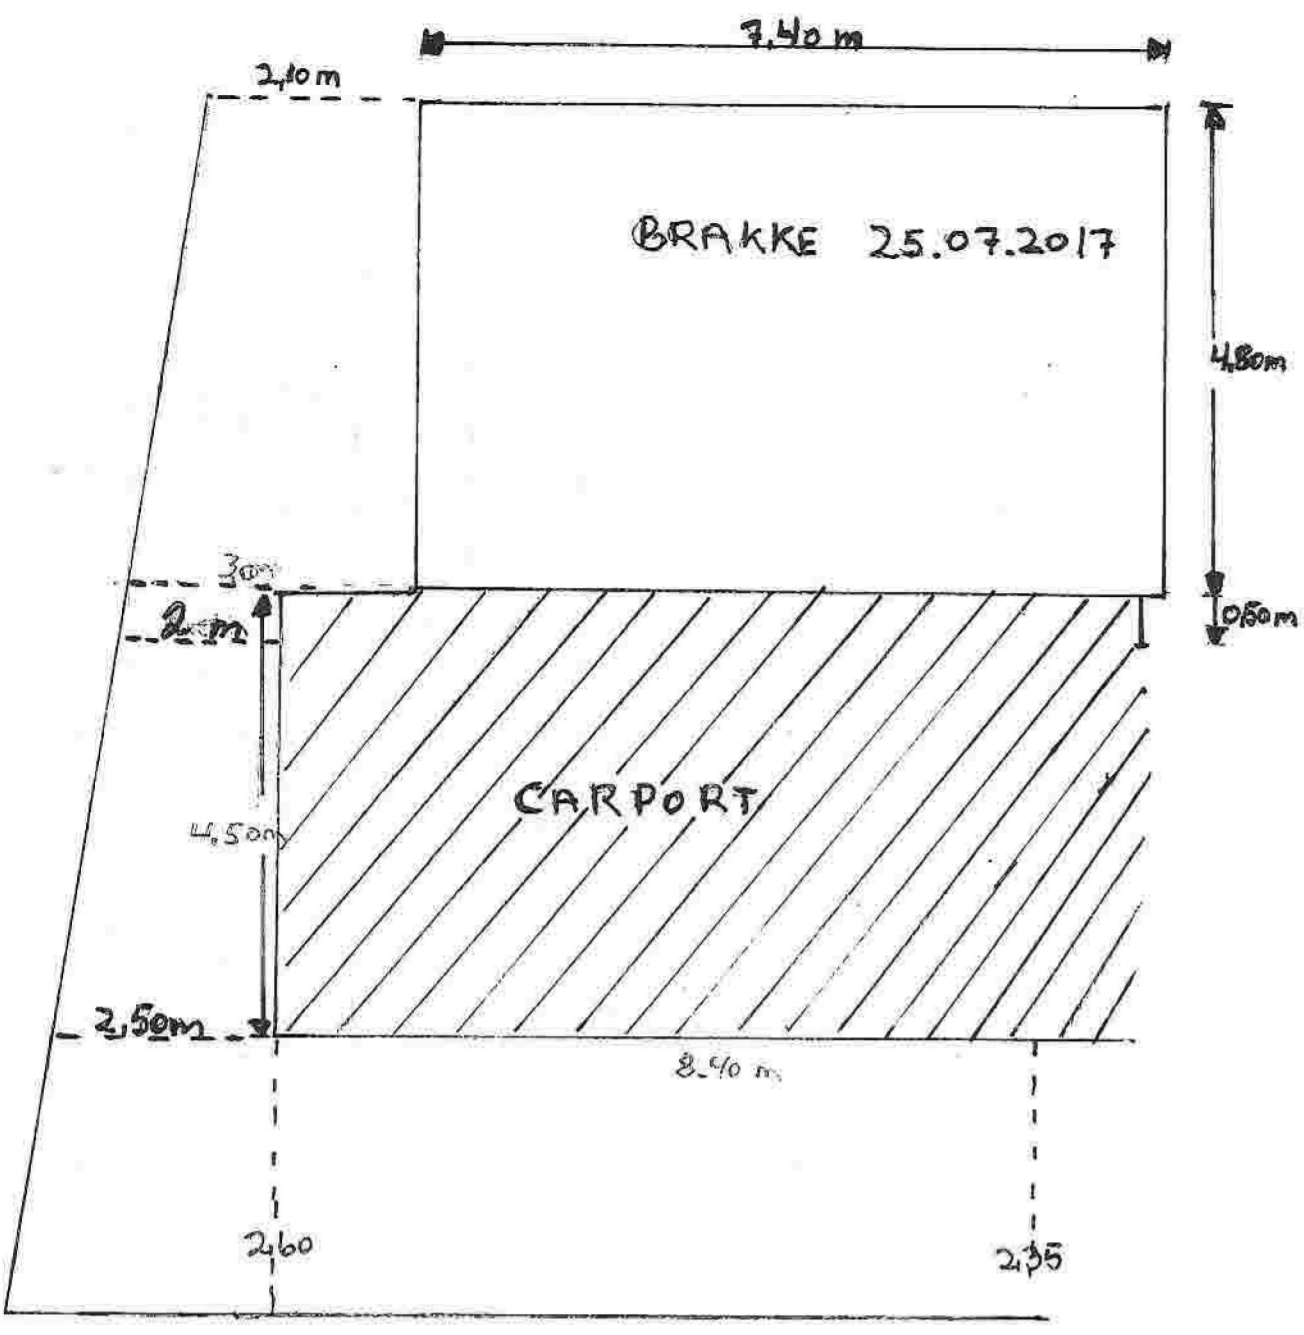

GARS/BNR 125/55
SVEINUNG HOPE

13.09.2022