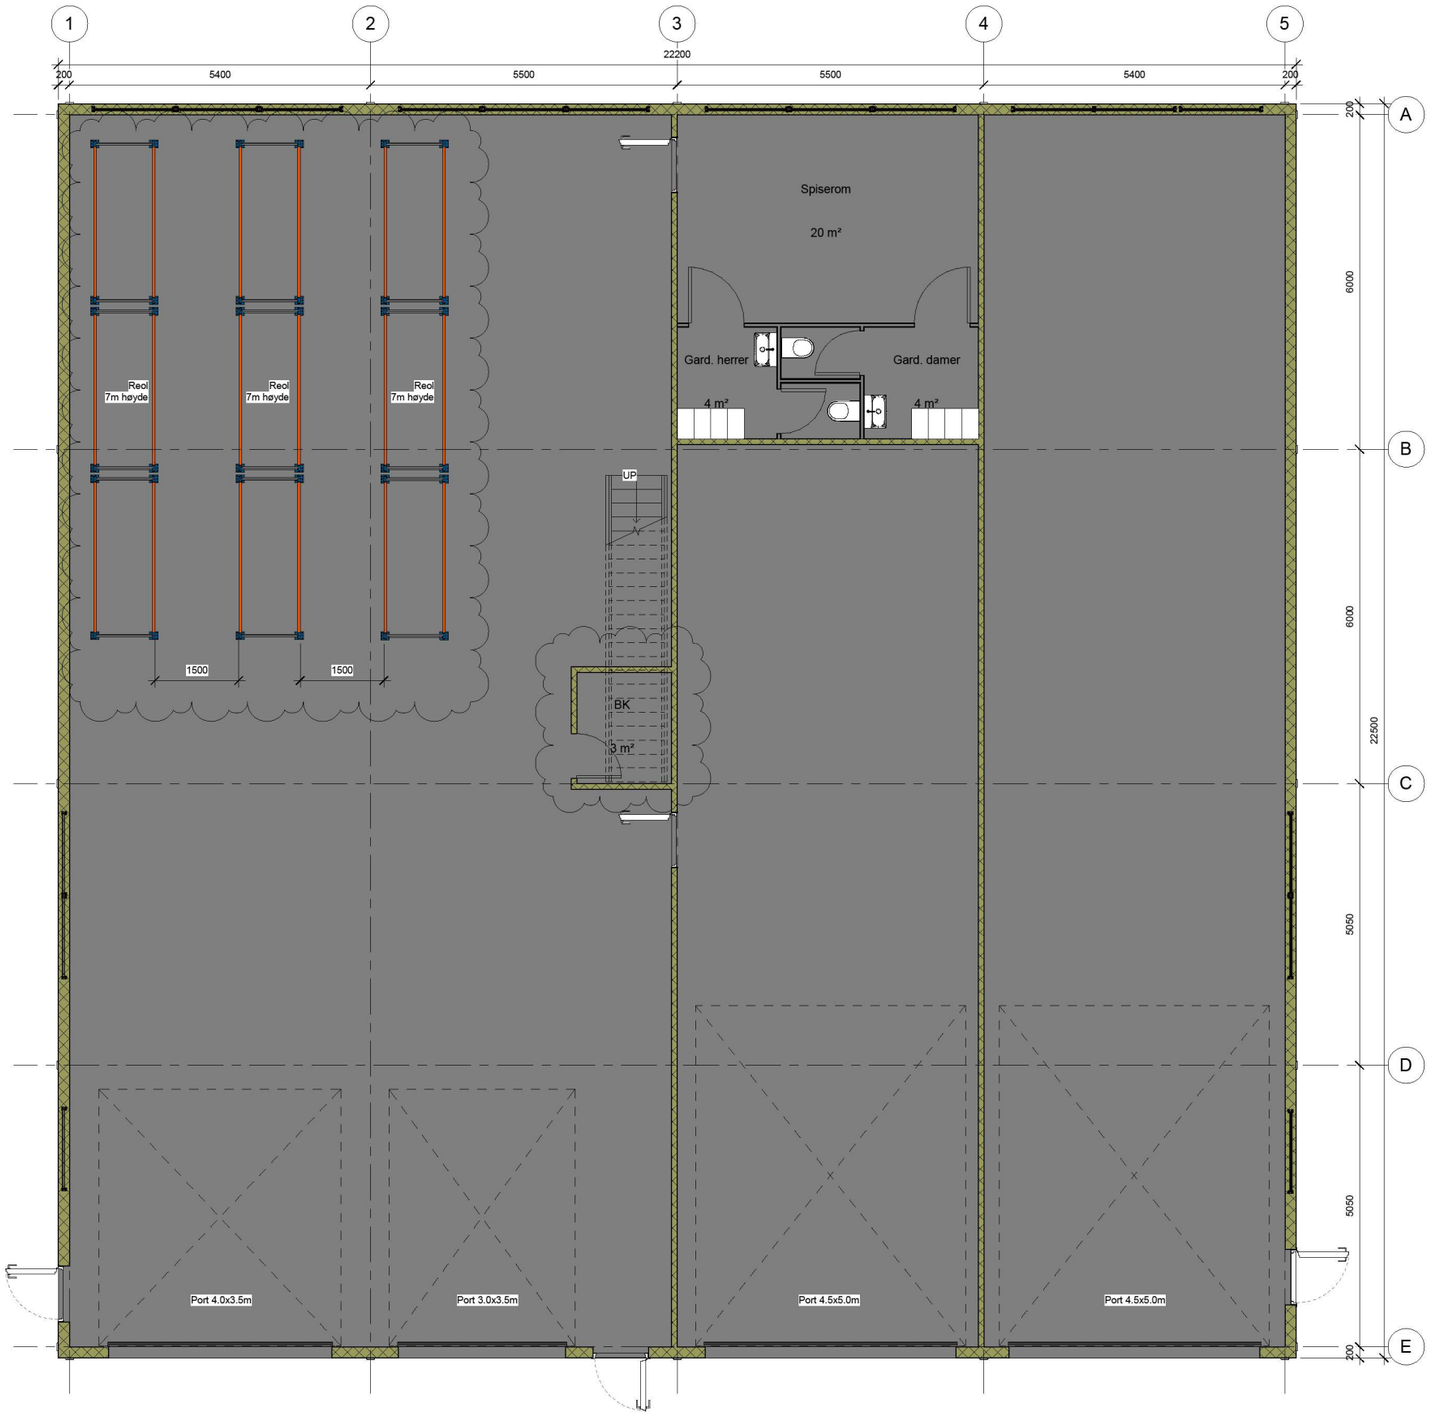

1 Plan 1
1 : 50

SN STÅLBYGG

www.sn-staalbygg.no

No.	Description	Date
F	Endringer iht. krav fra arbeidstilsynet	12.10.22

Rasmussen dekksenter

Igangsettingstegning

Plan 1

Project number	2022005
Date	12.10.2022
Drawn by	JH
Checked by	RS

A100

Scale 1 : 50

12.10.2022 07:32:40