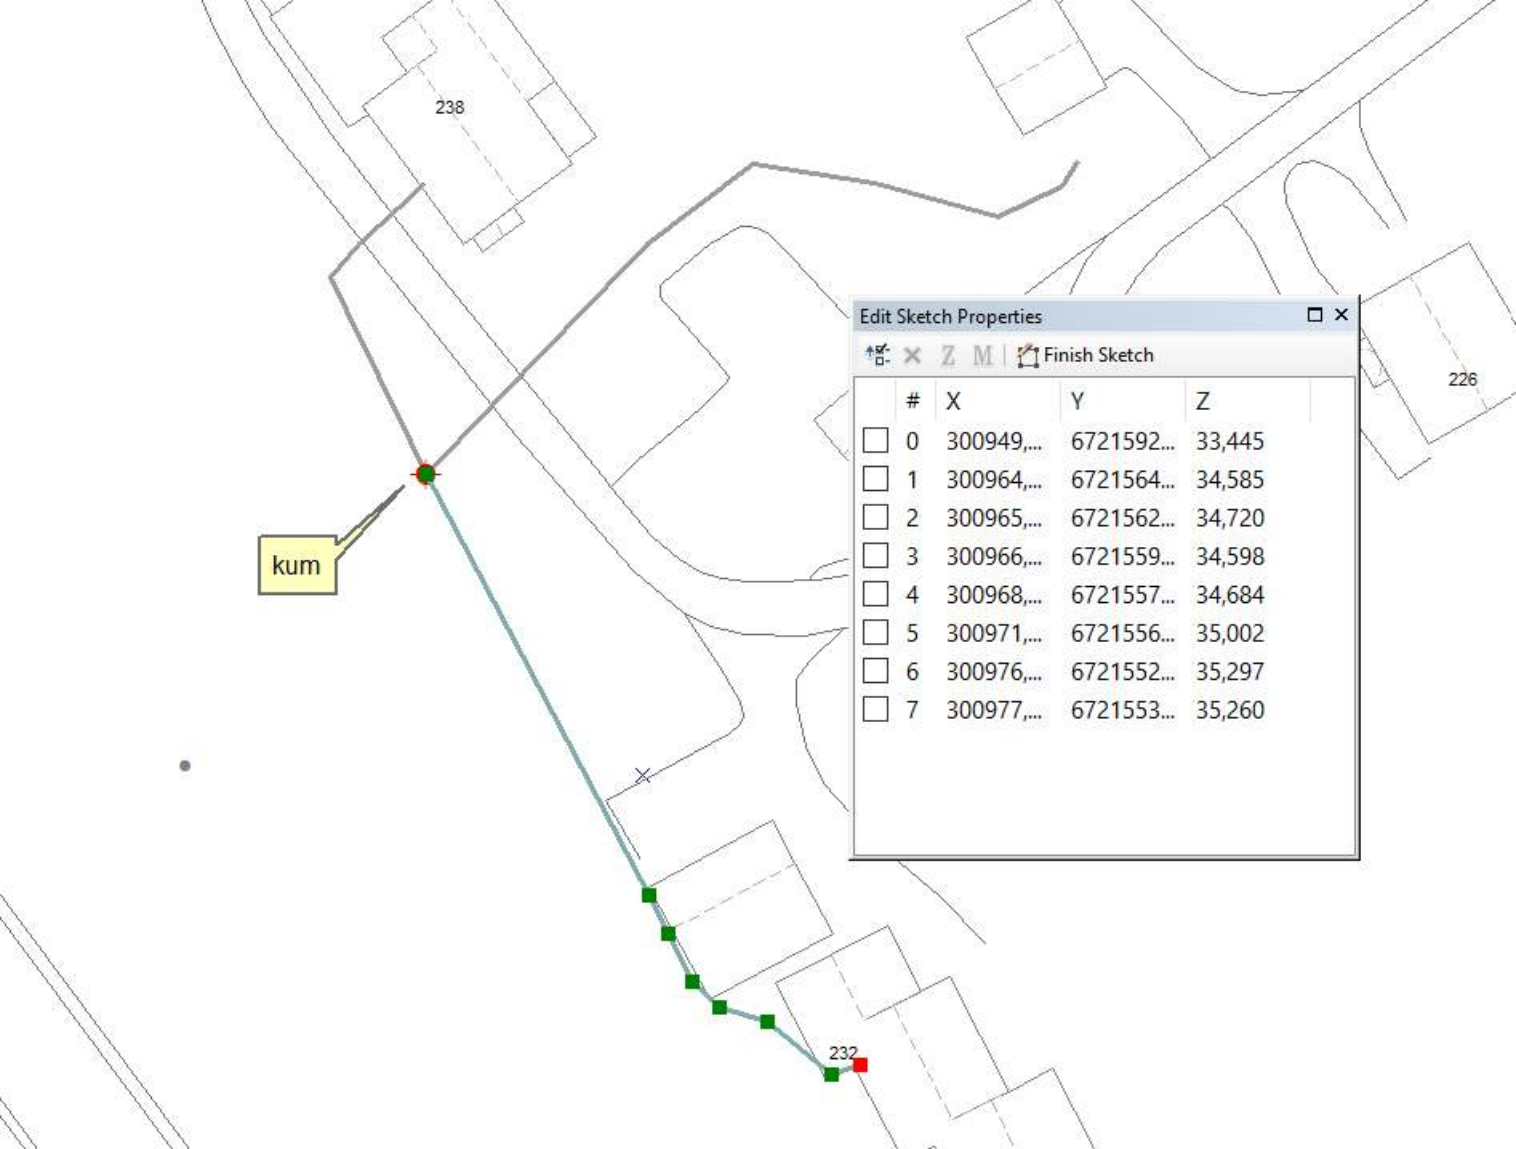


| # | X | Y | Z |
|---|---|---|---|
| 0 | 300949,... | 6721592... | 33,445 |
| 1 | 300964,... | 6721564... | 34,585 |
| 2 | 300965,... | 6721562... | 34,720 |
| 3 | 300966,... | 6721559... | 34,598 |
| 4 | 300968,... | 6721557... | 34,684 |
| 5 | 300971,... | 6721556... | 35,002 |
| 6 | 300976,... | 6721552... | 35,297 |
| 7 | 300977,... | 6721553... | 35,260 |