


OPPGRADERING VEI

Min vann mark

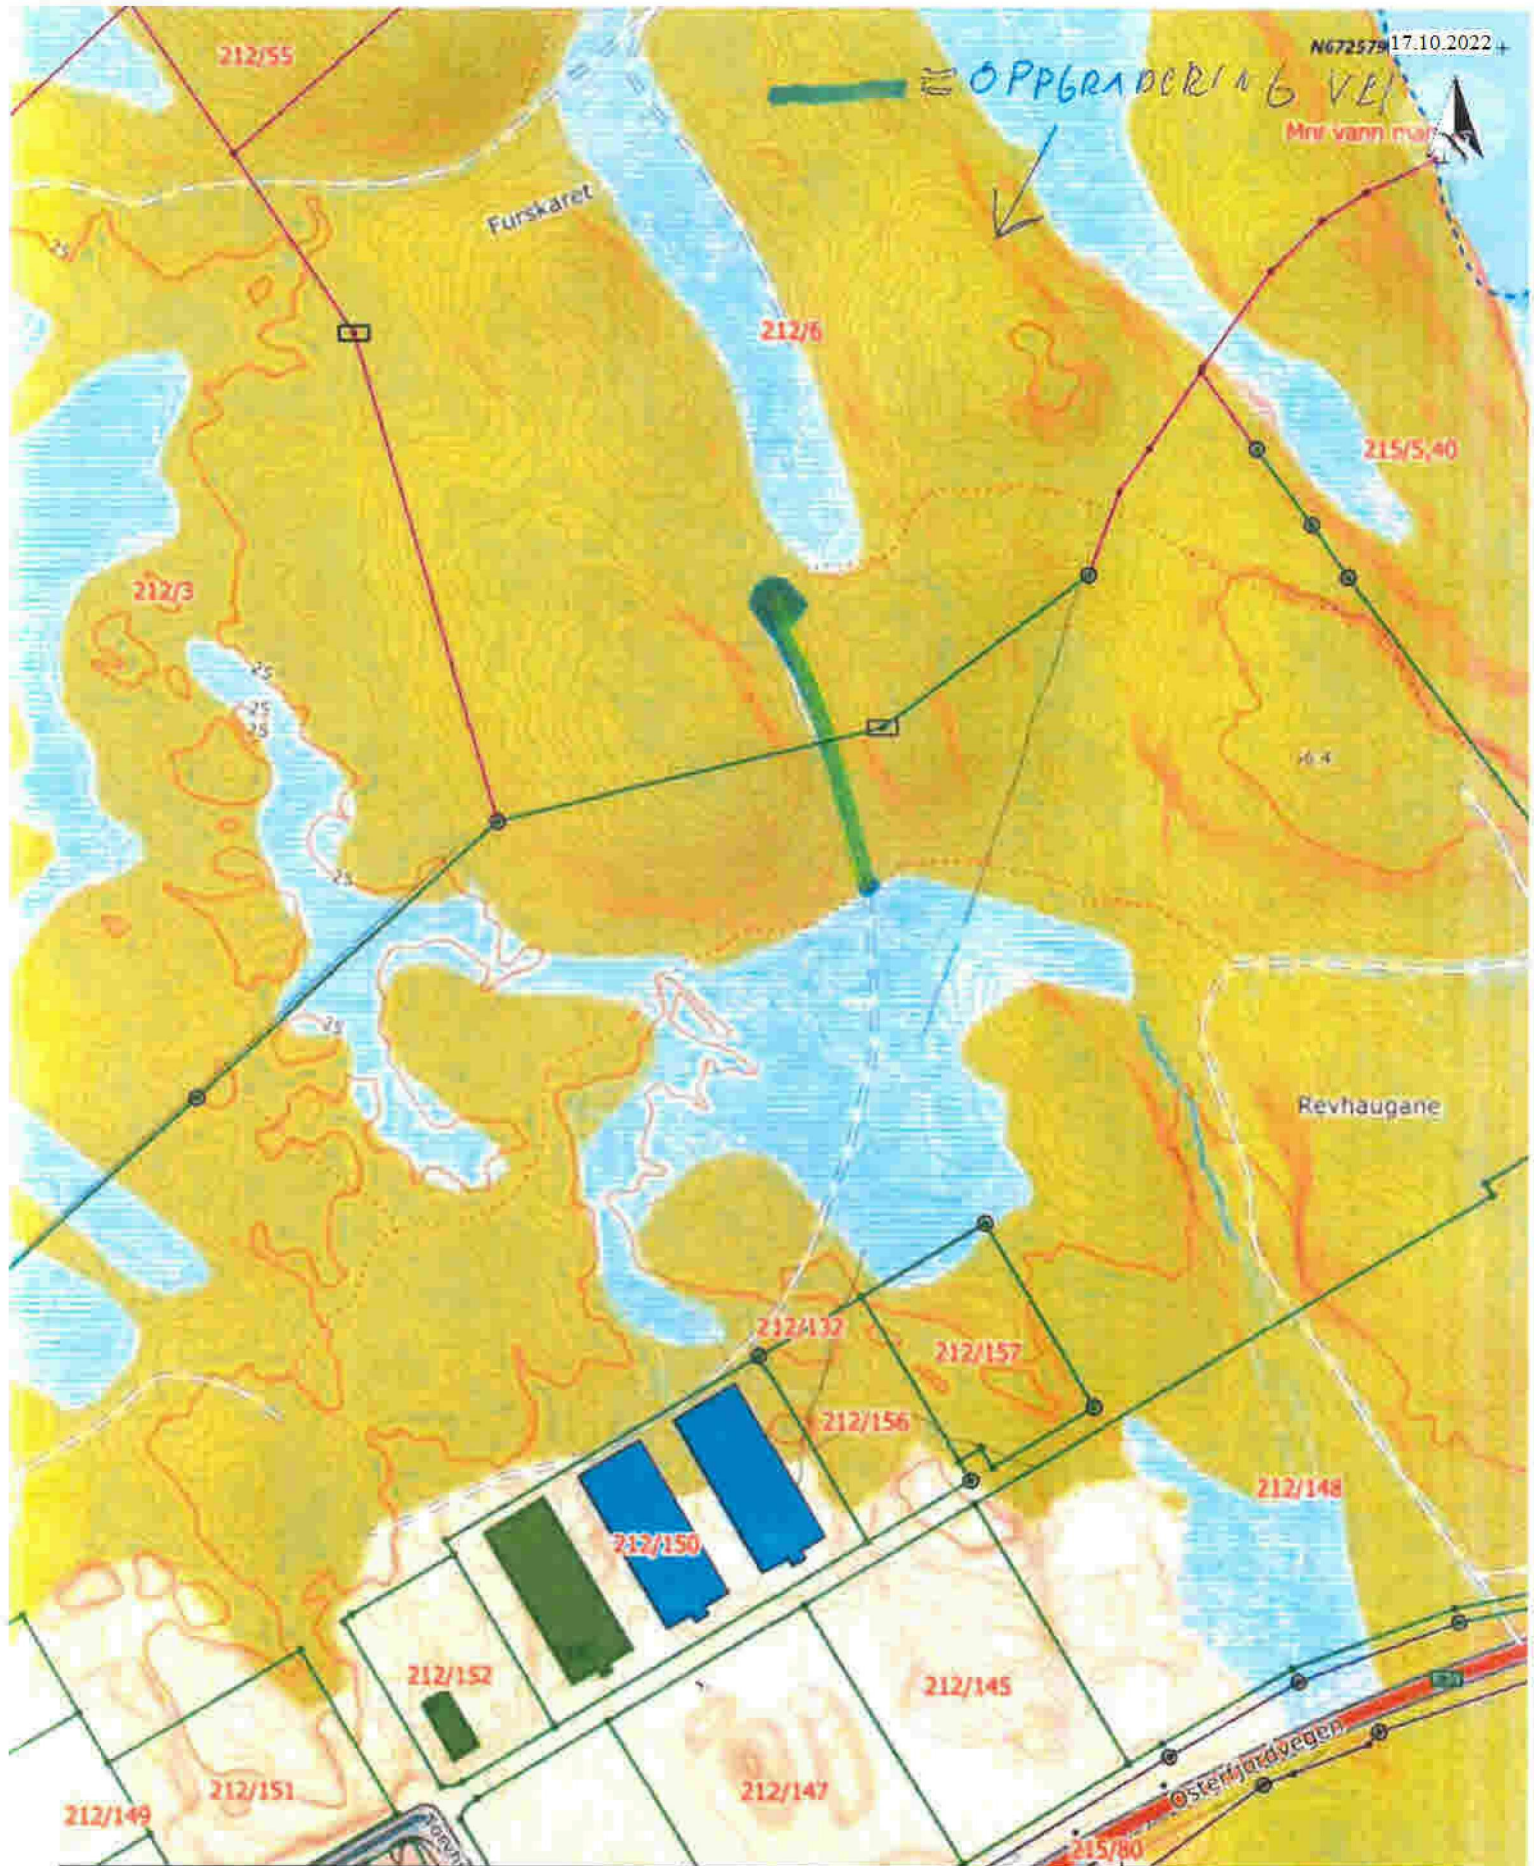

Situasjonskart -



NHdigi.no

Dato: 11-10-2022

Målestokk: 1:2 500

