


HEIGHT must be between 1 and 4000 pixels.

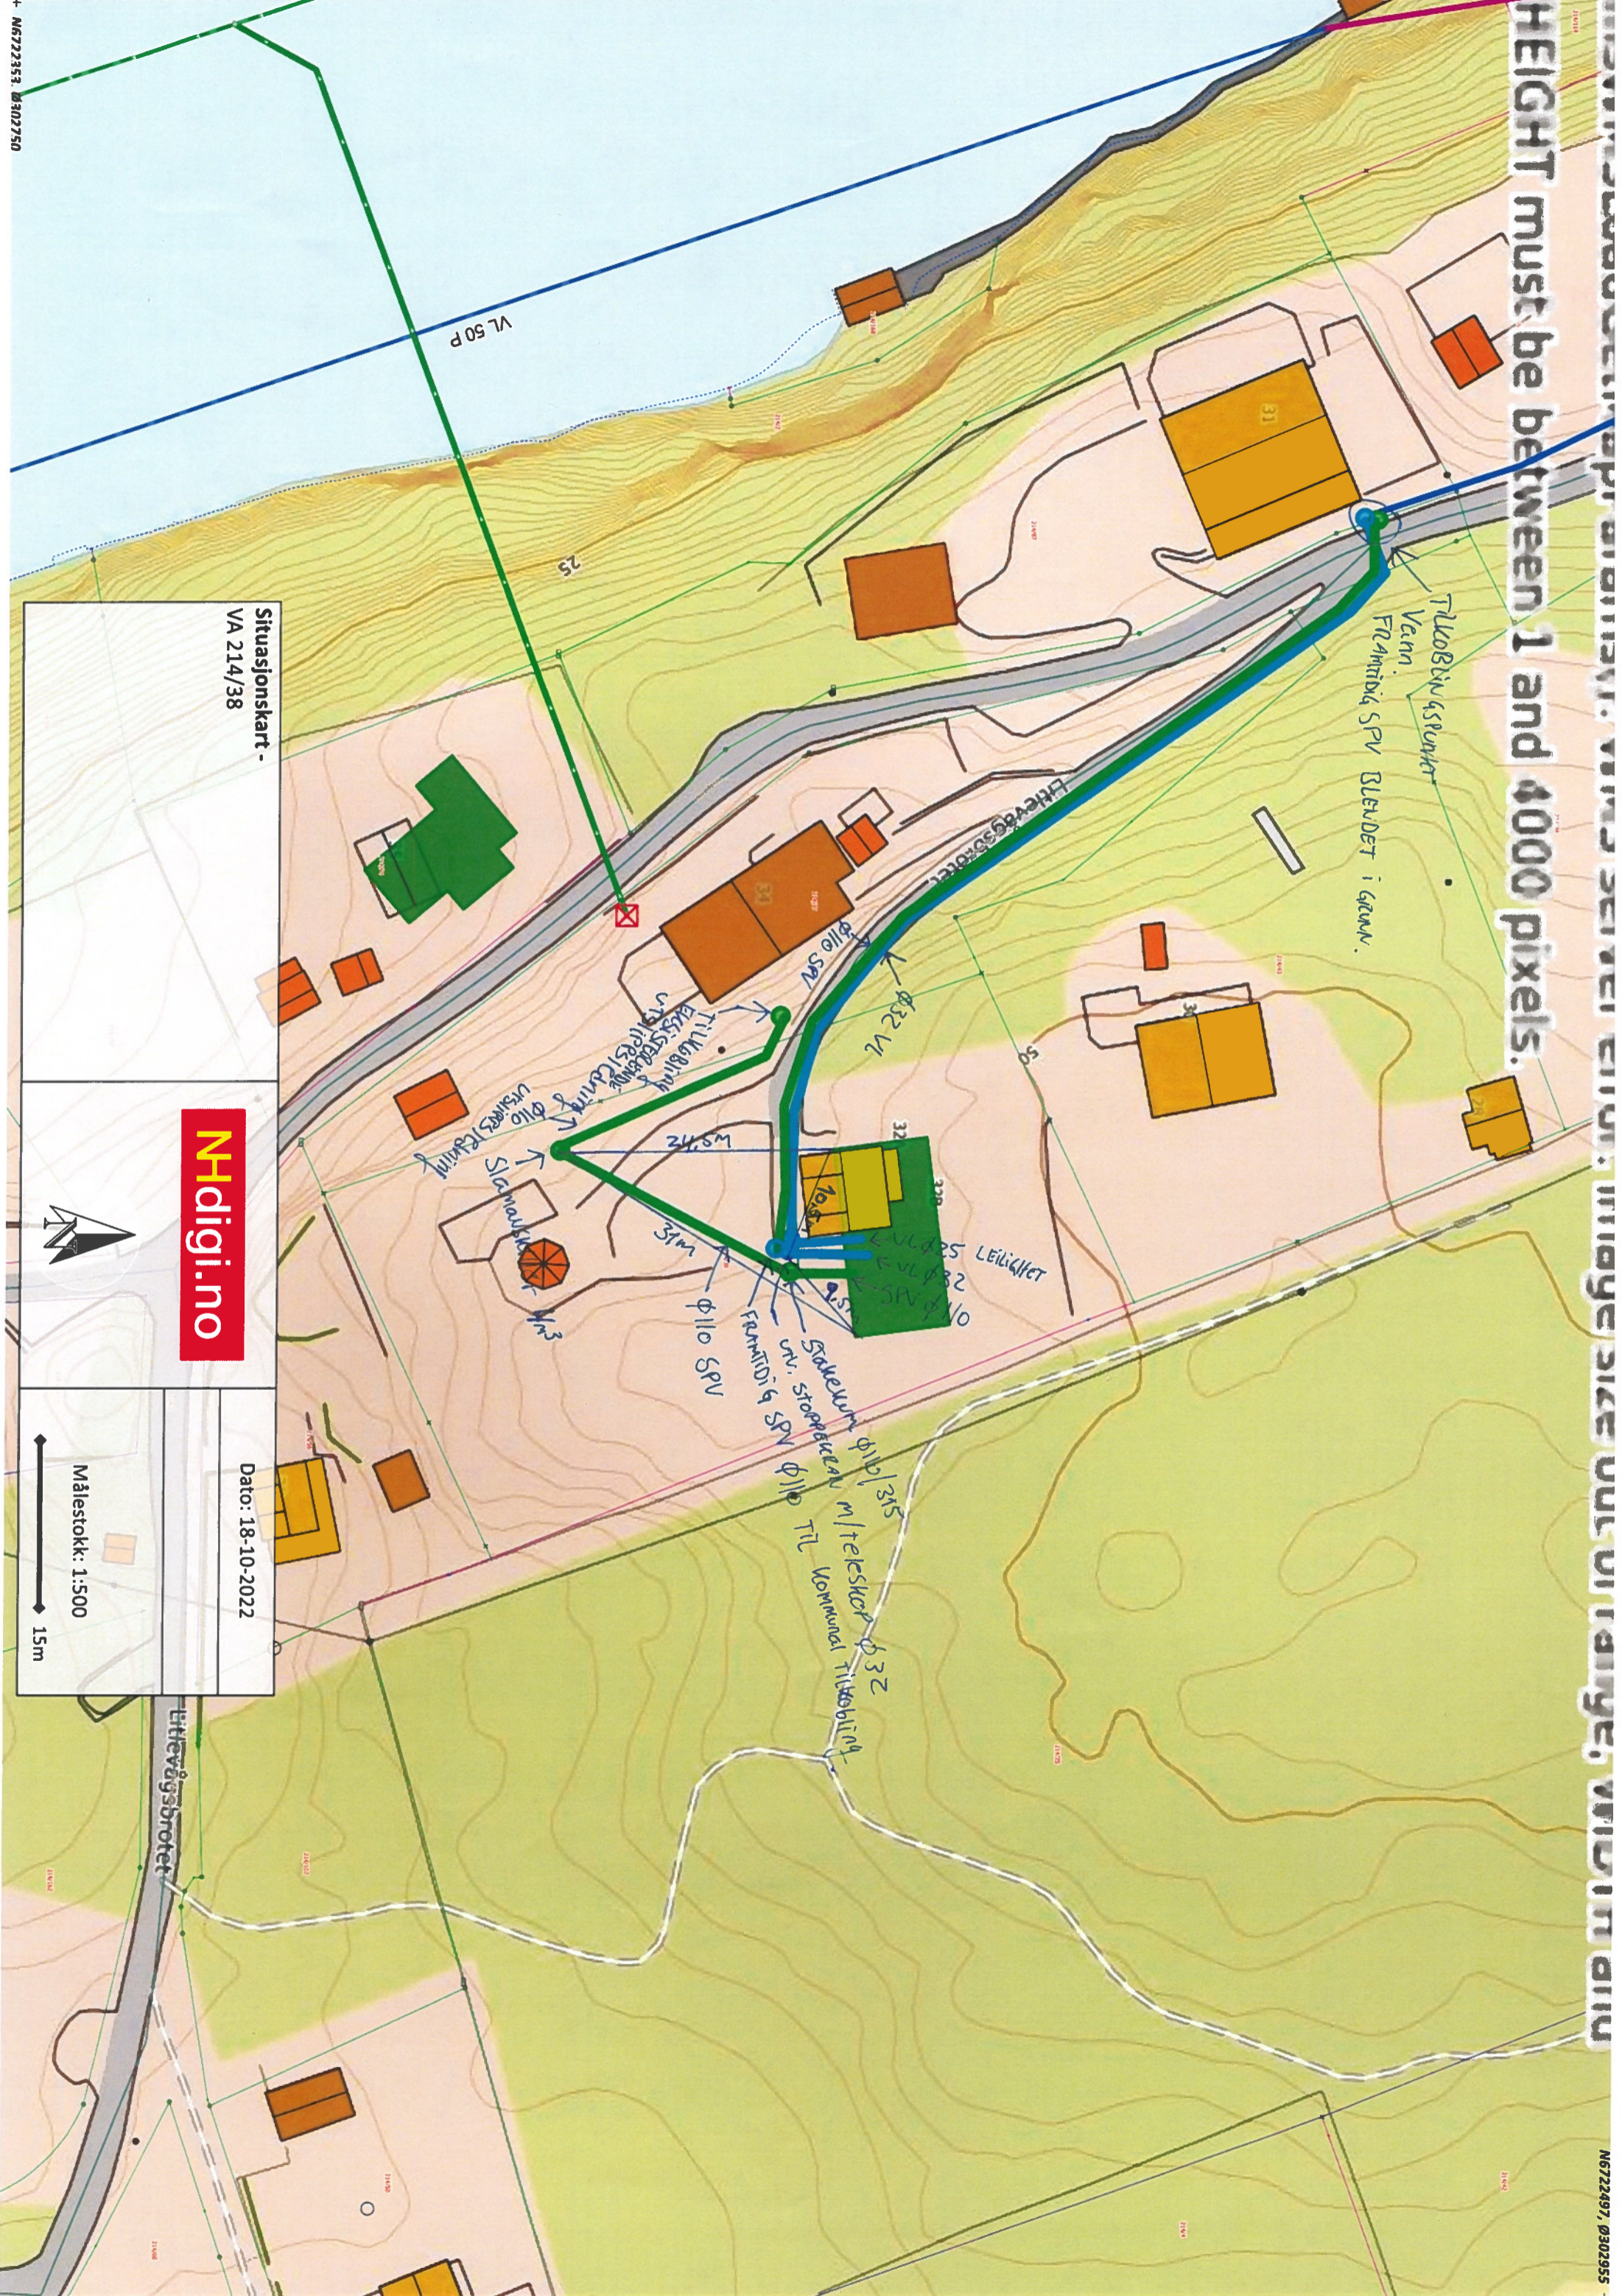

Situasjonskart -
VA 214/38

Nhdigi.no

Dato: 18-10-2022

Målestokk: 1:500

15m

Lilleveggsbrotet