



Vertikalnivå 2 - på grunnen

Vertikalnivå 1 - under grunnen

Vertikalnivå 3 - over grunnen

Målestokk 1:1000 (A1)



Målestokk 1:1000 (A1)

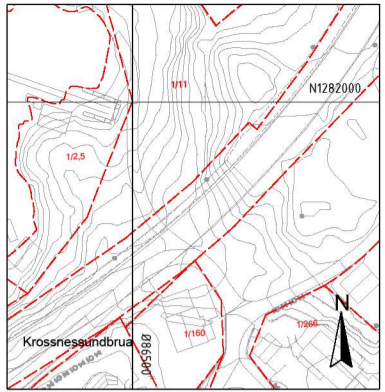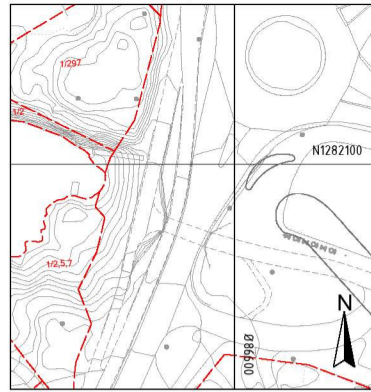

Oversikt over vertikalnivå

Målestokk 1:3000 (A1)

- Vertikalnivå 1 (under grunnen)
- Vertikalnivå 2 (på grunnen)
- Vertikalnivå 3 (over grunnen)

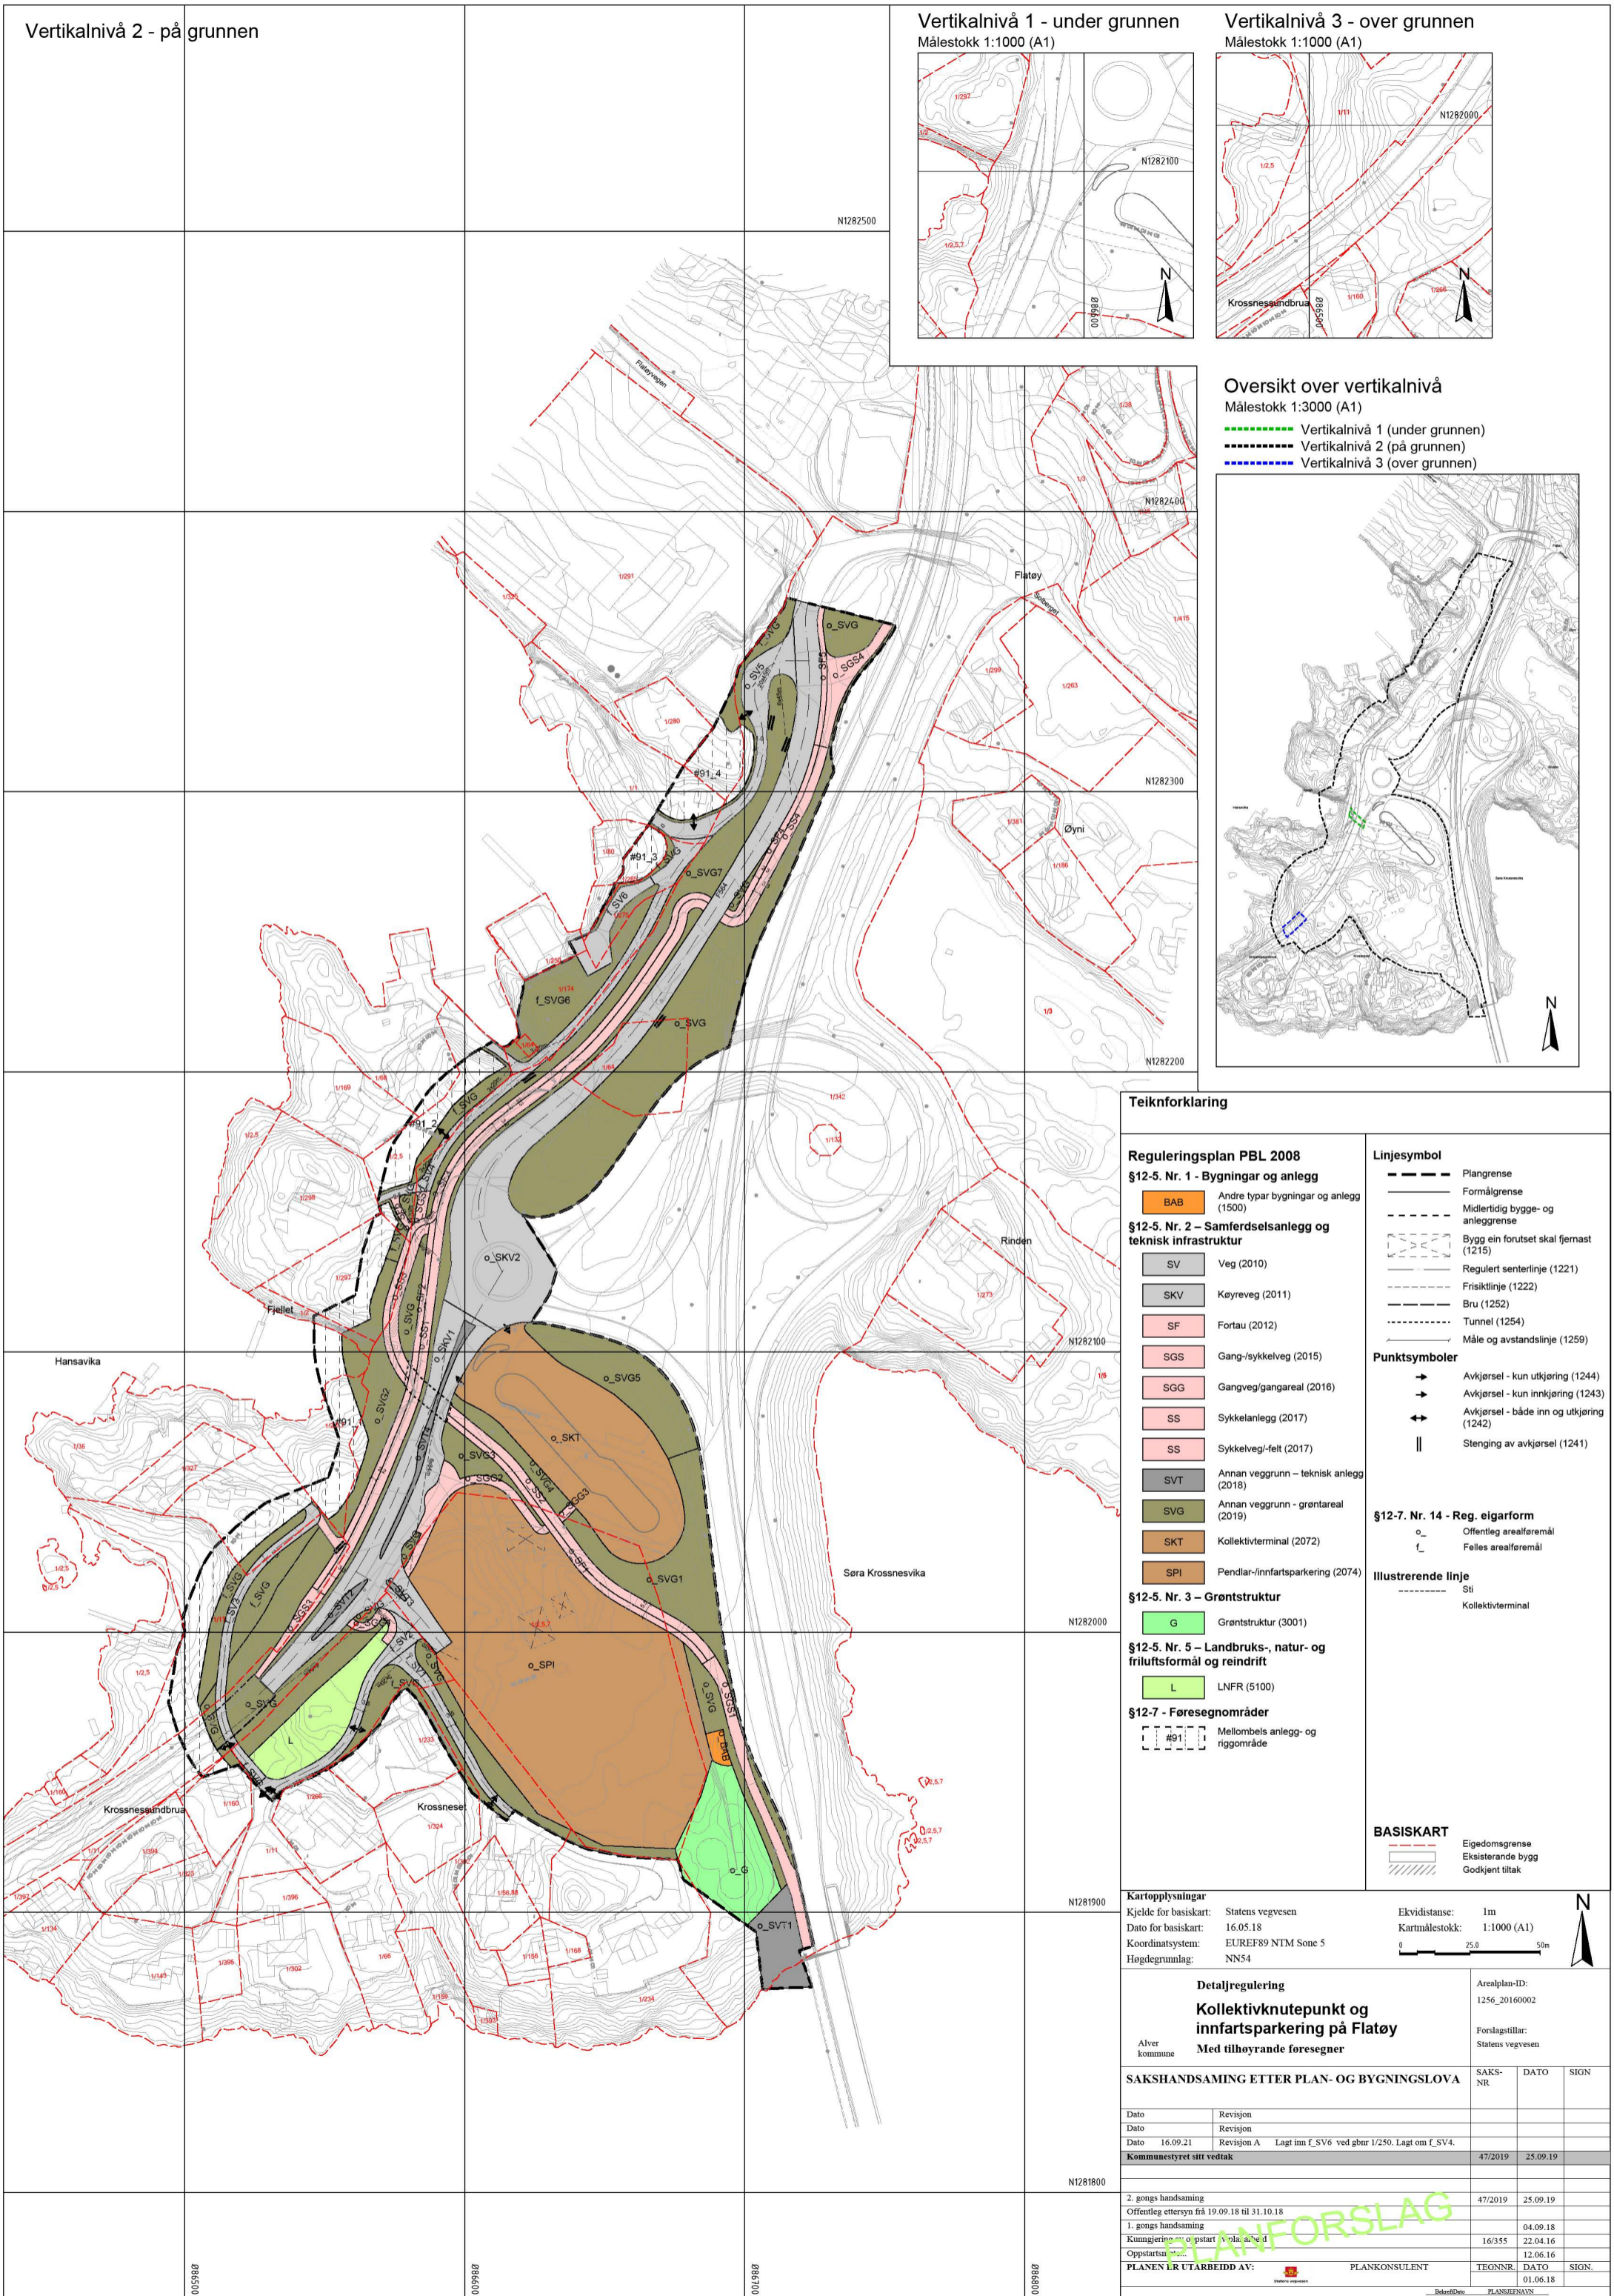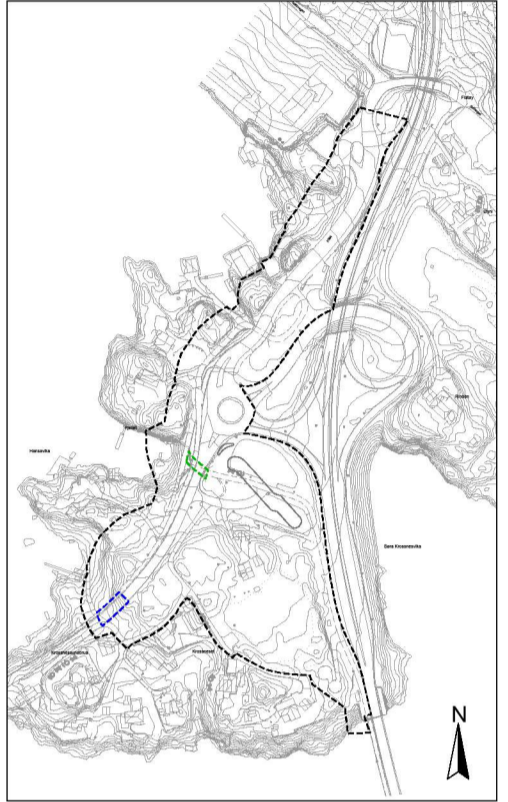

**Teiknforklaring**

**Reguleringsplan PBL 2008**

**§12-5. Nr. 1 - Bygningar og anlegg**

BAB Andre typer bygningar og anlegg (1500)

**§12-5. Nr. 2 - Samferdselsanlegg og teknisk infrastruktur**

SV Veg (2010)

SKV Køyveg (2011)

SF Fortau (2012)

SGS Gang-/sykkelveg (2015)

SGG Gangveg/gangareal (2016)

SS Sykkelanlegg (2017)

SS Sykkelveg/-felt (2017)

SVT Annan veggrunn - teknisk anlegg (2018)

SVG Annan veggrunn - grøntareal (2019)

SKT Kollektivterminal (2072)

SPI Pendlar-/innfartsparkering (2074)

**§12-5. Nr. 3 - Grøntstruktur**

G Grøntstruktur (3001)

**§12-5. Nr. 5 - Landbruks-, natur- og friluftsmål og reindrift**

L LNFR (5100)

**§12-7 - Føresegnsområder**

#91 Mellombels anlegg- og riggområde

**Linjesymbol**

--- Plangrense

--- Formålgrense

--- Midlertidig bygge- og anleggsgrense

--- Bygg ein forutset skal femast (1215)

--- Regulert senterlinje (1221)

--- Friskiltlinje (1222)

--- Bru (1252)

--- Tunnel (1254)

--- Måle og avstandslinje (1259)

**Punktsymboler**

→ Avkjørsel - kun utkjøring (1244)

→ Avkjørsel - kun innkjøring (1243)

↔ Avkjørsel - både inn og utkjøring (1242)

|| Stenging av avkjørsel (1241)

**§12-7. Nr. 14 - Reg. eigarform**

o Offentleg arealføremål

f Felles arealføremål

**Illustrerende linje**

--- Sti

--- Kollektivterminal

**BASISKART**

--- Eigedomsgrense

--- Eksisterande bygg

--- Godkjent tiltak

<b>Kartopplysningar</b>	Kjelde for basiskart: Statens vegvesen	Ekvidistans: 1m
	Dato for basiskart: 16.05.18	Kartmålestokk: 1:1000 (A1)
	Koordinatsystem: EUREF89 NTM Sone 5	0 25.0 50m
	Høgdegrunnlag: NN54	

<b>Detaljregulering</b>		Arealplan-ID:
<b>Kollektivknutepunkt og innfartsparkering på Flatøy</b>		1256_20160002
<b>Med tilhøyrande føresegner</b>		Forslagstillar:
		Statens vegvesen

SAKSHANDSAMING ETTER PLAN- OG BYGNINGSLOVA			SAKS-NR	DATO	SIGN
Dato	Revisjon				
Dato	Revisjon				
Dato	16.09.21	Revisjon A Lagt inn f_SV6 ved gbnr 1/250. Lagt om f_SV4.			
<b>Kommunestyret sitt vedtak</b>			47/2019	25.09.19	
2. gongs handsaming			47/2019	25.09.19	
Offentleg ettersyn frå 19.09.18 til 31.10.18					
1. gongs handsaming				04.09.18	
Kunngjeringsopstart v/ula. a/b/d			16/355	22.04.16	
Oppstartstid				12.06.16	
PLANEN LR UTARBEIDD AV:			TEGNSNR	DATO	SIGN.
				01.06.18	

PLANFORSLAG