


3.

3.

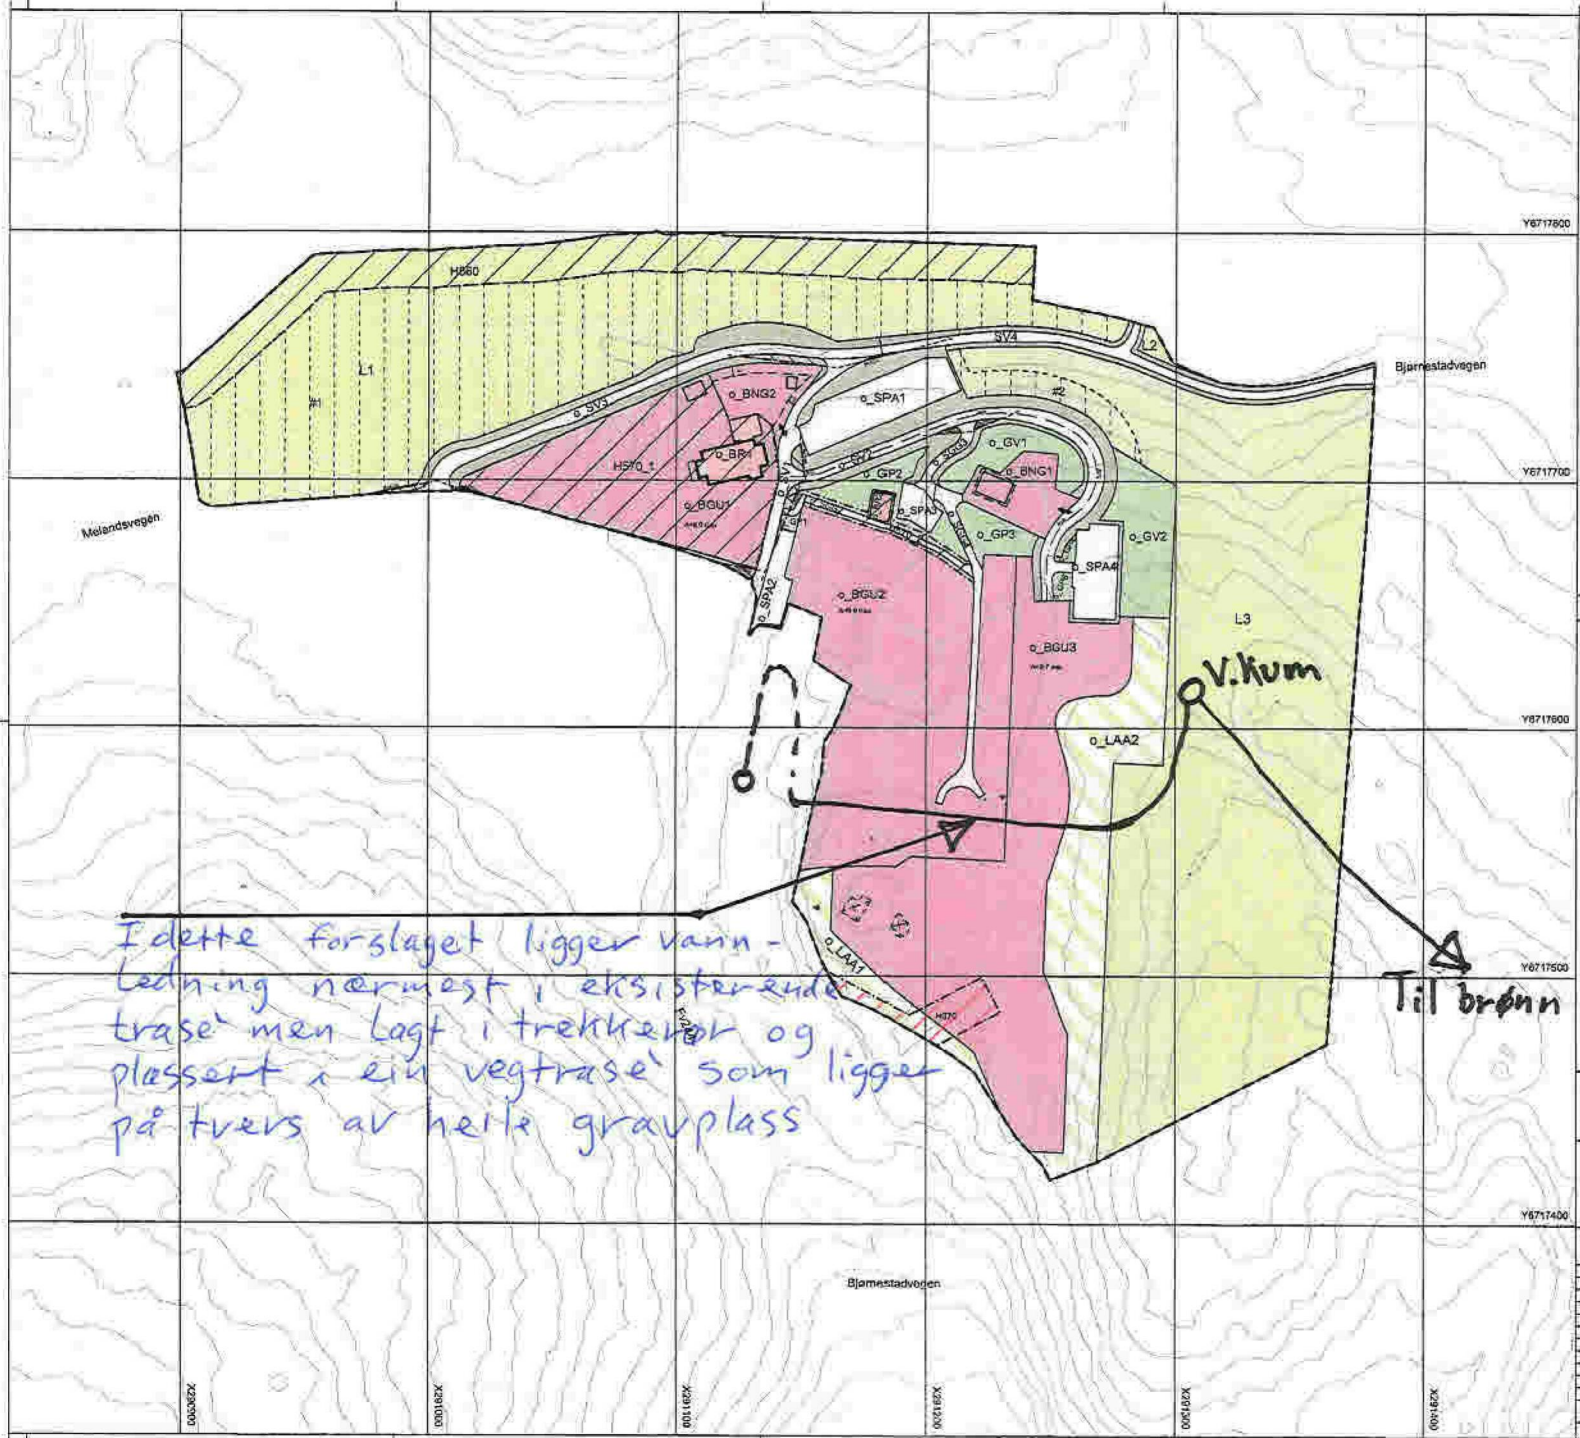

Idette forslaget ligger vann-ledning nærmest i eksisterende trase men lagt i trekkeløp og plassert i ein vegtrase som ligger på tvers av heile gravplass

Tekstforklaring SØS/ver. 4.5.1

Reguleringsplan PBL 2008

§15-5, Nr. 1 - Bygninger og anlegg

§15-5, Nr. 2 - Samferdslemntilg og teknisk infrastruktur

§15-5, Nr. 3 - Grønnstruktur

§15-5, Nr. 5 - Landsbruks-, natur- og kulturformål og innsider

§12-4 - Omgivelser

§12-7 - Følgesoner

Linietydel

Punkttydel











Detailregulering
 Meland kyrkjegård




PLANEN ER UTARBEIDET AV: **AV**


10

