



- Overvannsledning
- Spillvannsledning
- Vannledning
- Kum
- ☐ Kran

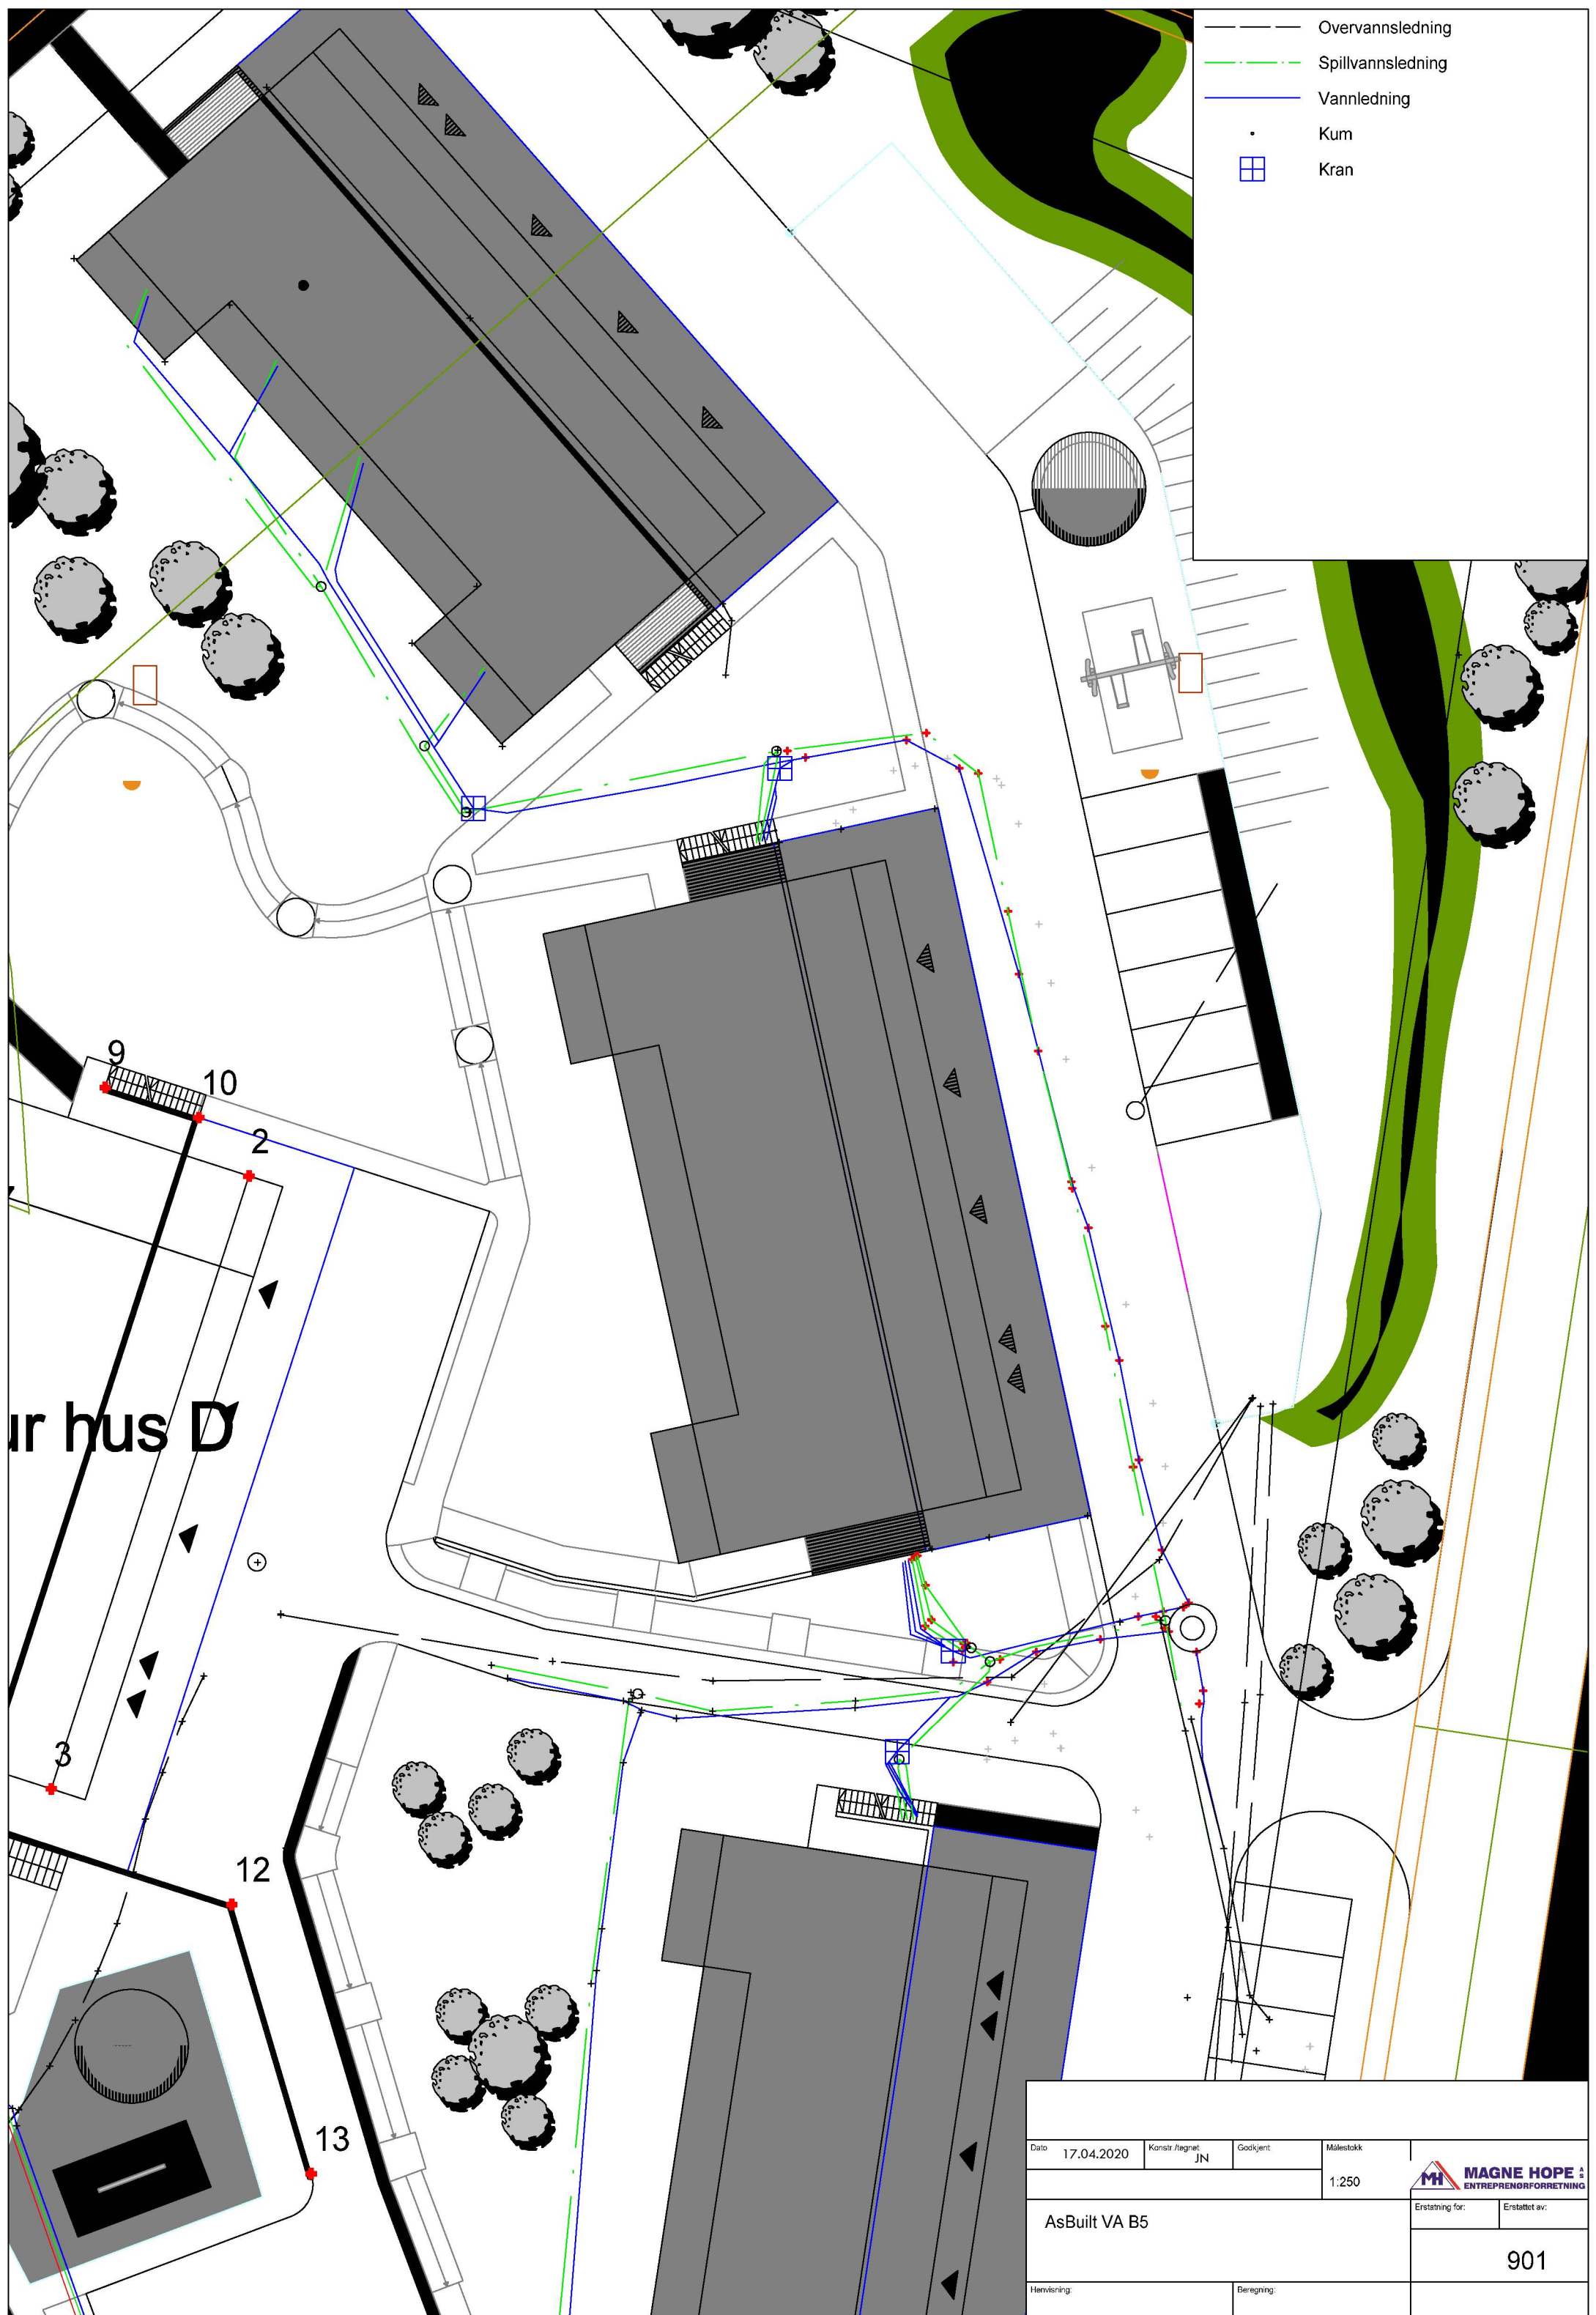

Asfaltveg for hus D

Dato	17.04.2020	Konstr./Regnet	JN	Godkjent	Målestokk		
					1:250		
AsBuilt VA B5						Erstattet for:	Erstattet av:
						901	
Henvisning:			Beregning:				