


N:\522001620\030\BIM\Elektron\KILLAY_N_Plan_Orion_BKB2.dwg - KRoWa - Plottet: 2022-10-04, 15:51:27 - XREF = T:_IN_Plan_BKB2

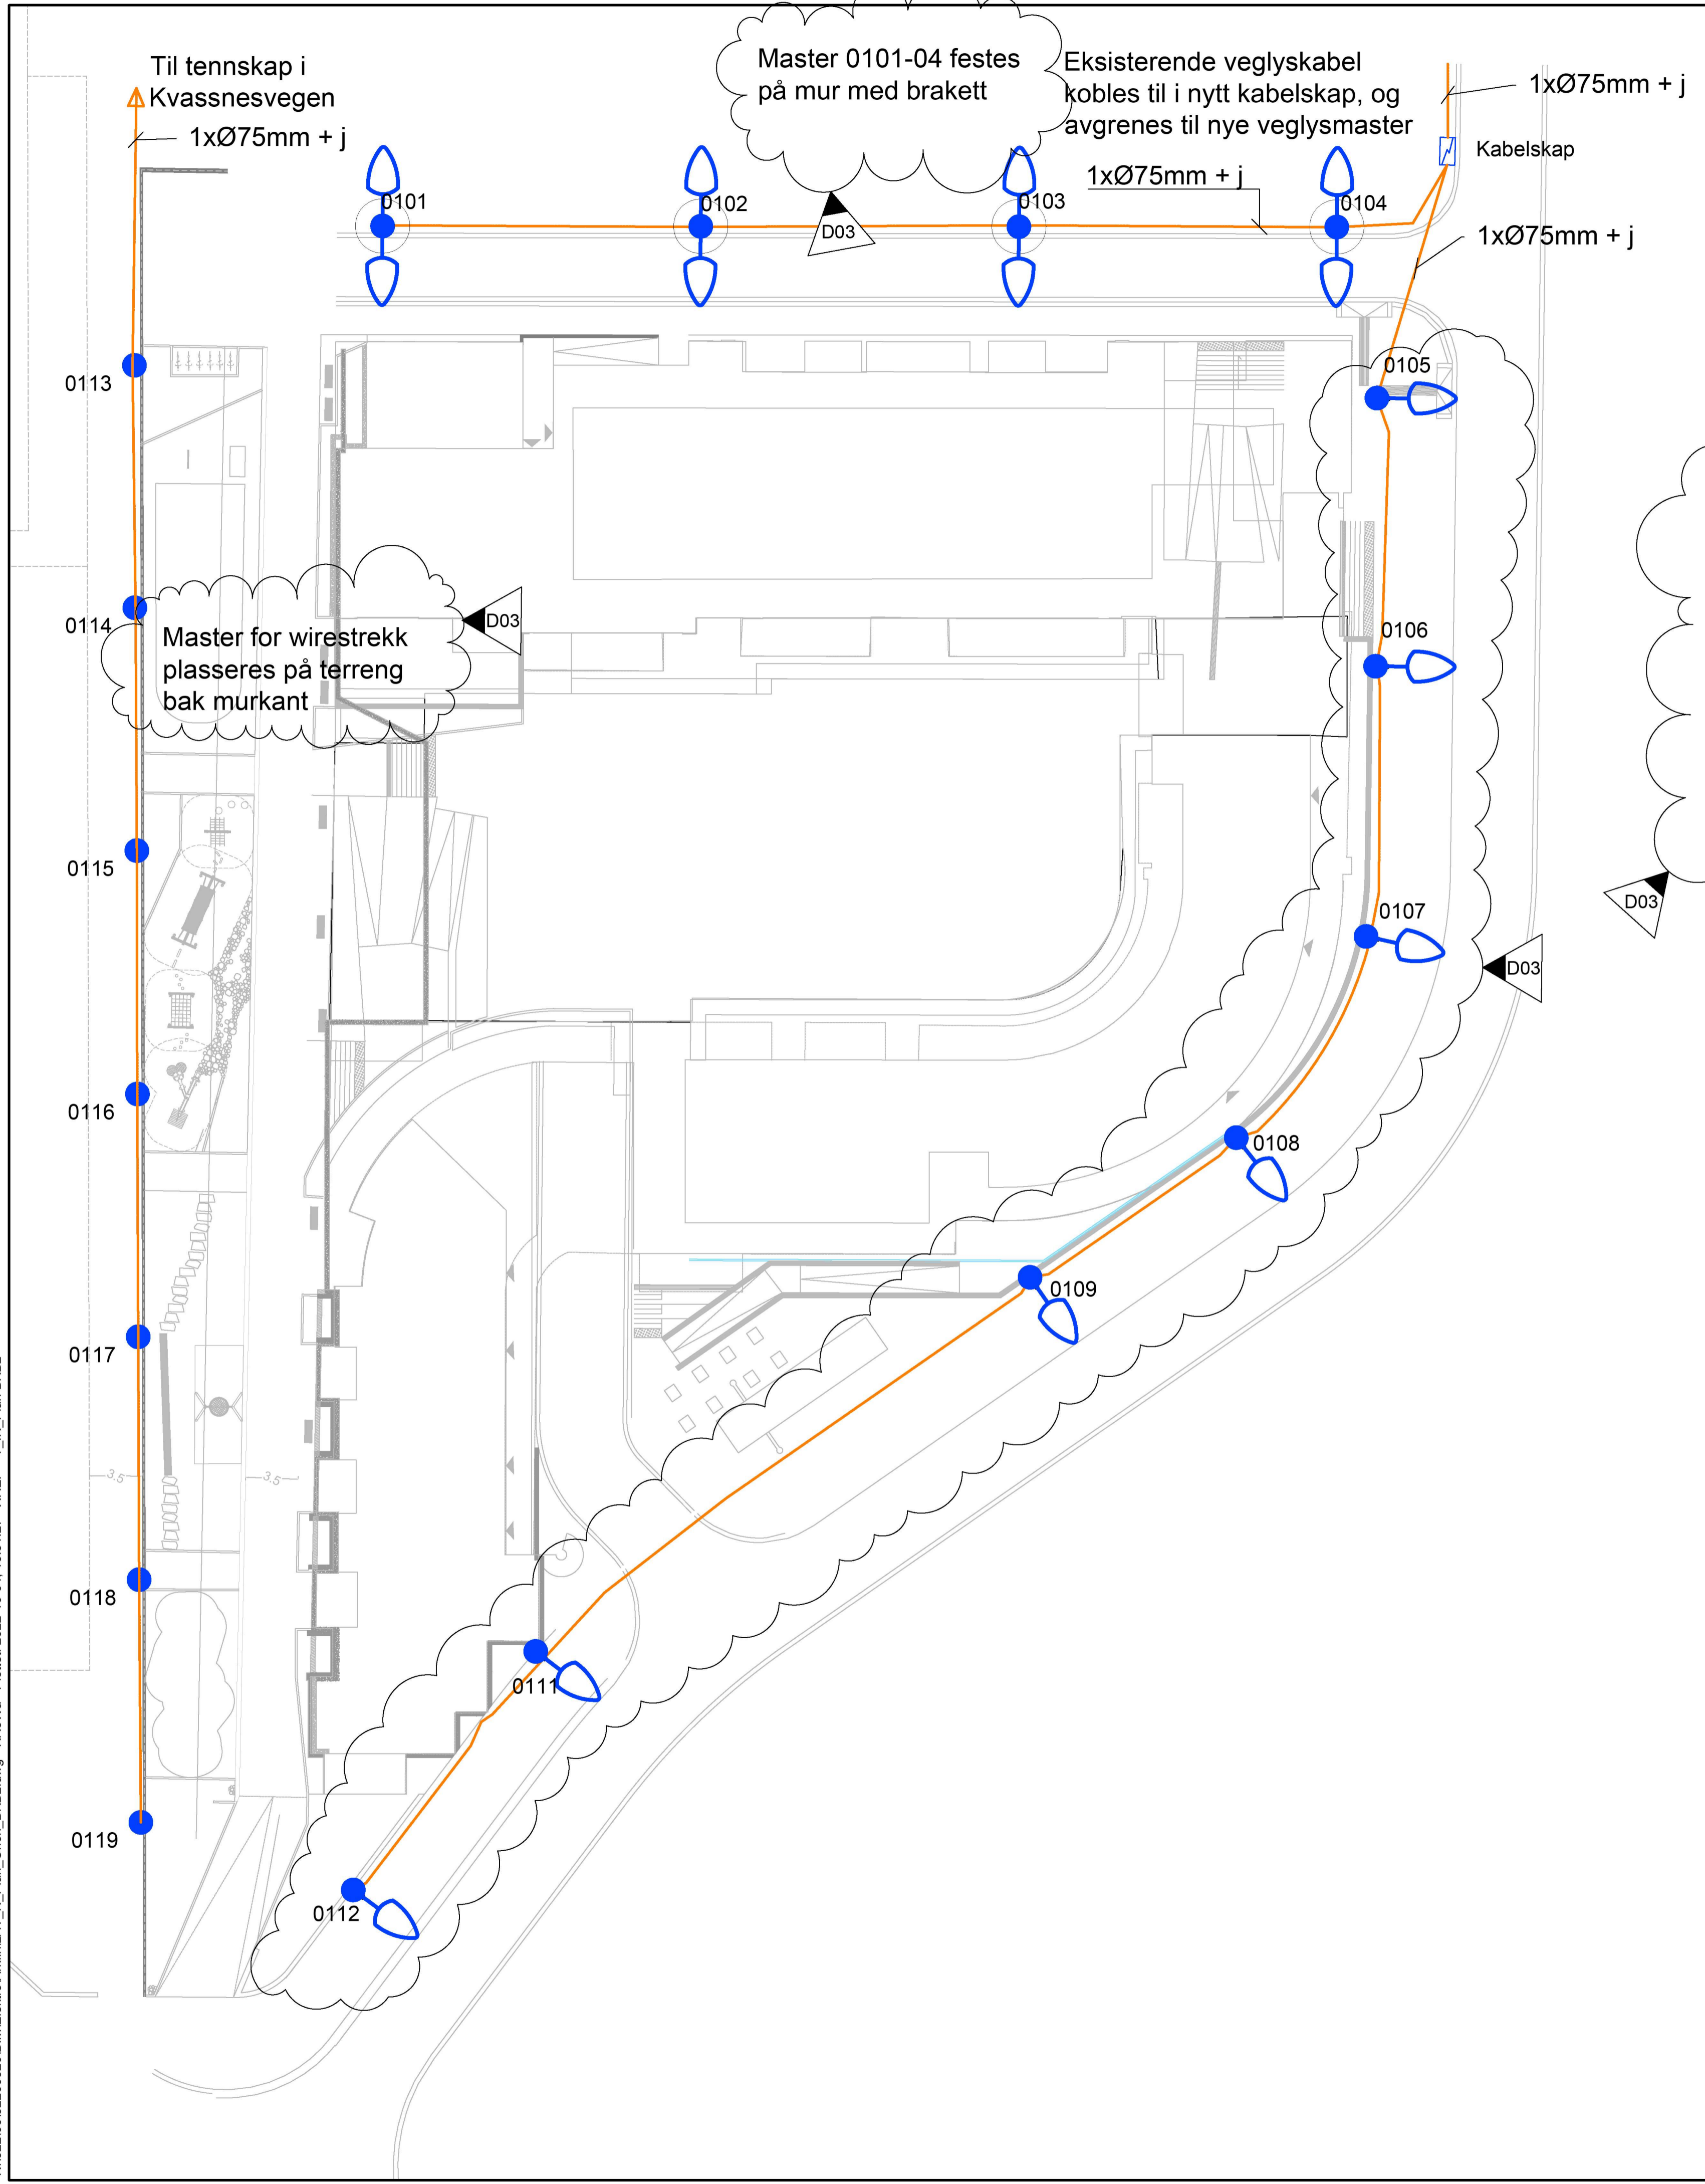

Armaturtabell

Mastenr	Position X	Position Y	Armaturtype
0101	296524.6200	6717891.7343	2x Metronomis
0102	296543.6611	6717900.5937	2x Metronomis
0103	296562.7040	6717909.4445	2x Metronomis
0104	296581.7280	6717918.2912	2x Metronomis
0105	296588.9004	6717909.1825	EWO FN1000
0106	296596.2982	6717893.1083	EWO FN1000
0107	296603.2640	6717876.6883	EWO FN1000
0108	296601.1083	6717861.0340	EWO FN1000
0109	296592.6659	6717846.9303	EWO FN1000
0110	296579.7704	6717824.4682	EWO FN1000
0111	296573.5217	6717810.7725	EWO FN1000
0112	296569.2583	6717791.4171	EWO FN1000
0113	296513.6595	6717876.4816	Wirestrekk
0114	296520.4433	6717861.9988	Wirestrekk
0115	296527.3326	6717847.5297	Wirestrekk
0116	296534.1536	6717832.9960	Wirestrekk
0117	296540.9690	6717818.4975	Wirestrekk
0118	296547.7951	6717803.9999	Wirestrekk
0119	296554.6675	6717789.5317	Wirestrekk

FORELØPIG 2022-10-04

D03	2022-10-04	Justert masteplassing for bosshenting	KRoWa	JoByg	GKYnn
D02	2022-04-29	Lagt på trekkerer	KRoWa	GKYnn	GKYnn
D01	2022-04-27	For godkjenning hos oppdragsgiver	KRoWa	GKYnn	GKYnn
Rev.	Dato	Beskrivelse	Utarbeidet	Fagkontroll	Godkjent

Dette dokumentet er utarbeidet av Norconsult AS som del av det oppdraget som fremgår nedenfor. Opphavsretten tilhører Norconsult AS. Dokumentet må bare benyttes til det formål som oppdragsavtalen beskriver, og må ikke kopieres eller gjøres tilgjengelig på annen måte eller i større utstrækning enn formålet tilsier.

Orion		Målestokk (gjelder A1)	1:250
BKB2, Alleen og Lonagata Plantegning Belysning			
Norconsult	Oppdragsnummer 52202778	Tegningsnummer N100	Revisjon D03