


Bilag 3: Kart av tilleggsareal tilhørende bnr. 2

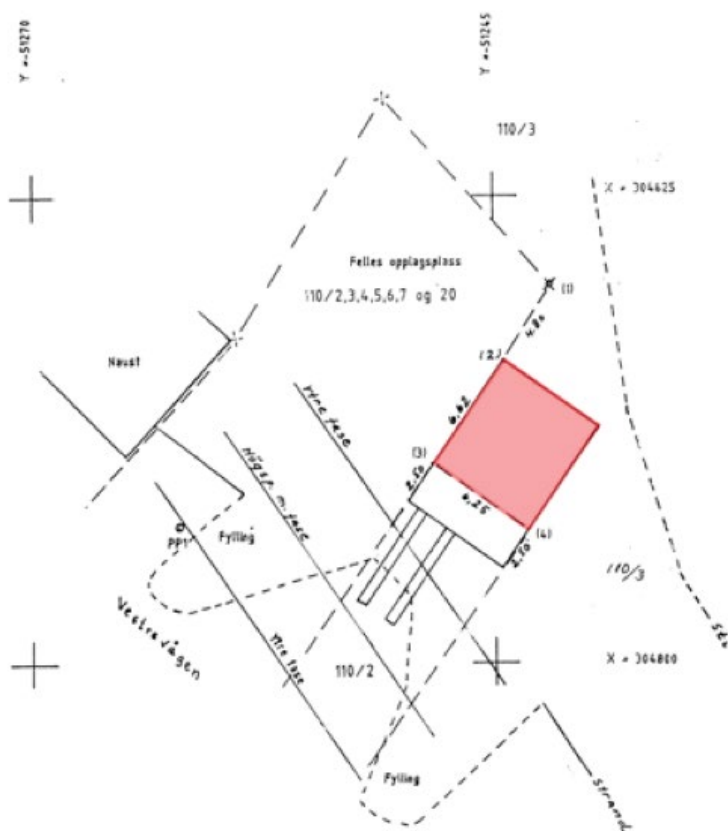

Koordinatliste:

Pkt. nr.	Avmerking	X	Y
pp 1	Borehol i fj.	304 807.35	-51 262.25
1	Kors i stein	304 820.20	-51 241.95
2	Hj. grunnmur	304 816.16	-51 244.54
3	Grensepunkt	304 810.70	-51 248.29
4	- " -	304 807.16	-51 243.14

FELTETS NAVN SYSLAK		JORDSKIFTEPLANETS KANTARBEID NR. Arkivert på saka.		BLAD NR. /	KARTUTGIVNING 1	FLOPPSTØRTE 1986
KOMMUNE LINDÅS	FYLKE HORDALAND	BEGRUNNELSE 110		ANTALL BLAD /	MAKETSOM 1:250	KARTLEGGINGSÅR 1986
JORDSKIFTEBEF. Hord- og Midherdalad.	SAK NR. 2/1984 Y.	FRAMMØTT I RETTEN 27.11.1986	AVSLUTTET 27.11.1986	OPP BLADDELING AF 064 5 3	PROJUSERT Jok.verket	