

SITUASJONSKART

Adresse: Sjøvegen 8
Eigar/søkar: Mariusz Mysiołek

Kvalitet:

Gjeldande plan:

Planformål:

Vår referanse:

Sign.




Målestokk: 1:500
Dato: 01.03.2021

ALVER
KOMMUNE



- | | | | |
|--|------------------------|--|------------|
| | Gjerde | | Bolighus |
| | Usikker eigedomsgrænse | | Andre bygg |
| | Målt eigedomsgrænse | | |

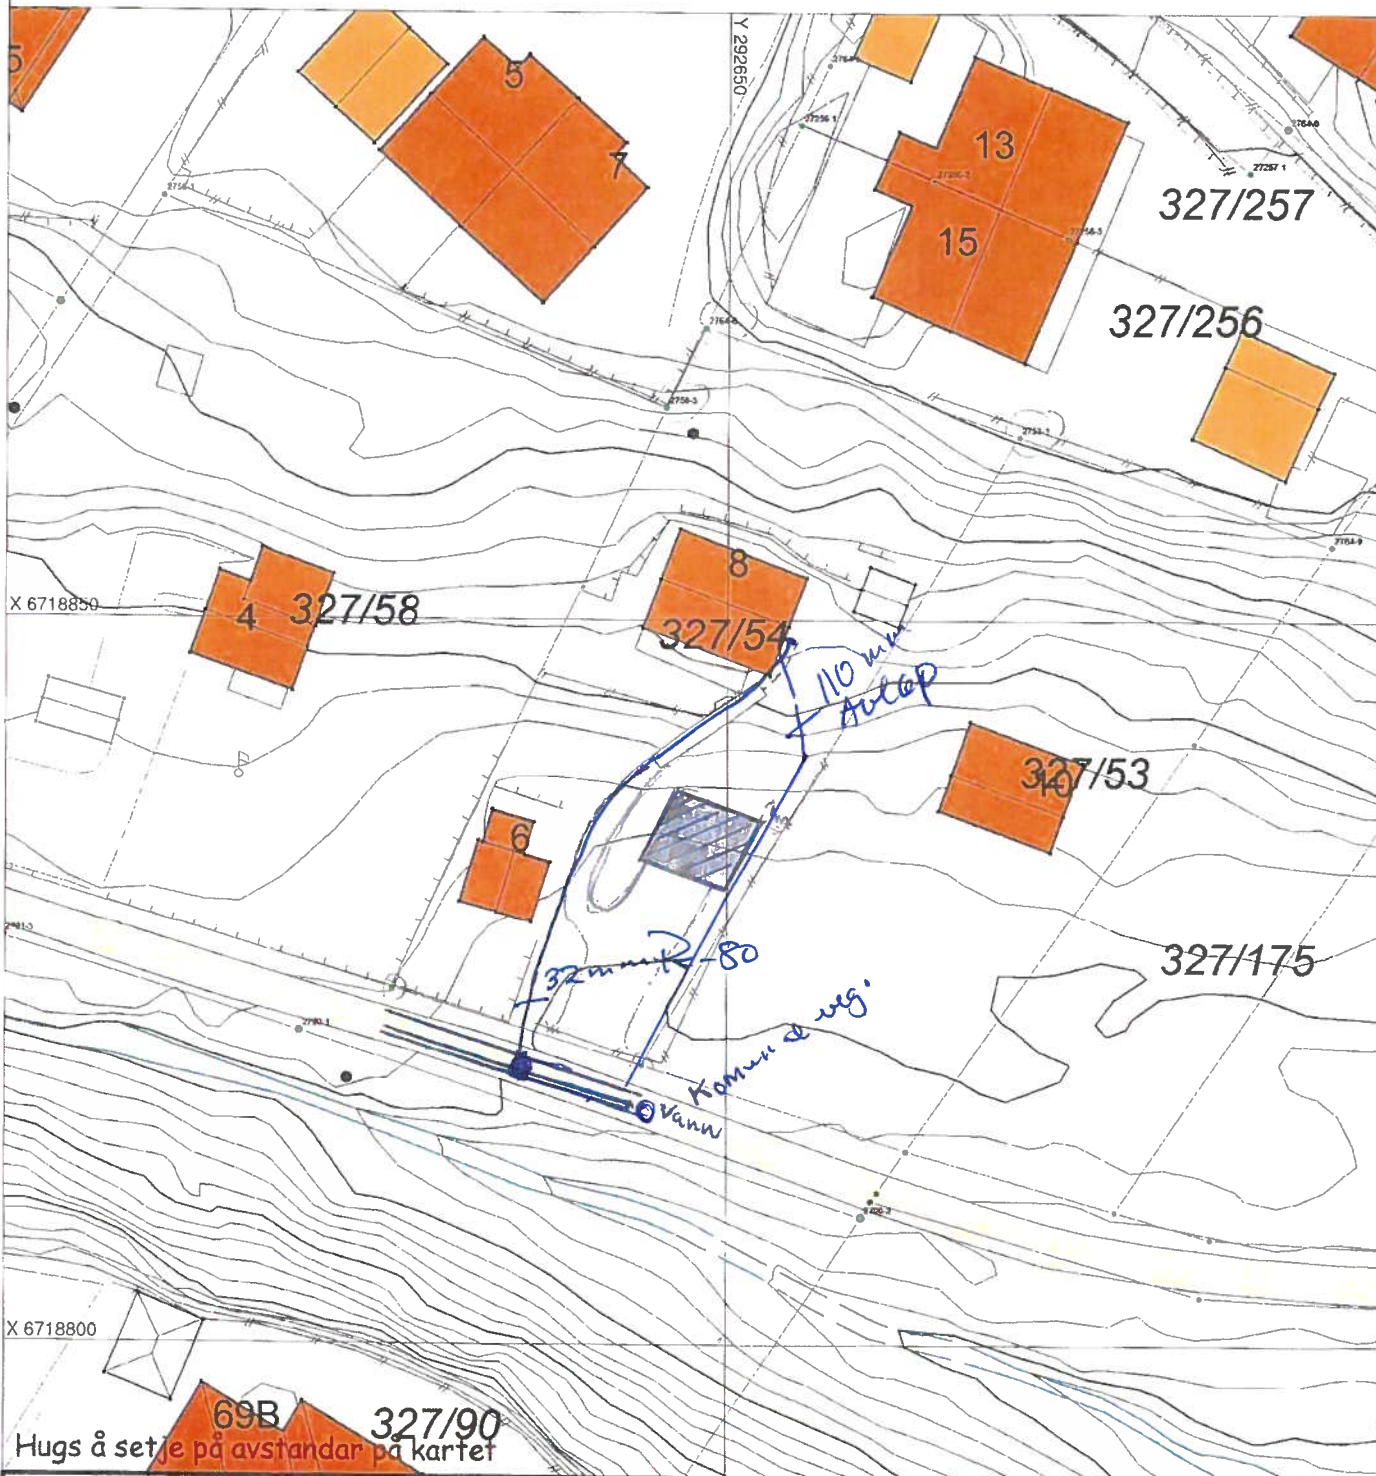

SITUASJONSPLAN

Tiltak

Mariusz Mysiołek 08.03.2021
Underskrift Situasjonsplan Dato