


D-1

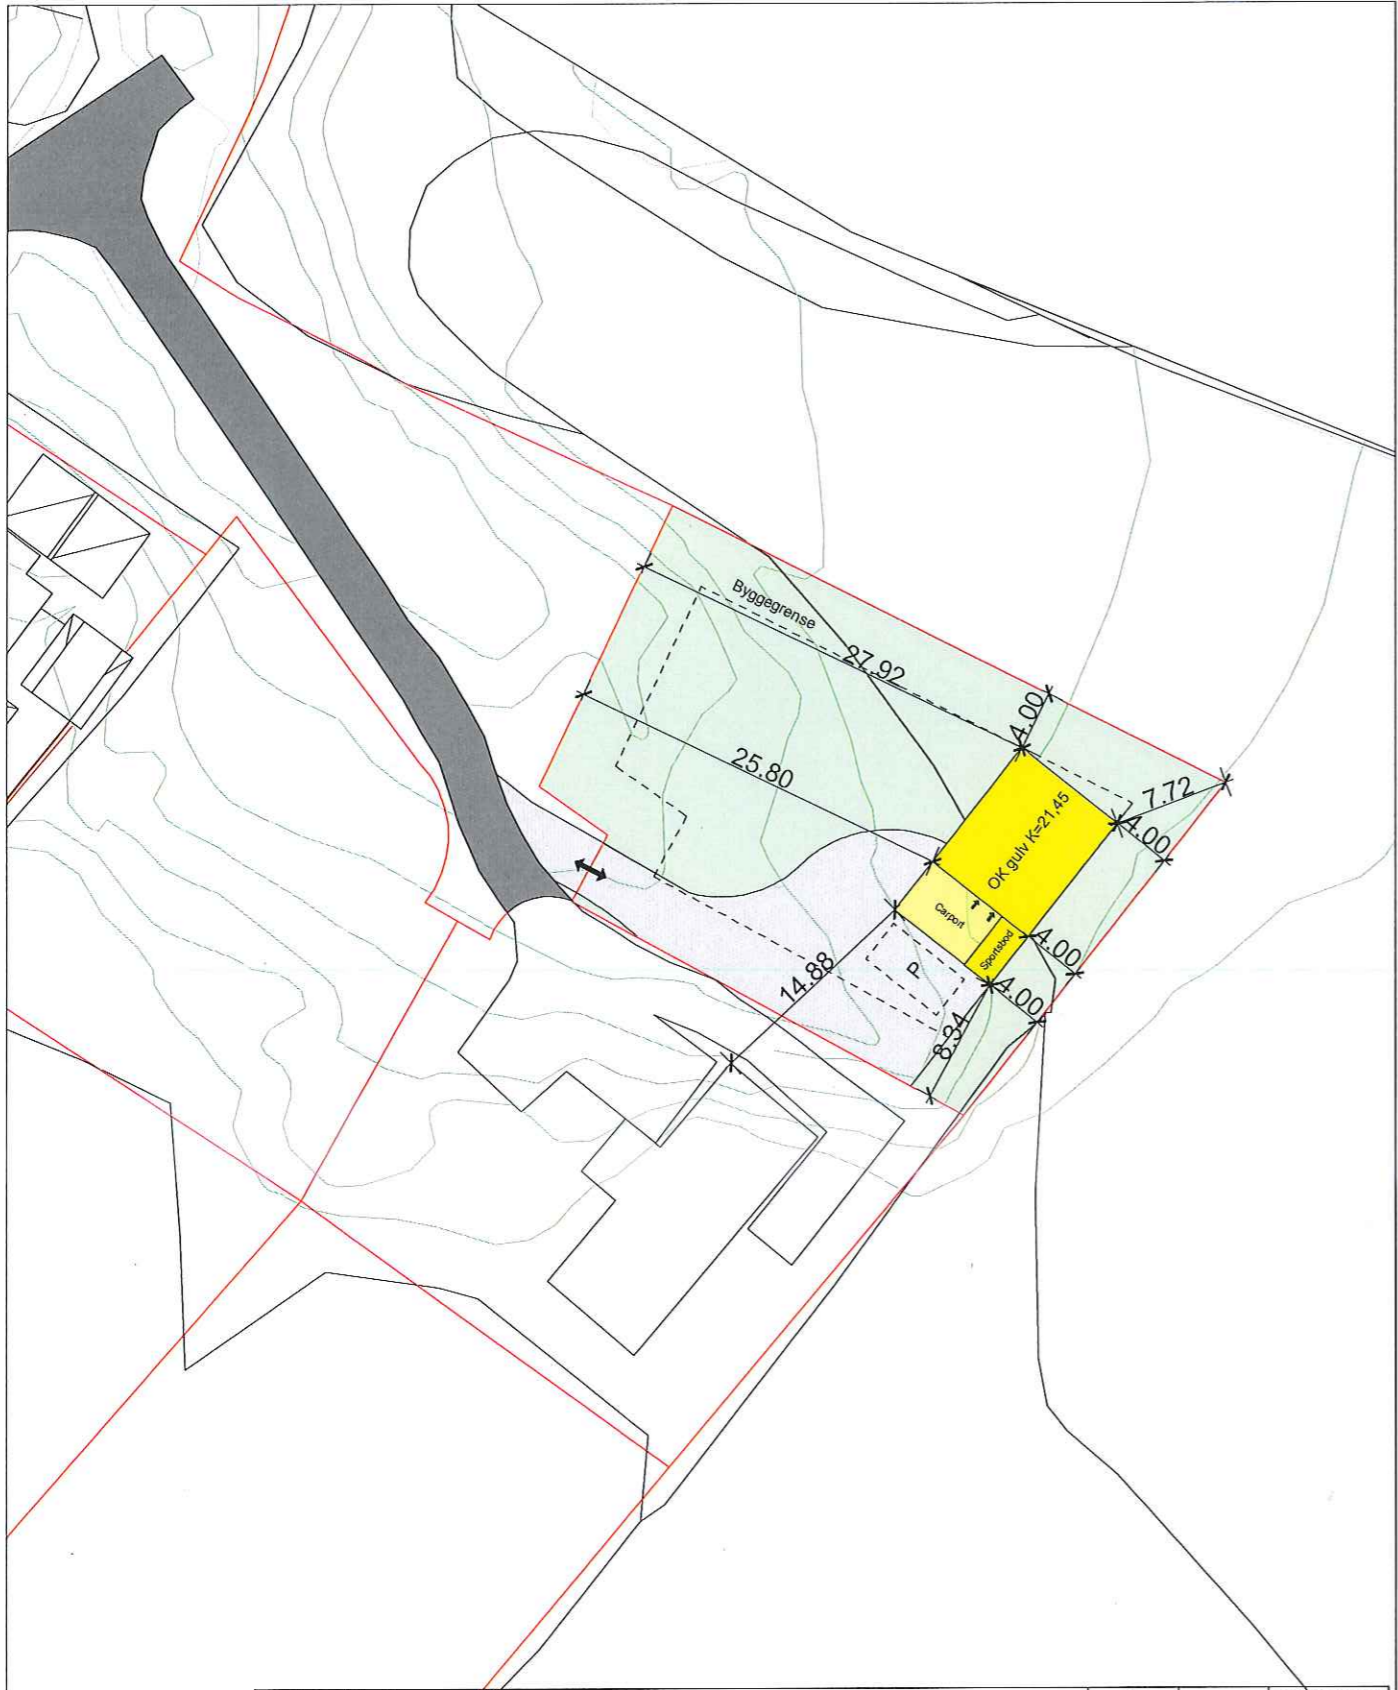

A	Endring av ny terreng	RK		10.10.2022
Rev.	Revisjonen gjelder	Utført	Kontr.	Dato

Prosjektnavn og byggeadresse Sudmann Dag og Åse Hjelten 1/295, Frekhaug 5918 Alver kommune	Tegningsbeskrivelse Situasjonsplan	Tegningsnummer 03	Rev. A
	Målestokk 1 : 500 A4	Ask nummer 56506	Dato 10.10.2022

Kunde: MAJO Eiendom AS
 Tegnet av: Rozyar Khrangany
 Tlf: 948 23 689
 E-post: rozyar.khrangany@optimera.no



© Tegningene er omfattet av åndsverkslovens bestemmelser og er vernet åndsverk i henhold til åndsverksloven paragraf 1.
 Uten særskilt avtale med Optimera er enhver eksemplarfremstilling og tilgjengeliggjøring, i opprinnelig eller andre skikkelse, ulovlig utnyttelse.

Autodesk Revit

10.10.2022 12:23:27



----- Ny terreng
 _____ Eksisterende terreng

A	Endring av ny terreng	RK		10.10.2022
Rev.	Revisjonen gjelder	Utført	Kontr.	Dato

Prosjektnavn og byggeadresse
 Sudmann Dag og Åse
 Hjelten 1/295, Frekhaug
 5918 Alver kommune

Tegningsbeskrivelse	Tegningsnummer	Rev.
Nord-Vest	04	A
Målestokk	Ask nummer	Dato
1 : 100 A3	56506	10.10.2022


Kunde: MAJO Eiendom AS
 Tegnet av: Rozyar Khrangany
 Tlf: 948 23 689
 E-post: rozyar.khrangany@optimera.no



© Tegningene er omfattet av åndsverkslovens bestemmelser og er vernet åndsverk i henhold til åndsverksloven paragraf 1. Uten særskilt avtale med Optimera er enhver eksemplarfremstilling og tilgjengeliggjøring, i opprinnelig eller andre skikkelse, ulovlig utnyttelse.

Autodesk Revit

10.10.2022 12:23:28

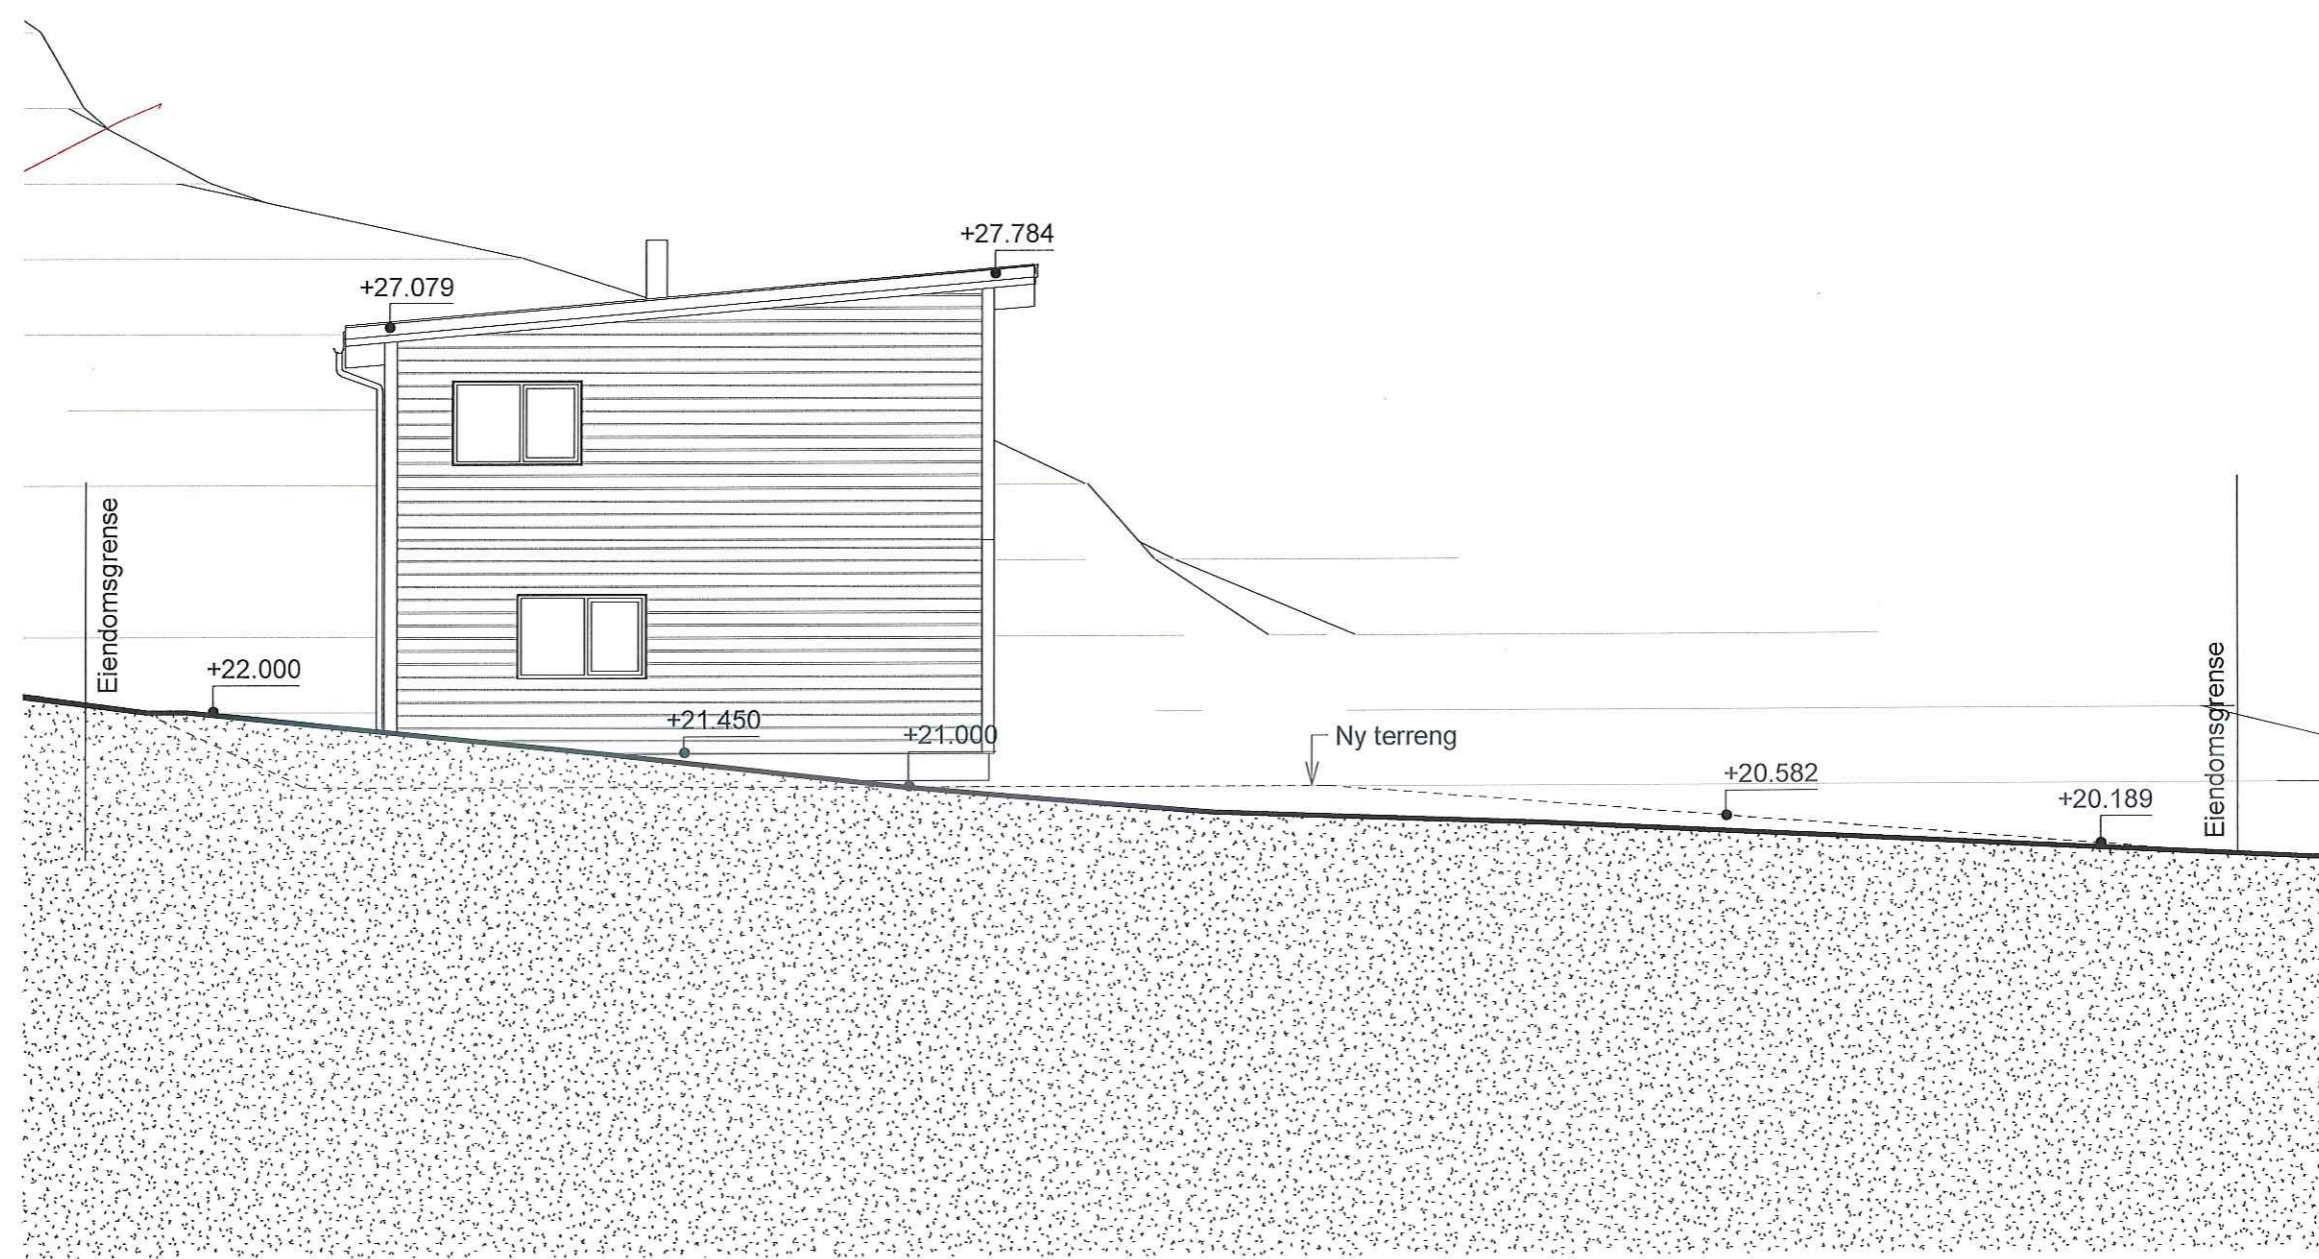

----- Ny terreng
 _____ Eksisterende terreng

A	Endring av ny terreng	RK		10.10.2022
Rev.	Revisjonen gjelder	Utført	Kontr.	Dato

Prosjektnavn og byggeadresse
 Sudmann Dag og Åse
 Hjelten 1/295, Frekhaug
 5918 Alver kommune

Tegningsbeskrivelse	Tegningsnummer	Rev.
Nord-Øst	05	A
Målestokk	Ask nummer	Dato
1 : 100 A3	56506	10.10.2022


Kunde: MAJO Eiendom AS
 Tegnet av: Rozyar Khrangany
 Tlf: 948 23 689
 E-post: rozyar.khrangany@optimera.no



Autodesk Revit

© Tegningene er omfattet av åndsverkslovens bestemmelser og er vernet åndsverk i henhold til åndsverksloven paragraf 1. Uten særskilt avtale med Optimera er enhver eksemplarfremstilling og tilgjengeliggjøring, i opprinnelig eller andre skikkelse, ulovlig utnyttelse.

10.10.2022 12:23:29

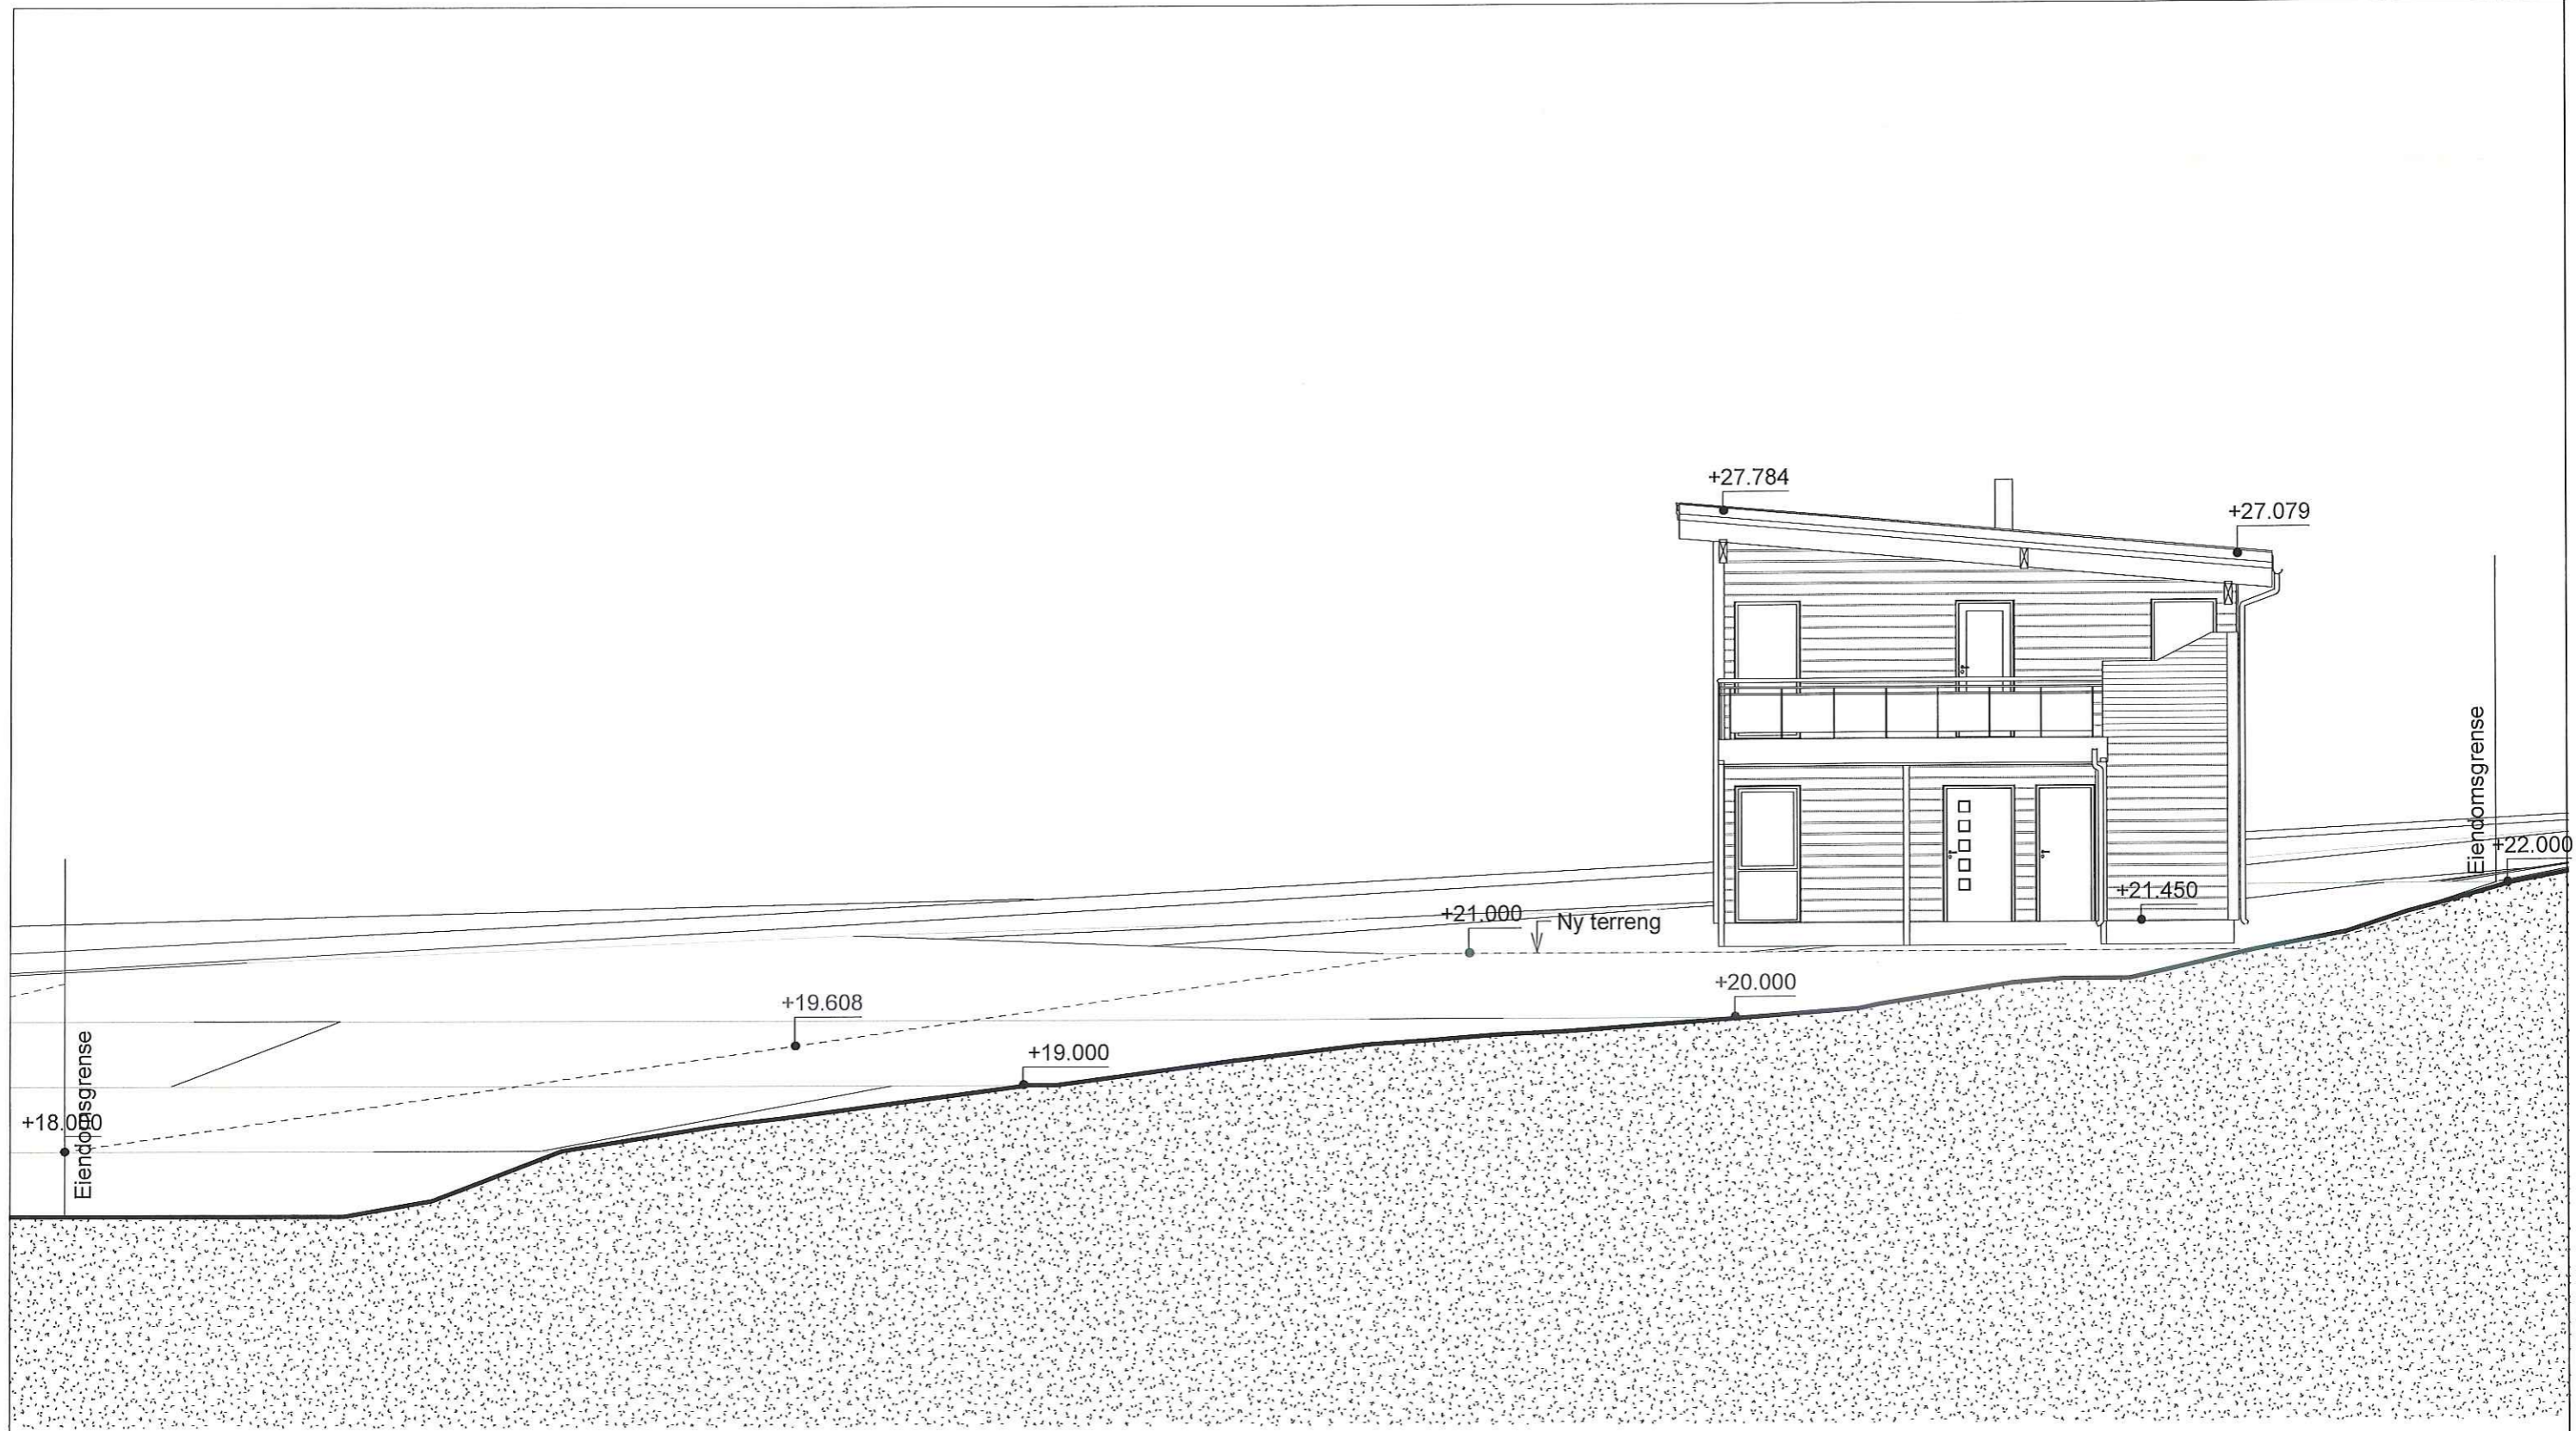

----- Ny terreng
 _____ Eksisterende terreng

A	Endring av ny terreng	RK	10.10.2022
Rev.	Revisjonen gjelder	Utført	Kontr.

Prosjektnavn og byggeadresse	Tegningsbeskrivelse	Tegningsnummer	Rev.
Sudmann Dag og Åse Hjelten 1/295, Frekhaug 5918 Alver kommune	Sør-Vest	06	A
Målestokk	Ask nummer	Dato	
1 : 100 A3	56506	10.10.2022	


Kunde: MAJO Eiendom AS
 Tegnet av: Rozyar Khrangany
 Tlf: 948 23 689
 E-post: rozyar.khrangany@optimera.no



Autodesk Revit

© Tegningene er omfattet av åndsverkslovens bestemmelser og er vernet åndsverk i henhold til åndsverksloven paragraf 1. Uten særskilt avtale med Optimera er enhver eksemplarframstilling og tilgjengeliggjøring, i opprinnelig eller andre skikkelse, ulovlig utnyttelse.

10.10.2022 12:23:30

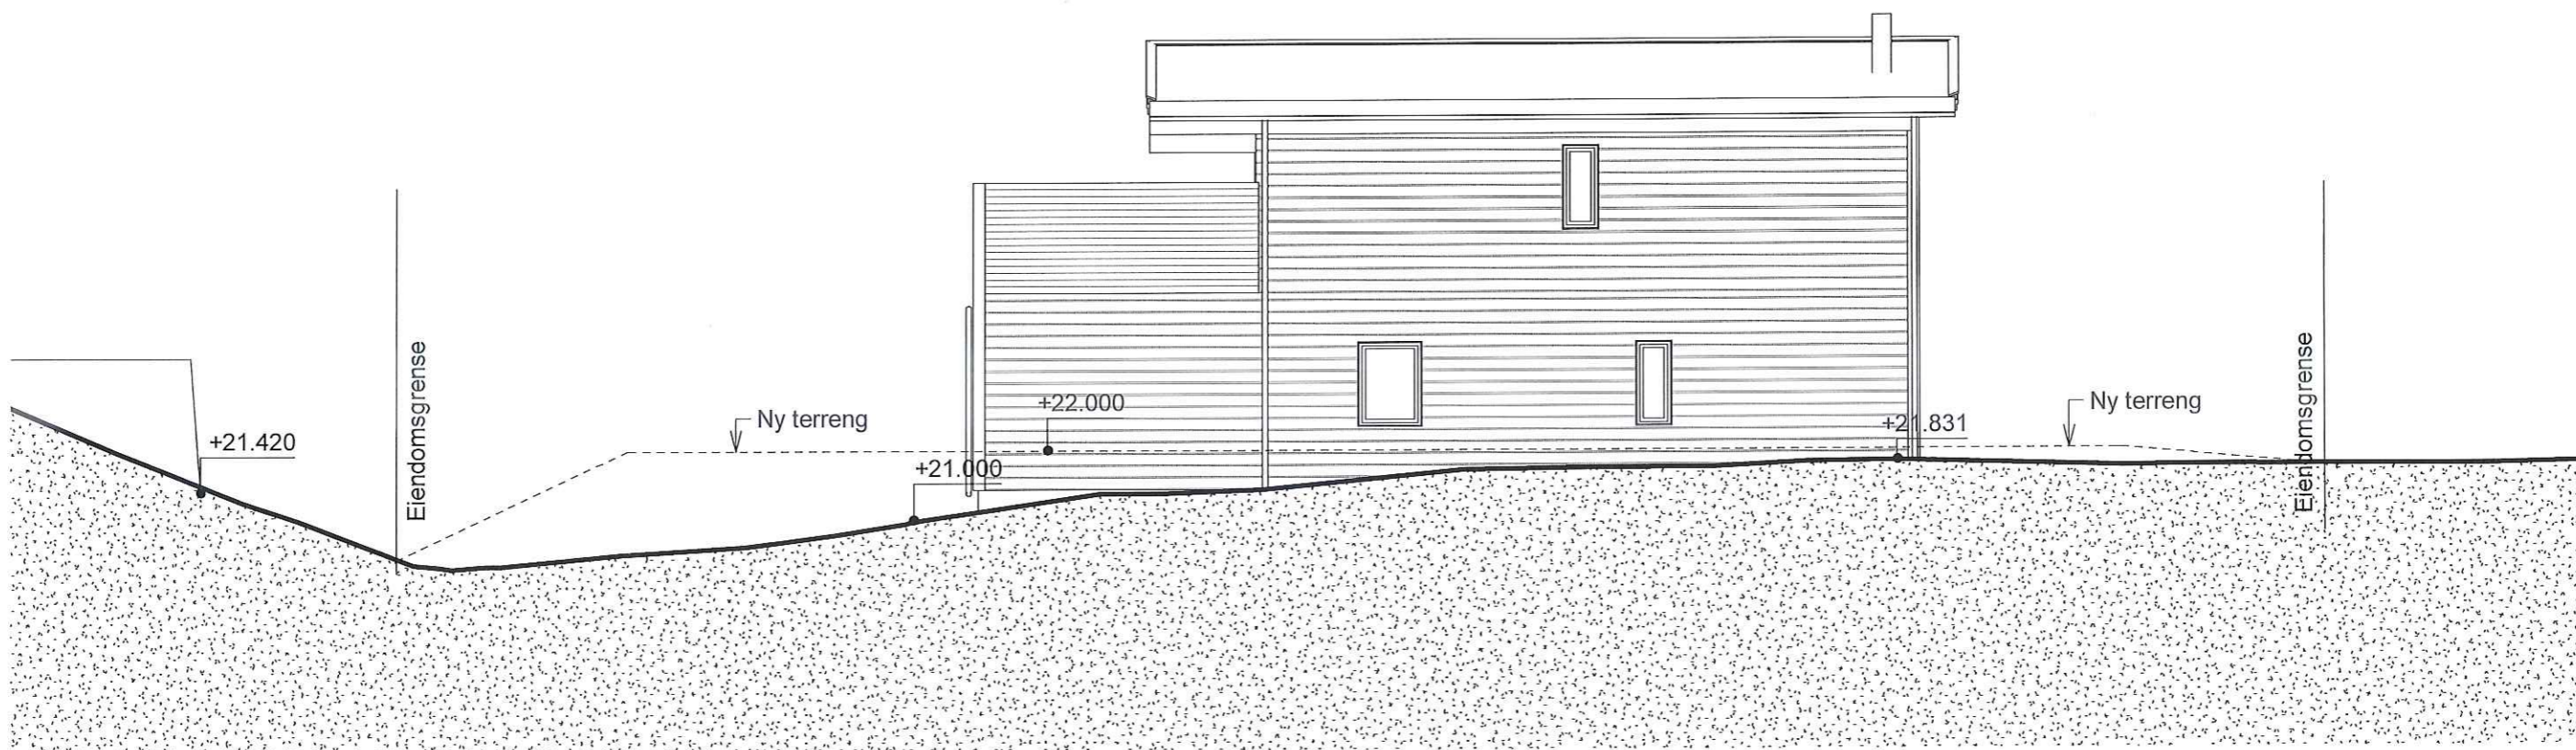

----- Ny terreng
 _____ Eksisterende terreng

A	Endring av ny terreng	RK	10.10.2022
Rev.	Revisjonen gjelder	Utført	Kontr.

Prosjektnavn og byggeadresse	Tegningsbeskrivelse	Tegningsnummer	Rev.
Sudmann Dag og Åse Hjelten 1/295, Frekhaug 5918 Alver kommune	Sør-Øst	07	A
Målestokk	Ask nummer	Dato	
1 : 100 A3	56506	10.10.2022	

Kunde: MAJO Eiendom AS
 Tegnet av: Rozyar Khrangany
 Tlf: 948 23 689
 E-post: rozyar.khrangany@optimera.no



© Tegningene er omfattet av åndsverkslovens bestemmelser og er vernet åndsverk i henhold til åndsverksloven paragraf 1. Uten særskilt avtale med Optimera er enhver eksemplarfremstilling og tilgjengeliggjøring, i opprinnelig eller andre skikkelse, ulovlig utnyttelse.

Autodesk Revit

10.10.2022 12:23:31