



Linn Davidsen Stormark
Stølhaugane 15a
5911 ALVERSUND

Referanser:
Dykkar:
Vår: 22/7991 - 22/85016


Saksbehandlar:
Anngunn Marie Gullbrå
anngunn.gullbra@alver.kommune.no

Dato:
08.11.2022

Melding om registrert bygning unntatt søknadsplikt - gbnr 141/75 Kvamme nedre

Kommunen har registrert ferdig oppsatt bygg i matrikkelen etter opplysningar i innsendt melding frå deg. Då bygget er plassert på seksjonert eigedom/ sameige får dei andre eigarane kopi av meldinga. Bygget er registrert på snr.1.

Bygget er plassert ca i kart (fasadeliv) og bygningsopplysningane er registrert i bygningsdelen i matrikkelen. Bygget vil verte meir nøyaktig innteikna etter neste ny-kartlegging.

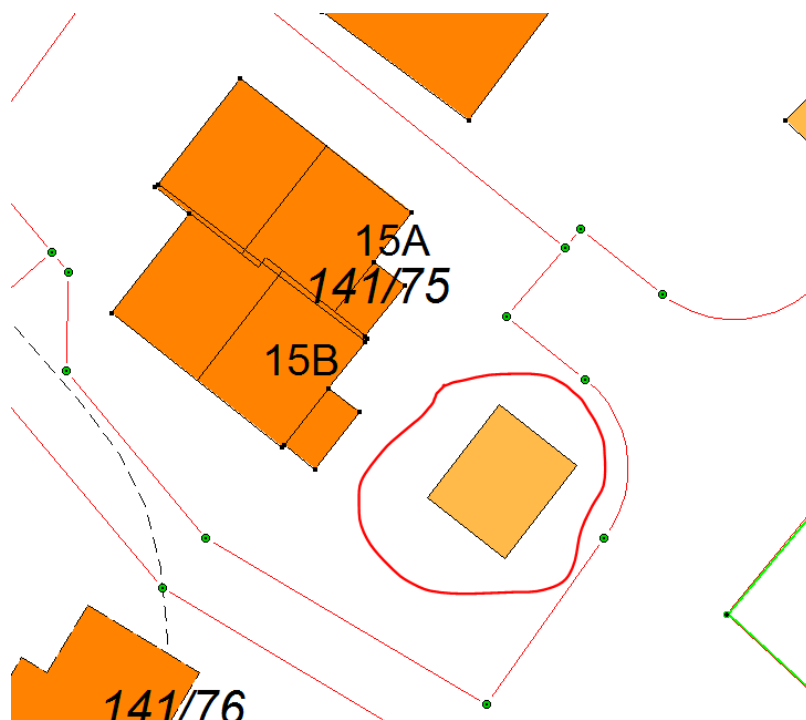

Ved denne registreringa av bygg utan søknadsplikt i kart og matrikkel, etter Plan- og bygningslova (PBL) §20-5, er det ikkje vurdert om oppsett bygg oppfyller vilkåra for fritak frå søknadsplikt. I slike saker er det byggherre sitt ansvar å kontrollere at alle vilkår for å byggja unntatt søknad er til stades.

Registreringa i matrikkelen inneber då heller ikkje noko godkjenning av bygget etter PBL.

Vedlagt er matrikkelrapport som viser kva opplysningar som er registrert om bygget.

Med vennleg helsing
Alver kommune, Kart og oppmåling

Anngunn Marie Gullbrå
avdelingsingeniør

Dette dokumentet er elektronisk godkjent og har difor ingen signatur.

Vedlegg:

141-75-snr1-bygg u søknadsplikt

Kopi til:

Mia Birkeland Foss	Stølhaugane 15b	5911	Alversund
Stian Stormark	Stølhaugane 15a	5911	Alversund
Tore Lunde Martinsen	Stølhaugane 15b	5911	Alversund

Mottakarar:

Linn Davidsen Stormark	Stølhaugane 15a	5911	ALVERSUND
------------------------	-----------------	------	-----------