


1:100 Snitt A

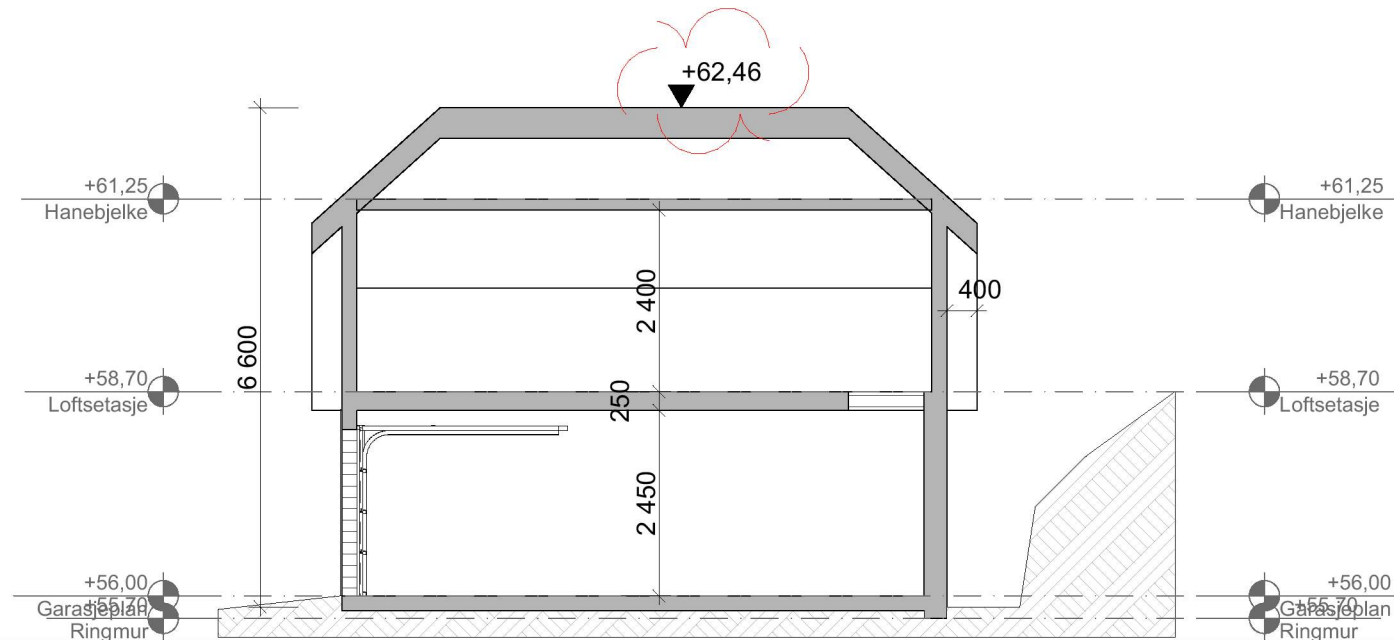

Tegning 1:100 Snitt A og B Snitt B

Søknad om garasje
 Moldekleivmarka 45
 5919 Frekhaug

Rev	Nr	Beskrivelse	Dato	Sign	Kontr
A		Påført kotehøyder	08.11.2022	TF	

Prosjektnr. 621	Dato opprettet 21.09.2022	Gnr./BnF. 327/241	Mål: 1:100	Tegningsnr.. A30-01
Fase. Søknad	Sign.. TF		Follesø Byggkonsulent T 46549376	Rev. ID A