

# Kartvedlegg til protokoll for oppmålingsforretning

Alver Kommune

N

Eigedom

Saks nr  
20227248

Oppdragnr


Rekvirent

Lars Alvær Hagesæter

Forretningsdato  
21/10/2022

Landmålar  
Kjell Rune Standal

Målestokk 1:500

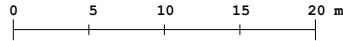

Beskriving/avtalar:

