

SITUASJONSKART

Gnr/Bnr: 324/4
Adresse: LANGELAND
Eigar/søkar: TØRE NYÅTVEIT

Kvalitet :

Gjeldande plan : LNF
Planformål :

Vår referanse:






Sign.




Målestokk: 1:1000
Dato: 04.07.2022

ALVER
KOMMUNE



-  Gjerde
-  Usikker eigedomsgrense
-  Målt eigedomsgrense
-  Bolighus
-  Andre bygg

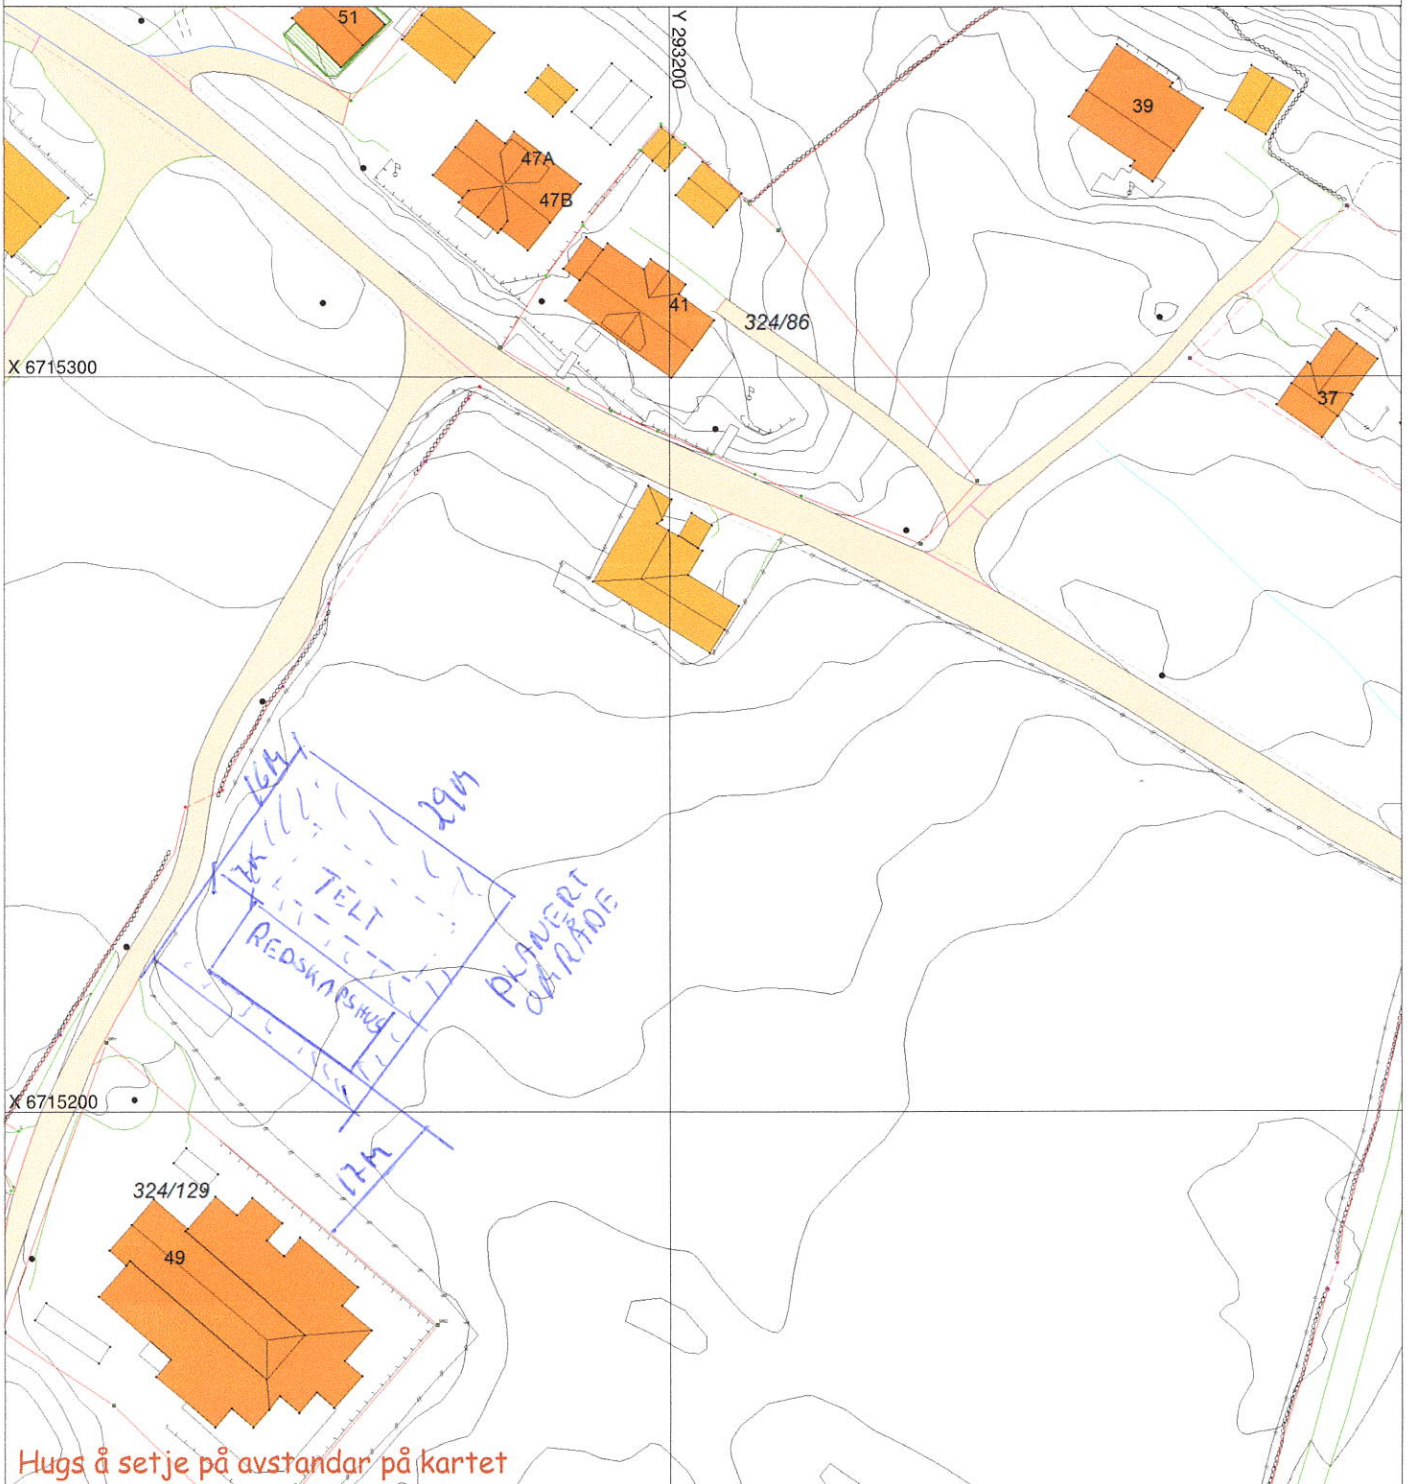

Hugs å setje på avstandar på kartet

SITUASJONSPLAN

 Tiltak

Tøre Nyåtvæit 08.11.2022
Underskrift Situasjonsplan Dato