



Tegningsnr.: A30-01
 Type tegning: Snitt A og B
 Revisjon nr.

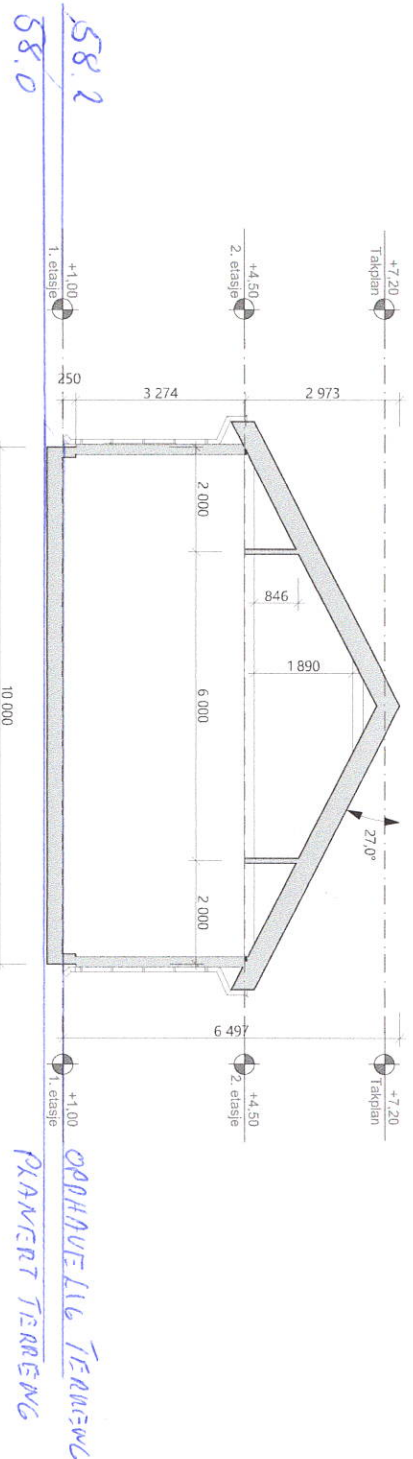

1:100 Snitt A

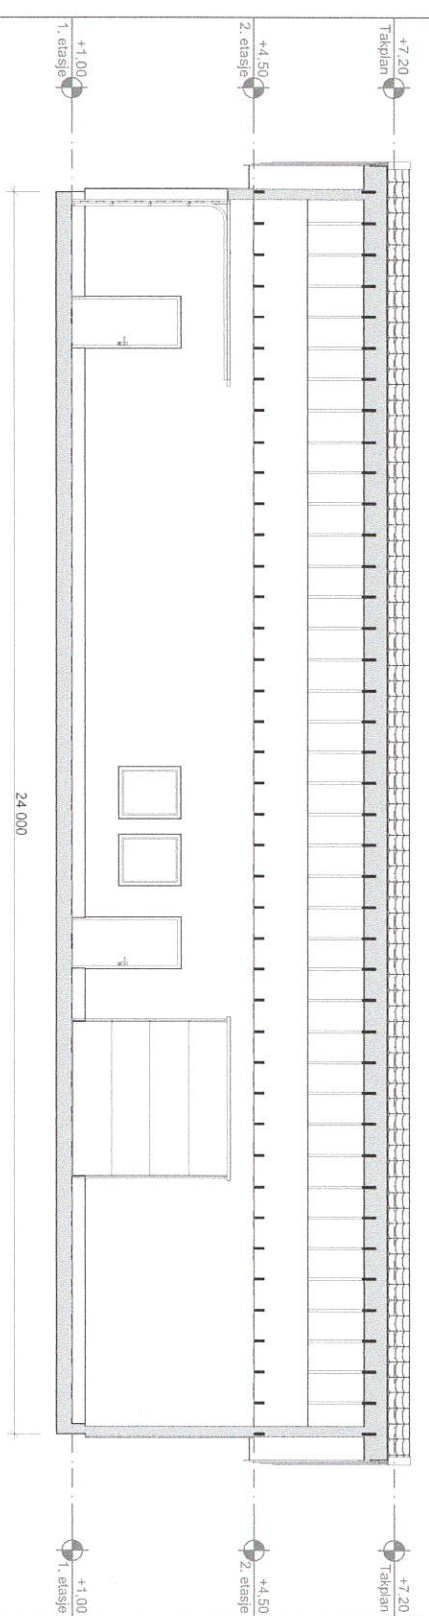


1:100 Snitt B




- Prosjektets gruppenavn
- ARK : Nilskalk AS
 - RIB :
 - RIE :
 - RIV :
- Stasjonsvegen 118B
 1404
 Tlf: 97 45 10 97
 info@nilskalk.no

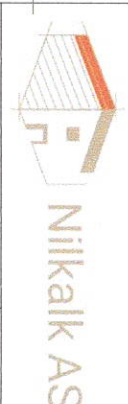

Tiltaksleder		Godkjent	
Tore Mjåtvedt		Kornerd prosjekt	
Prosjekt		Sign. Kornerd	
Løe		Fileravn	
2022-019		2022-014 Leie Månerfodud	
Tegning nr. A30-01		Dato	
Type tegning Snitt A og B		Dato oppf.	
324/4/0		Målestokk	
2022-019		1:100	
Snr./Bnr./Festernr.:		Kornerd utferende	
324/4/0		Sign. Kornerd	
Prosjekt nr.:		Prosjekt nr. for prosjekterende/lev.	
2022-019		A30-01	