

Fra: Ole Andreas Bjelland <ole@entilen-arkitekter.no>

Sendt: 10.11.2022 09:14:46


Til: Kjell Rune Standal <Kjell.Rune.Standal@alver.kommune.no>

Kopi: Tommy Veland <tommy.veland@alver.kommune.no>, Kjartan Medaas <kjartan.medaas@alver.kommune.no>, Håkon Nesheim (hakon.nesheim@alvergruppen.no) <hakon.nesheim@alvergruppen.no>

Emne: SV: Sveåsen: Kontaktinfo landmåler

Hei.

Vi har et internt prosjektorigo som plasseres litt utenfor det området vi jobber med. Dette skal referere til riktige koordinater.

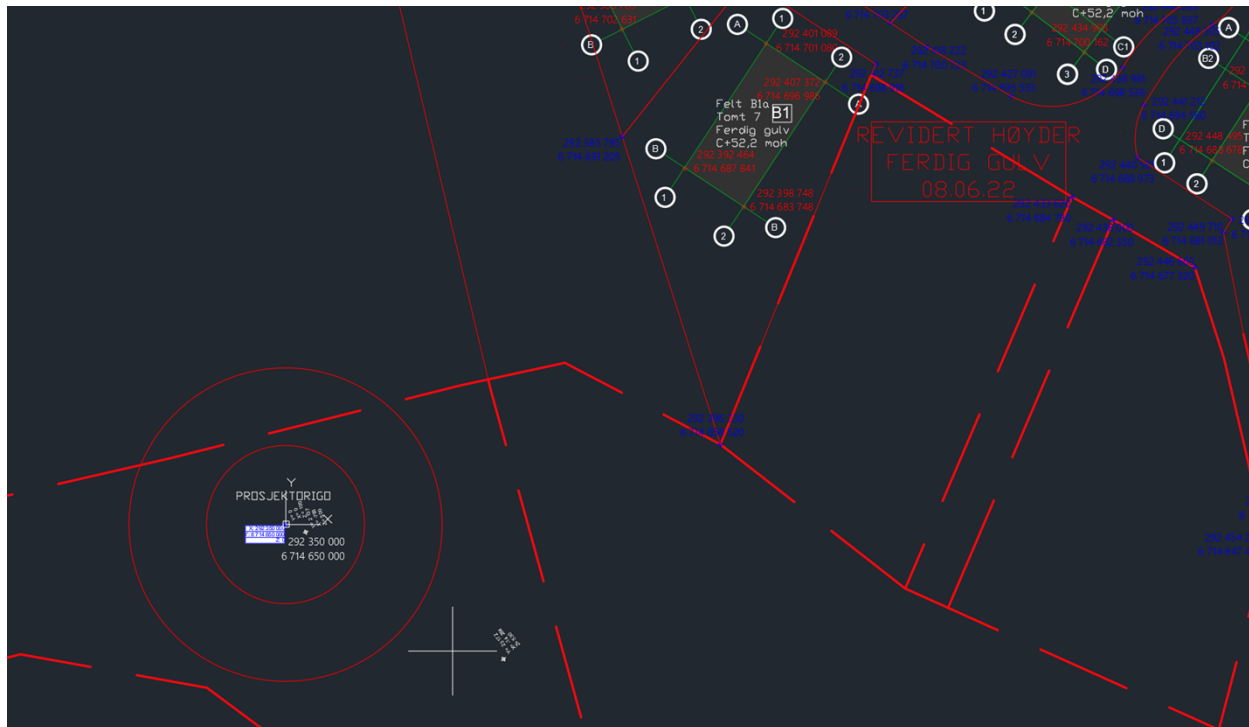

Spurte noen her og det skal være mulig å markere alt sammen og flytte det til riktige koordinater i Autocad eller annen dwg programvare.

Har dere mulighet til det?

Fra: Kjell Rune Standal <Kjell.Rune.Standal@alver.kommune.no>

Sendt: torsdag 10. november 2022 08:54

Til: Ole Andreas Bjelland <ole@entilen-arkitekter.no>

Kopi: Tommy Veland <tommy.veland@alver.kommune.no>; Kjartan Medaas <kjartan.medaas@alver.kommune.no>; Håkon Nesheim (hakon.nesheim@alvergruppen.no) <hakon.nesheim@alvergruppen.no>

Emne: VS: Sveåsen: Kontaktinfo landmåler

Hei Ole!

DWG fila må ha koordinatsystem (Euref 89 sone 32).

Hilsen Kjell-Rune

Fra: Tommy Veland <tommy.veland@alver.kommune.no>

Sendt: torsdag 10. november 2022 08:16

Til: Håkon Nesheim (hakon.nesheim@alvergruppen.no) <hakon.nesheim@alvergruppen.no>

Kopi: Kjell Rune Standal <Kjell.Rune.Standal@alver.kommune.no>; Kjartan Medaas <kjartan.medaas@alver.kommune.no>

Emne: SV: Sveåsen: Kontaktinfo landmåler

DWG fila har ikkje noko koordinatsystem. Dette må vera i Euref 89 sone 32, utan er det vanskeleg å få inn i kartet på rett plass

Tommy Veland | Avd.leiar Kart og Oppmåling

Telefon: 452 85 459

Innbyggjarservice: +47 56 37 50 00

www.alver.kommune.no



ALVER
KOMMUNE

Frå: Kjell Rune Standal <Kjell.Rune.Standal@alver.kommune.no>

Send: onsdag 9. november 2022 15:39

Til: Tommy Veland <tommy.veland@alver.kommune.no>; Kjartan Medaas

<kjartan.medaas@alver.kommune.no>

Kopi: Håkon Nesheim (hakon.nesheim@alvergruppen.no) <hakon.nesheim@alvergruppen.no>

Emne: VS: Sveåsen: Kontaktinfo landmåler

Hei Tommy og Kjartan!

Kan en av dere hjelpe meg med å gjøre om disse dataene til sosi, quadri eller Kof format?

Hilsen Kjell-Rune

Fra: Ole Andreas Bjelland <ole@entilen-arkitekter.no>

Sendt: onsdag 9. november 2022 15:24

Til: Kjell Rune Standal <Kjell.Rune.Standal@alver.kommune.no>

Kopi: Christian <christian@alvergruppen.no>

Emne: SV: Sveåsen: Kontaktinfo landmåler

Hei.

Viser til tlf. samtale om filformater og koordinater.

Vedlagt er dwg som avtalt.

Skulle det være noe vennligst ta kontakt.

Fra: Ole Andreas Bjelland

Sendt: onsdag 9. november 2022 14:15

Til: kjell.rune.standal@alver.kommune.no

Kopi: Christian <christian@alvergruppen.no>

Emne: SV: Sveåsen: Kontaktinfo landmåler

Hei.

Viser til e-post under.

Forstår at dere trenger kartdata i forbindelse med utstikking av tomter.

Prøvde å nå deg på telefon.

Ta kontakt når du har tid så skal jeg gjøre det jeg kan for å bistå.

Beste hilsen

Ole A. Bjelland

SENIORARIKITEKT MNAL

EN TIL EN
ARKIT
EKTER

ADRESSE

Øvre Korskirkesmug 2B
5018 Bergen

TELEFON

(+47) 55 30 48 80

INTERNETT

www.entilen-arkitekter.no

MOBIL

(+47) 91 00 09 87

Fra: Christian <christian@alvergruppen.no>
Sendt: mandag 7. november 2022 12:39
Til: Ole Andreas Bjelland <ole@entilen-arkitekter.no>
Emne: Sveåsen: Kontaktinfo landmåler

Ref. samtale. Vi ble enig om at du hører direkte med landmåler på hva han trenger.

Epost: kjell.rune.standal@alver.kommune.no Tlf: 56346282/97603544
Innbyggjarservice: +47 56 37 50 00 Heimeside www.alver.kommune.no



Har bedt om digitale data på grenser. Jeg oppfattet at det var SOSI som var ønsket.

Mvh
Christian