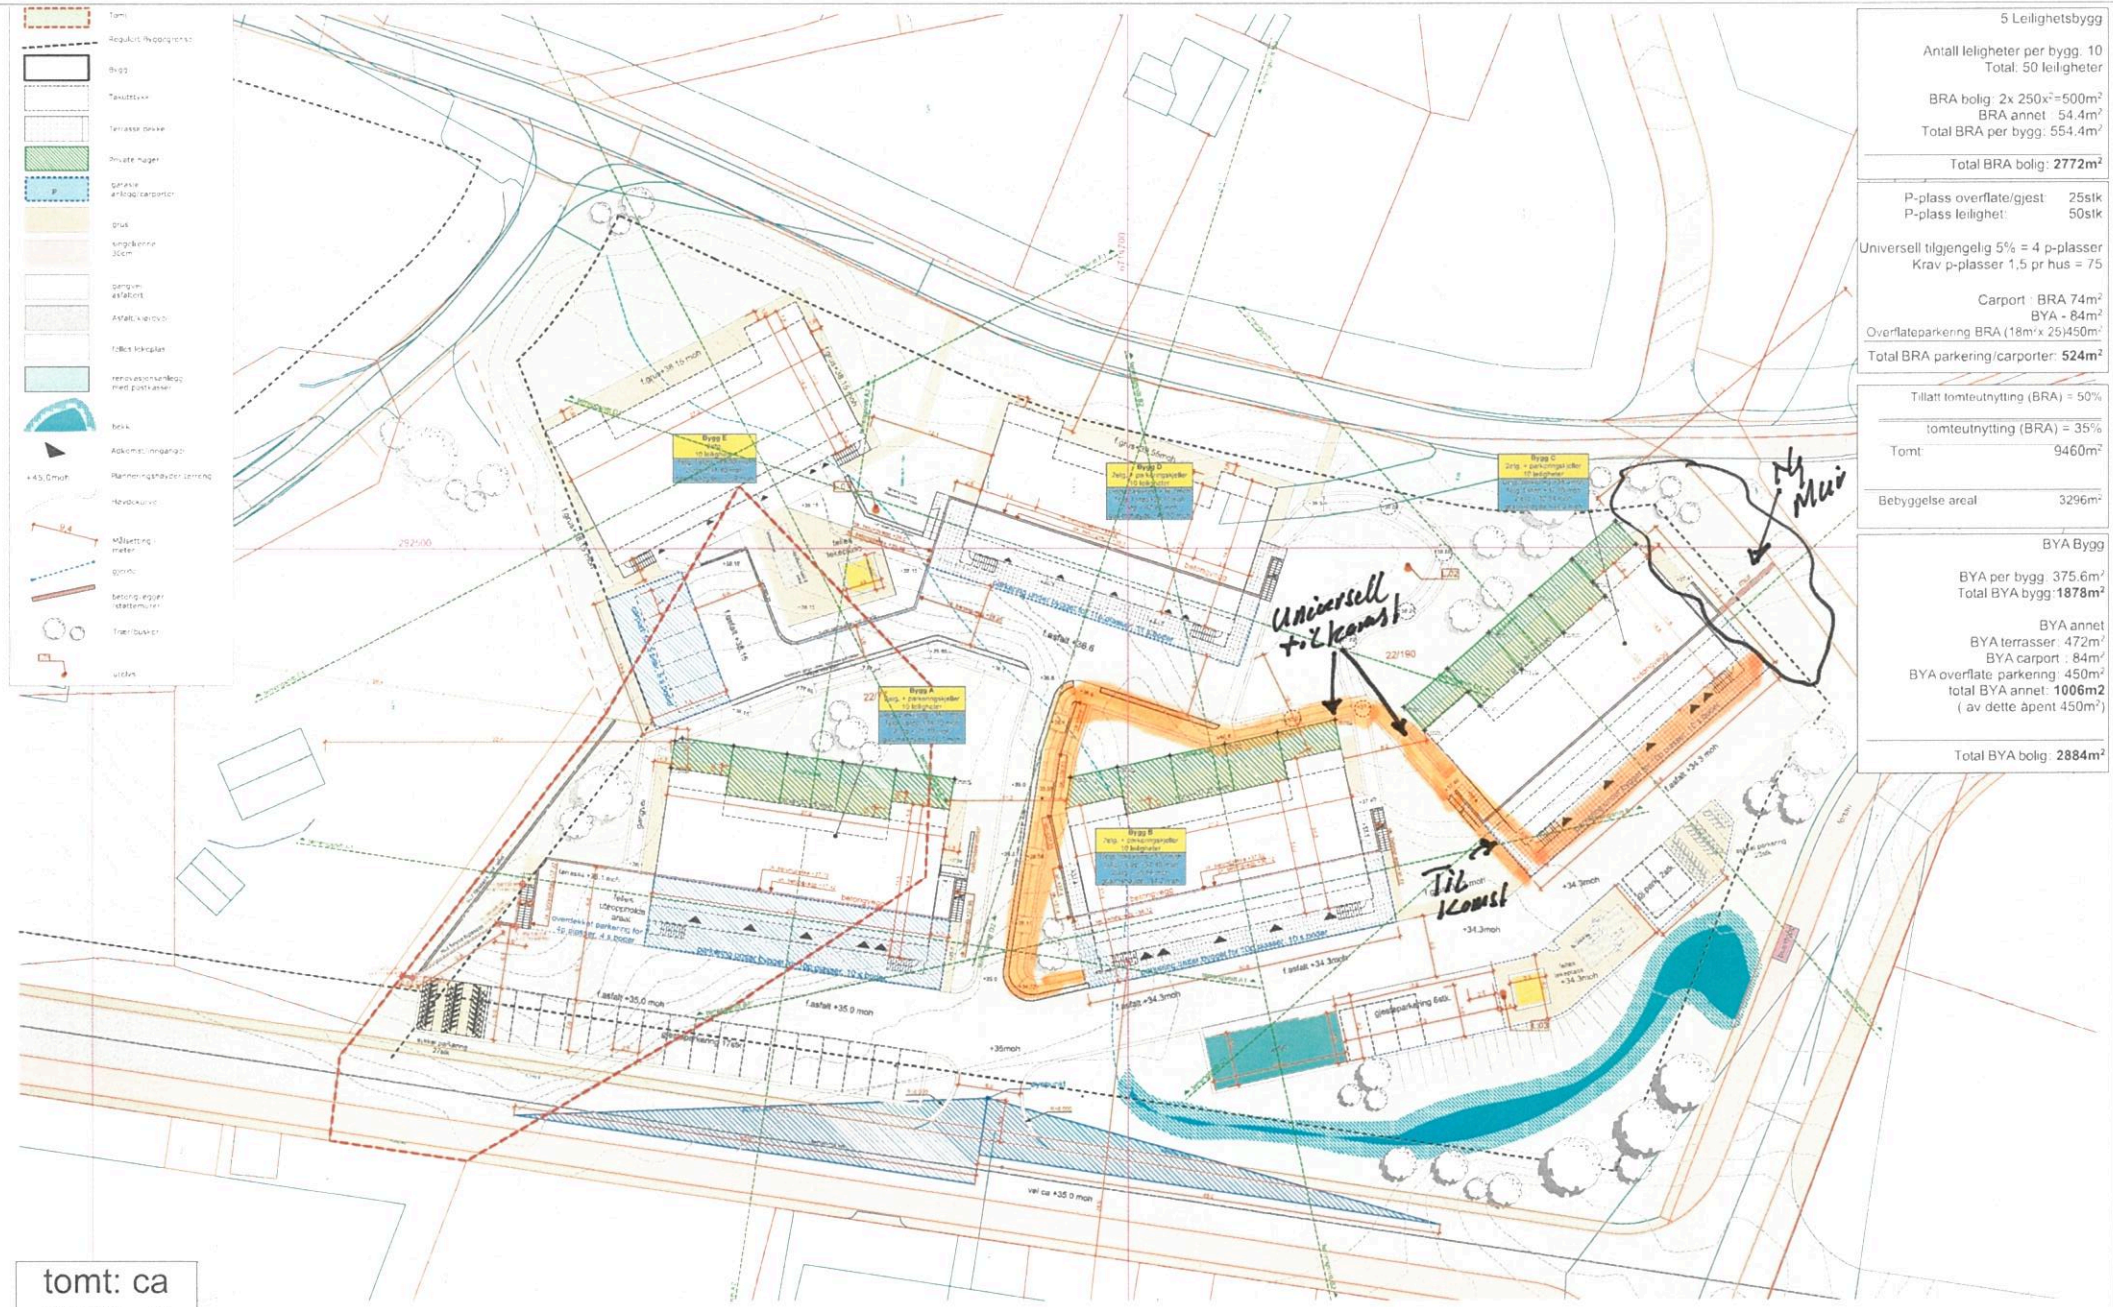

Utomhusplan HOVED

1:500

Mjåtveitmarka B5 Mjåtveitmarka, 5918 Frekhaug Tiltakshaver: Mjåtveitmarka B AS	Fase: Byggemelding	Gnr./Bnr.: 22/190	Revisjon: 0	Dato revidert: 01.06.2022	Dato opprettet: 01.01.2018	Tysseland Arkitektur AS Strandgater 19 5013 Bergen johnny@tyark.no tlf: 968 36 511
	Tittel tegning: Situasjonsplan	Prosjekt: 1718	Tegningsnr.: A10-01	Sign.: Kontroll: JS MT	Målestokk: A3/A1: 1:500, 1:750	tyark