

Kartvedlegg til protokoll for oppmålingsforretning

Alver Kommune

N

Eigedom
11/7, 11/7

Saks nr
20227331


Oppdragnr

Rekvirent
Sagstad Ranveig, Veland Stein

Forretningsdato
3/11/2022

Landmålar
Kjell Rune Standal

Målestokk 1:500

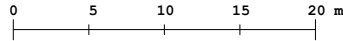

Beskriving/avtalar:

