

Fra: Christian <christian@alvergruppen.no>
Sendt: mandag 21. november 2022 10:56
Til: Postmottak Alver
Kopi: Larissa Dahl
Emne: Sak 21/5193 - Sveåsen - Spørsmål om vilkår 2 i IG infrastruktur


Hei,

Viser til telefonsamtale med saksbehandler forrige uke. Sender som avtalt e-post med spørsmål om vilkår 2 i igangsettingstillatelse:

«Før grunnarbeida på veg og VA-anlegg skal startast skal det etablerast alle sikringstiltaka (sedimenteringscontainere, voller etc.) som er omtalt i plan for avsig overvatn og avløpsvatn, datert 11.10.22.»

Kan det åpnes opp for at entreprenør i samarbeid med byggherre selv tar stilling når voller skal etableres?

Grunnen til dette er hvor man skal starte å jobbe og ønske om å berøre minst mulig av massene før det er nødvendig. Man vil starte med å få etablert den nye veien fra eksisterende vei, opp i området (blå sirkel), og videre inn rundt felt B3. For dette arbeidet vil sedimenteringscontainer ved fangdam 3 og voll som markert under (rød sirkel) være nødvendig.

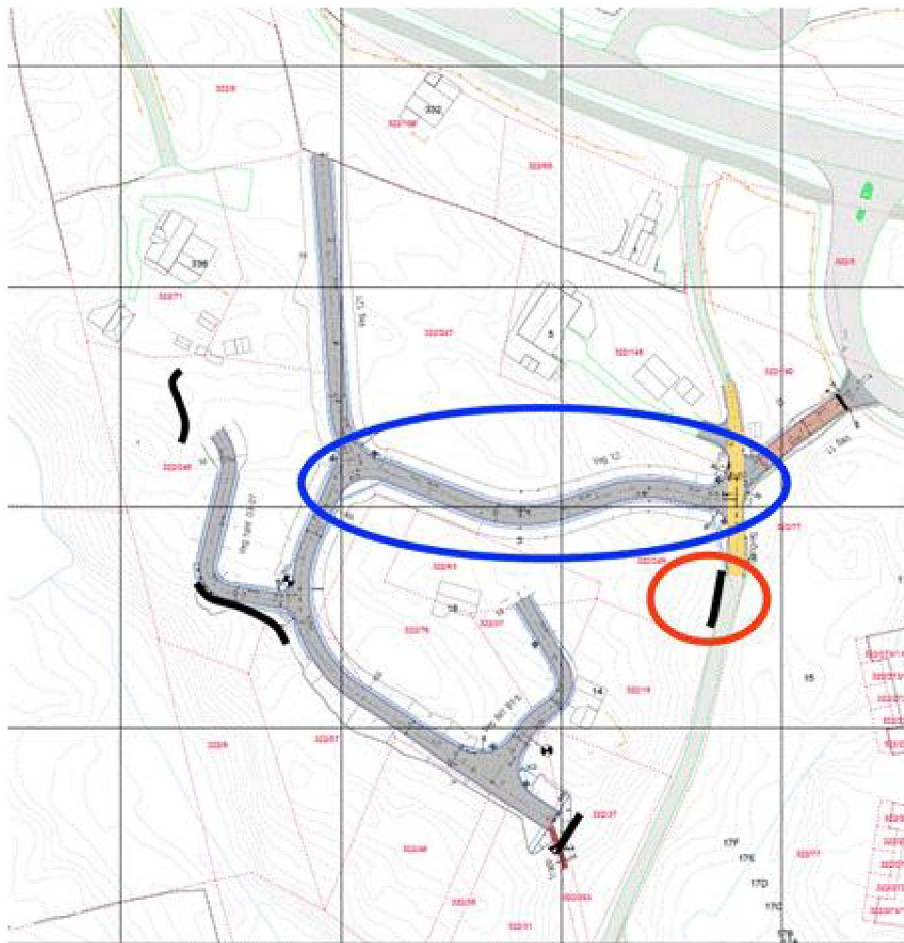

Overvannet vil ikke renne oppover så de andre vollene vil ikke være nødvendig å etablere før en god stund etter oppstart. I tillegg kan det være en fordel å vente til å bygge vollene til man faktisk trenger de da man på dette tidspunktet har mer kontroll på den faktiske dimensjoneringen og nøyaktig plassering av voller, ref. notat «Plan for avsig».

Til informasjon så er 2 stk sedimenteringscontainere på plass ved fangdam 3 og det gjenstår noe tilpassing og oppkobling med pumper.

Med vennlig hilsen



CHRISTIAN VEK
PROSJEKTLÉDER
MOBIL: +47 936 52 949

Alvergruppen AS - Org. 913 820 533 - Strømgaten 9, 5013 Bergen