# Kartvedlegg til protokoll for oppmålingsforretning

Alver Kommune

N

| | | |
|---|---|---|
| Eigedom<br>315/16, 315/16 | Saks nr<br>20227729 | Oppdragnr |
| Rekvirent<br>Fløysand Sissel, Skjelvik Vidar | Forretningsdato<br>21/11/2022 | Landmålar<br>Kjell Rune Standal |
| | Målestokk 1:500<br>0 5 10 15 20 m | |
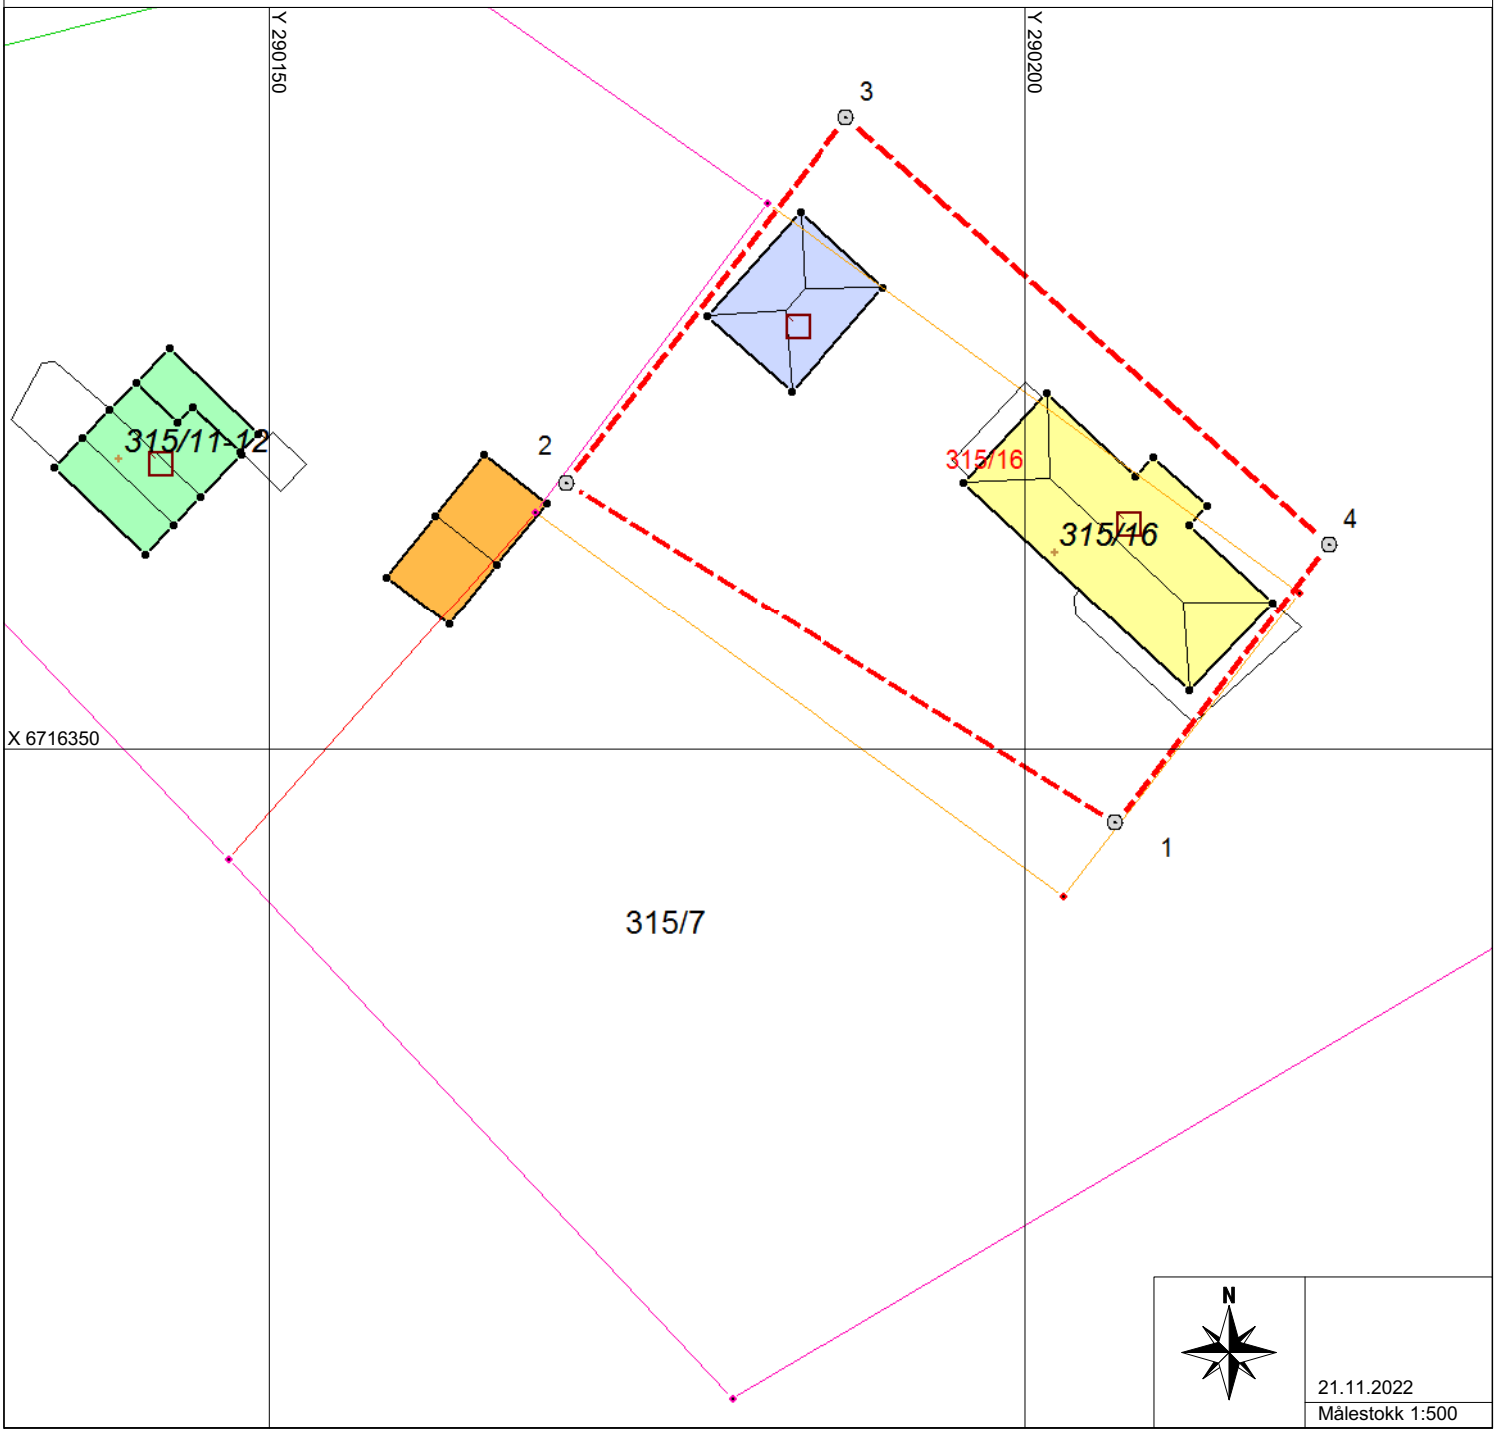
Beskriving/avtalar: