

# Kartvedlegg til protokoll for oppmålingsforretning

Alver Kommune



Eigedom  
488/64

Saks nr  
20227523


Oppdragnr

Rekvirent  
Sæbø Gudrun

Forretningsdato  
23/11/2022

Landmålar  
Kjartan Medaas

Målestokk 1:350

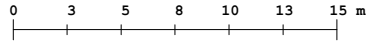

Beskriving/avtalar:

