


MARGRETHE AVEN STORHEIM
VETÅSVEGEN 15
5938 SÆBØVÅGEN

Dato	24.11.2022
Vår referanse	2022/90042-2
Dykkar referanse	
Sakshandsamar	Lillian Bakke Byrknes
E-post	Lillian.Bakke.Byrknes@vlfk.no
Telefon	45638702

Svar - søknad om endring av avkjørsle - fv. 5478 - gnr. 483 bnr. 1 - Alver kommune

Vi viser til søknad om endring av avkjørsel datert 03.07.2022. Vi ser at søknaden ble sendt til oss den 16.08.2022, men havnet ikke hos saksbehandler før 14.10.2022. Vi har stor saksmengde for tiden og beklager at vi ikke har gitt tilbakemelding på søknaden din før nå.

Det er søkt om å få flytte eksisterende avkjørsel til fylkesveg noe for å gjøre utbedringer. Avkjørselen er regulert i «FV 406 og 407 Storheimstø – Vetås» med planID 12602009000100, vedtatt i 2010.

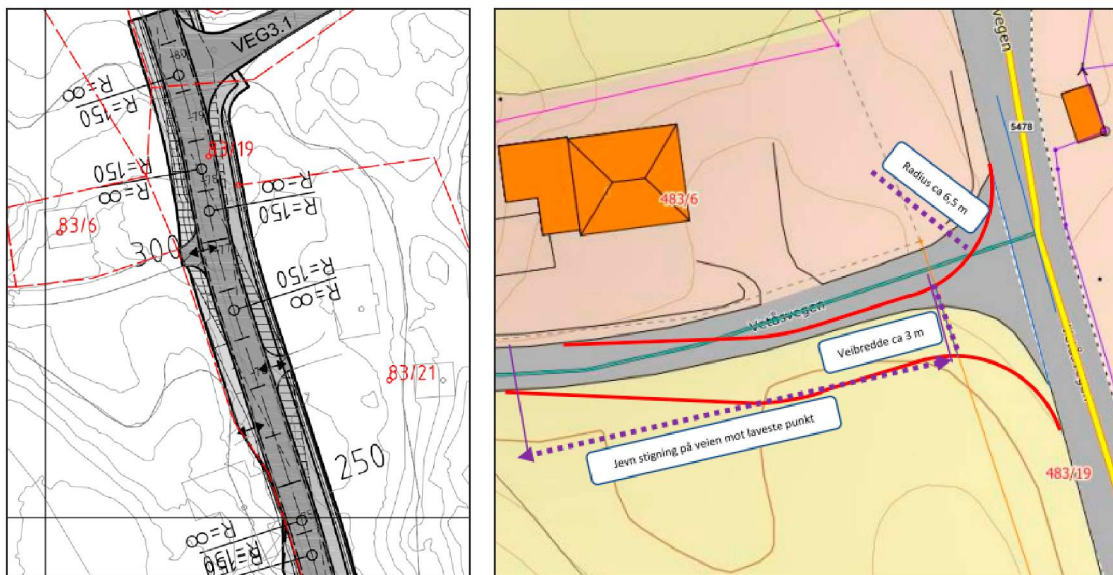

Utsnitt fra reguleringsplanen ved aktuell avkjørsel (t.v) og utsnitt fra situasjonsplan fra søknaden (t.h).

Fordi avkjørselen er regulert i en reguleringsplan så er det kommunen som planmyndighet som skal behandle søknaden om endring. Ved en søknad til kommunen vil vi få den til uttale. I denne saken velger vi å skrive en forhåndsuttale som du kan legge ved søknaden til kommunen.

Forhåndsuttale

Det er søkt om en forskyvning av avkjørsel til fylkesveg og utbedring. Dette er blant annet fordi den private vegen har blitt meget bratt fra fylkesvegen. Så det er søkt om utbedringer for å gjøre tilkomst enklere.

Vestland fylkeskommune ved infrastruktur og veg har ingen særlige merknader til flytting av avkjørselen, utenom at sikten i avkjørselen må være sikret. Videre må en sørge for at det er tilstrekkelig svingradius og fall fra fylkesvegen. Ved søknad til kommunen er det viktig at disse forholdene er tegnet på situasjonskartet.



Utsnitt frå google streetview, på fylkesveg 5478 som viser retning nord mot avkjørsel det er søkt om.

Vi vil oppfordre til å se på muligheten for å sanere avkjørsel i sør på planutsnittet med den i nord, som det blir søkt om flytting og utbedring for. Vi ser avkjørselen i sør går til en driftsbygning, som har noe bratt helling fra fylkesvegen som gjør at vi er noe usikker på om det er god nok sikt her. Denne avkjørselen er bare tegnet inn som en pil i reguleringsplanen for veien.

Vi ber om å få saken tilsendt når den er ferdig behandlet av kommunen.

Med helsing

Tone Bøyum
senioringeniør
INV - Forvaltning Bergensområdet

Lillian Bakke Byrknes
rådgjevar
INV - Forvaltning Bergensområdet

Brevet er elektronisk godkjent og har difor inga handskriven underskrift

Kopi til:

ALVER KOMMUNE

Postboks 4