


Y 300550

Y 300600


X 6722850

# Skisse for Gnr.202 Bnr.177 Helleåsen, Alver Kommune. innmåling av innkjørsel

X 6722800

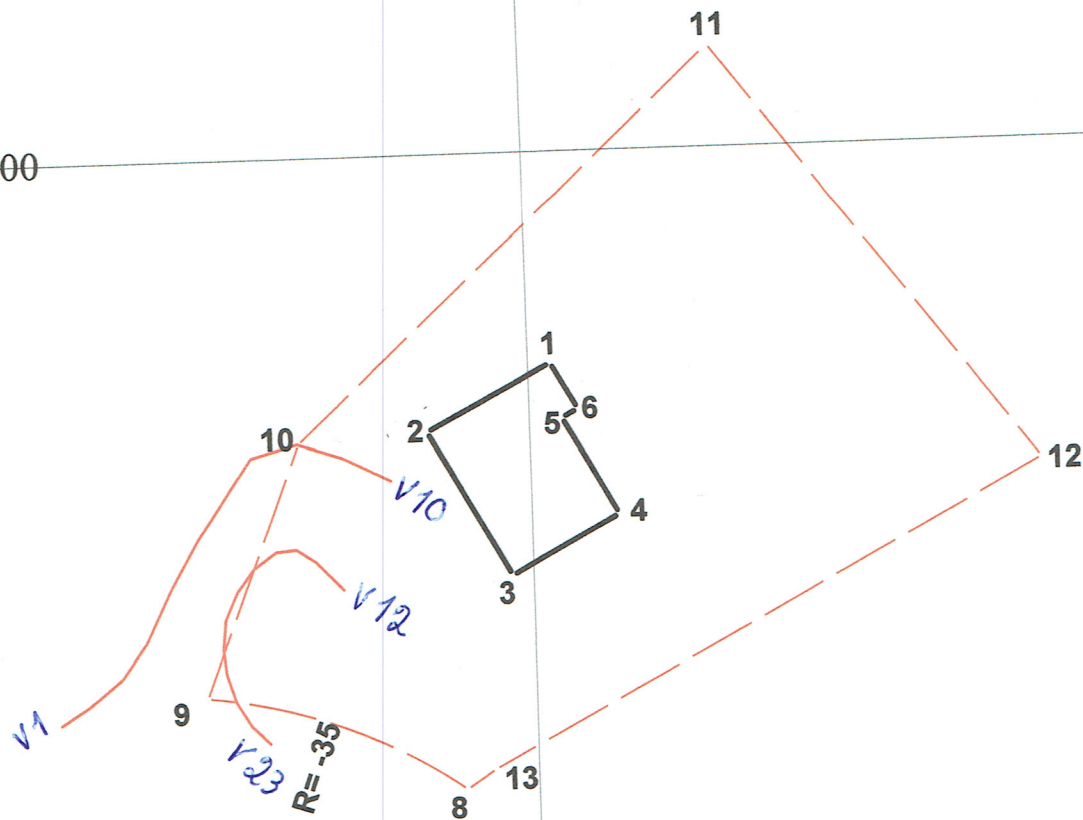

X 6722750

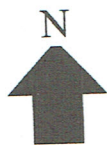

Innmåling av innkjørsel, Helleåsen  
Gnr.202 Bnr.177, Alver Kommune  
Frekhaug Bolig as  
Dato: 15/11/22

Målestokk 1:500

Innmålingstjenester as

*Lars H. Madson*

X 6722850



Y 300550

Y 300600

# Skisse for Gnr.202 Bnr.177 Helleåsen, Alver Kommune. innmåling av innkjørsel

X 6722800

X 6722750

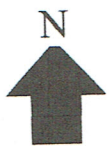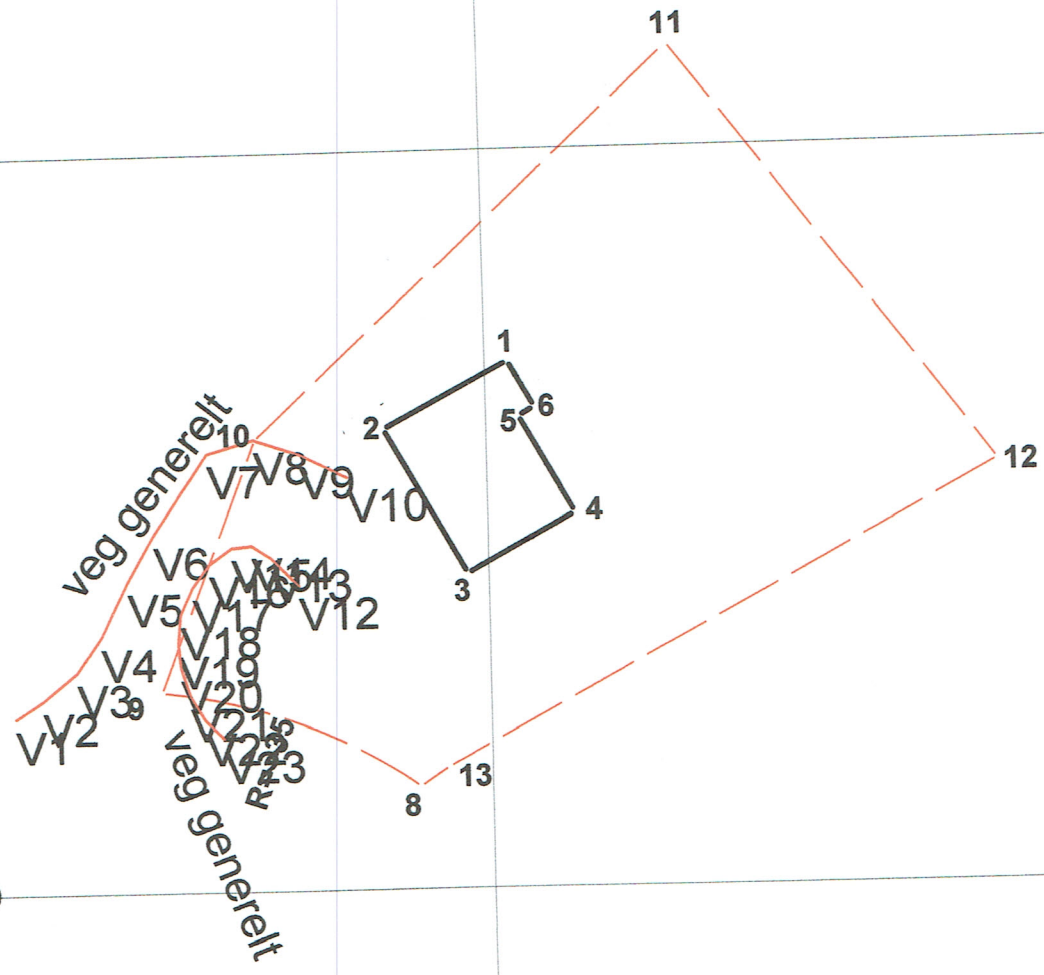

Innmåling av innkjørsel, Helleåsen  
Gnr.202 Bnr.177, Alver Kommune  
Frekhaug Bolig as  
Dato: 15/11/22

Målestokk 1:500

Innmålingstjenester as

*Eivind K. Madsen*

202-177v

-00 FF  
 -01 000000000000 DDDDDDDDDDD VVVVVVVVVVVV KKKKKKKKKKKK 000000000000  
 -02 SSSSSSSSSS KKKKKKKK NNNNNNNN TTTTTTTT TTTTTTTT II.III Bk MMMMMMM  
 -03 TTTTTTTTTT KKKKKKKK HHH.HHHH VVV.VVVV AAAA.AAA SS.SSS Bk MMMMMMM  
 -04 TTTTTTTTTT KKKKKKKK HHH.HHHH DDDD.DDD AAAA.AAA SS.SSS Bk MMMMMMM  
 -05 PPPPPPPPPP KKKKKKKK XXXXXXXX.XXX YYYYYYY.YYY ZZZZ.ZZZ Bk MMMMMMM  
 -06 PPPPPPPPPP KKKKKKKK PPPPPPPP.PPP AAAAAAA.AAA ZZZZ.ZZZ Bk MMMMMMM  
 -07 PPPPPPPPPP KKKKKKKK dXXXXXXXX.XXX dYYYYYY.YYY dZZZ.ZZZ Bk MMMMMMM  
 -08 Epi E1 E2 E3 E4  
 -09\_Pi Sammenheng FF MMMMMMM  
 -00 Leica Geosystems AG  
 -00 Instrument: GX1230 GG Måledato: 15.11.2022  
 -00 Målejobb: 202-177v Operatør:Kjersti K. Madsen  
 -00 Jobbeskrivelse:innm av avkjørsel/vei,Gnr.202 Bnr.177,Alver Komm

-00 Målt i euref89 NN2000

09_91	09_91	09_91	09_91	09_91	09_91
05 v1	7000	6722762.029	300518.523	63.036	0.034
05 v2	7000	6722763.205	300520.359	63.018	0.032
05 v3	7000	6722765.070	300522.643	63.034	0.035
05 v4	7000	6722767.438	300524.279	63.027	0.033
05 v5	7000	6722771.165	300526.076	62.941	0.034
05 v6	7000	6722774.289	300527.843	62.904	0.032
05 v7	7000	6722779.688	300531.495	62.865	0.035
05 v8	7000	6722780.564	300534.581	62.727	0.033
05 v9	7000	6722779.525	300537.592	62.514	0.039
05 v10	7000	6722777.913	300540.729	62.148	0.037
09_99					
09_91					
05 v12	7000	6722770.676	300537.407	61.915	0.037
05 v13	7000	6722772.592	300535.603	62.288	0.035
05 v14	7000	6722773.450	300534.337	62.549	0.038
05 v15	7000	6722773.328	300532.999	62.724	0.037
05 v16	7000	6722772.252	300531.515	62.879	0.036
05 v17	7000	6722770.714	300530.378	62.937	0.036
05 v18	7000	6722768.838	300529.545	62.985	0.037
05 v19	7000	6722766.874	300529.364	63.025	0.036
05 v20	7000	6722765.216	300529.528	63.078	0.035
05 v21	7000	6722763.310	300530.116	63.127	0.035
05 v22	7000	6722761.696	300531.082	63.216	0.050
05 v23	7000	6722760.444	300532.299	63.328	0.033
09_99					

Innmålingstjenester A/s  
 Kjersti K. Madsen  
 15.11.22.