

Kommunens navn LINDÅS		Kartblad nr.	Rekvisisjonsnr. 98/03
Hovedbruket si adresse/namn 5955 LINDÅS KOLAS		Registernr. (Gnr./bnr./festnr.) 107/007	
Rekvirent LINDÅS KOMMUNE	Rekv.dato 03.09.03	(Sett x) <input checked="" type="checkbox"/> Kartforretning	<input checked="" type="checkbox"/> Delingsforretning <input type="checkbox"/> Grensepåvising
Delinga godkjend av: Bygningsrådet, sak nr.: Bygningssjefen, i medhald av instruks:			
Innkalt dato	Møtestad	Møtedato	Klokkeslett
Eigenommens navn og registernummer		Tilstades:	
FJERNARKIV <i>10/11-03</i> <i>K.S</i>		Namn og adresse	
		Selgar:	
		Kjøpar	
		Naboar	
		<i>Matebrev</i>	
		<div style="border: 1px solid black; padding: 5px; width: fit-content;"> REGISTRERT I G.A.B. 15 OKT 2003 Lindås kommune - Oppmålinga Løpenr.: _____ Signatur: <i>ASO</i> </div>	
Eventuelle merknader <i>Dagsenter.</i> areal til høgdebasseng.			
Parsellen er gitt adresse/bruksnamn		Registernr. (Gnr./bnr./festnr.) 107/038	
Styrar E. Rydland	Event. medhjelpar(e)		



LINDÅS KOMMUNE
TEKNISK ETAT

Norhordland Tingrett

Postboks 7418
5020 BERGEN

Dykkar ref:	Vår ref:	Sakshandsamar:	Direkte tlf:	Arkivkode:	Dato:
	03/00009-7	Kari Sørnes	56 35 66 05	107/007	17.10.03

TINGLYSING AV MÅLEBREV GNR 107 BNR 38

Vedlagt følger ovanfornevnde målebrev til tinglysing.

Tinglysningsgebyr på kr. 1.480,- er sett inn på konto 8276.01.01784.

Med helsing

Kari Sørnes
Kari Sørnes
sekretær

Kopi: Økonomiavd.

MÅLEBREV^X uten grensejustering
med grensejustering

Kommune
Lindås

J.nr.
98/2003
Målebrevsnummer
Evt.midl. forretning, dato, ref nr.

Målebrev over

	GNR.	BNR.	Festenr.
Eiendom	107	38	
	Bruksnavn /referanse Kolås 5955 Lindås		
Areal	9336 m ²		

Delingslovens § 4/2 første ledd

Kommunen skal tinglyse målebrev, midlertidig forretning og registreringsbrev, som er nødvendig for å opprette registerenheten i grunnboken, snarest mulig og senest når klagefristen er utløpt. Det sammen gjelder målebrev som gir uttrykk for at det som ledd i kartforretningen er foretatt arealoverføring etter reglene om grensejustering

I henhold til delingsloven av 23. juni 1978 er det holdt følgende forretning

Dato for forretningen	30.09.2003
Rekvirent	Lindås Kommune
Bestyrer	Einar Rydland
Forretning	Frådeling av parsell av Gnr. 107 bnr. 007. Parsellen skal nyttast til offentlige formål.

Underskrift

Sted	Dato	Underskrift	Underskrift
Knarvik	01.10.2003	Kåre Wiik	Einar Rydland

GAB

Registreringsstempel

--

Tinglysing (jf.delingsloven § 4/2)

Dagbokstempel

--

Påtegninger (rettelser o.l.)

--


Gnr.	Bnr.	Festenr
107	38	

MÅLEBREVSKART

Representasjonspunkt			Jnr
X	Y	Z	98/2003
Koordinatsystem NGO akse 1		Målestokk 1:500	Målebrev nr
Kartblad AF 064 - 1 - 11		Areal 9336 m ²	


PUNKT	X	Y	SIDE	RADIUS	MERKING
A 6	306280.59	-48854.97	18.22		Off. godkj. grensemer
B 5	306264.98	-48845.58	51.61		Off. godkj. grensemer
C 4	306217.63	-48825.05	14.39		Off. godkj. grensemer
D 3	306204.93	-48818.27	6.85		Off. godkj. grensemer
E 2	306198.12	-48817.60	21.60		Off. godkj. grensemer
F 1	306177.11	-48822.63	16.06		Off. godkj. grensemer
G 7	306161.63	-48826.89	32.94		Off. godkj. grensemerk
H 88	306151.07	-48858.09	102.38		Grensepunkt i annen
I 108	306223.50	-48930.45	33.05		Grensepunkt i annen
J 7	306256.43	-48933.33	82.00		Off. godkj. grensemer

X 306300

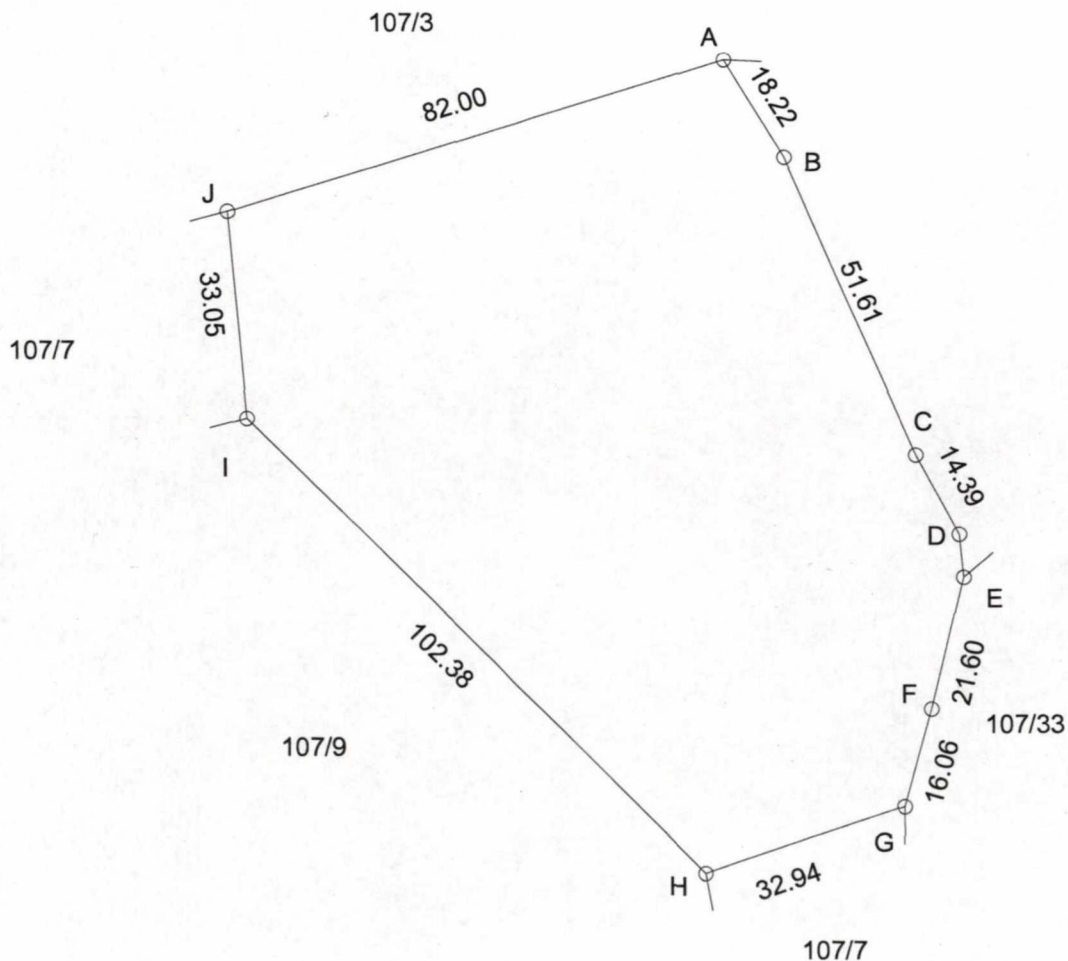

-48800

-48750

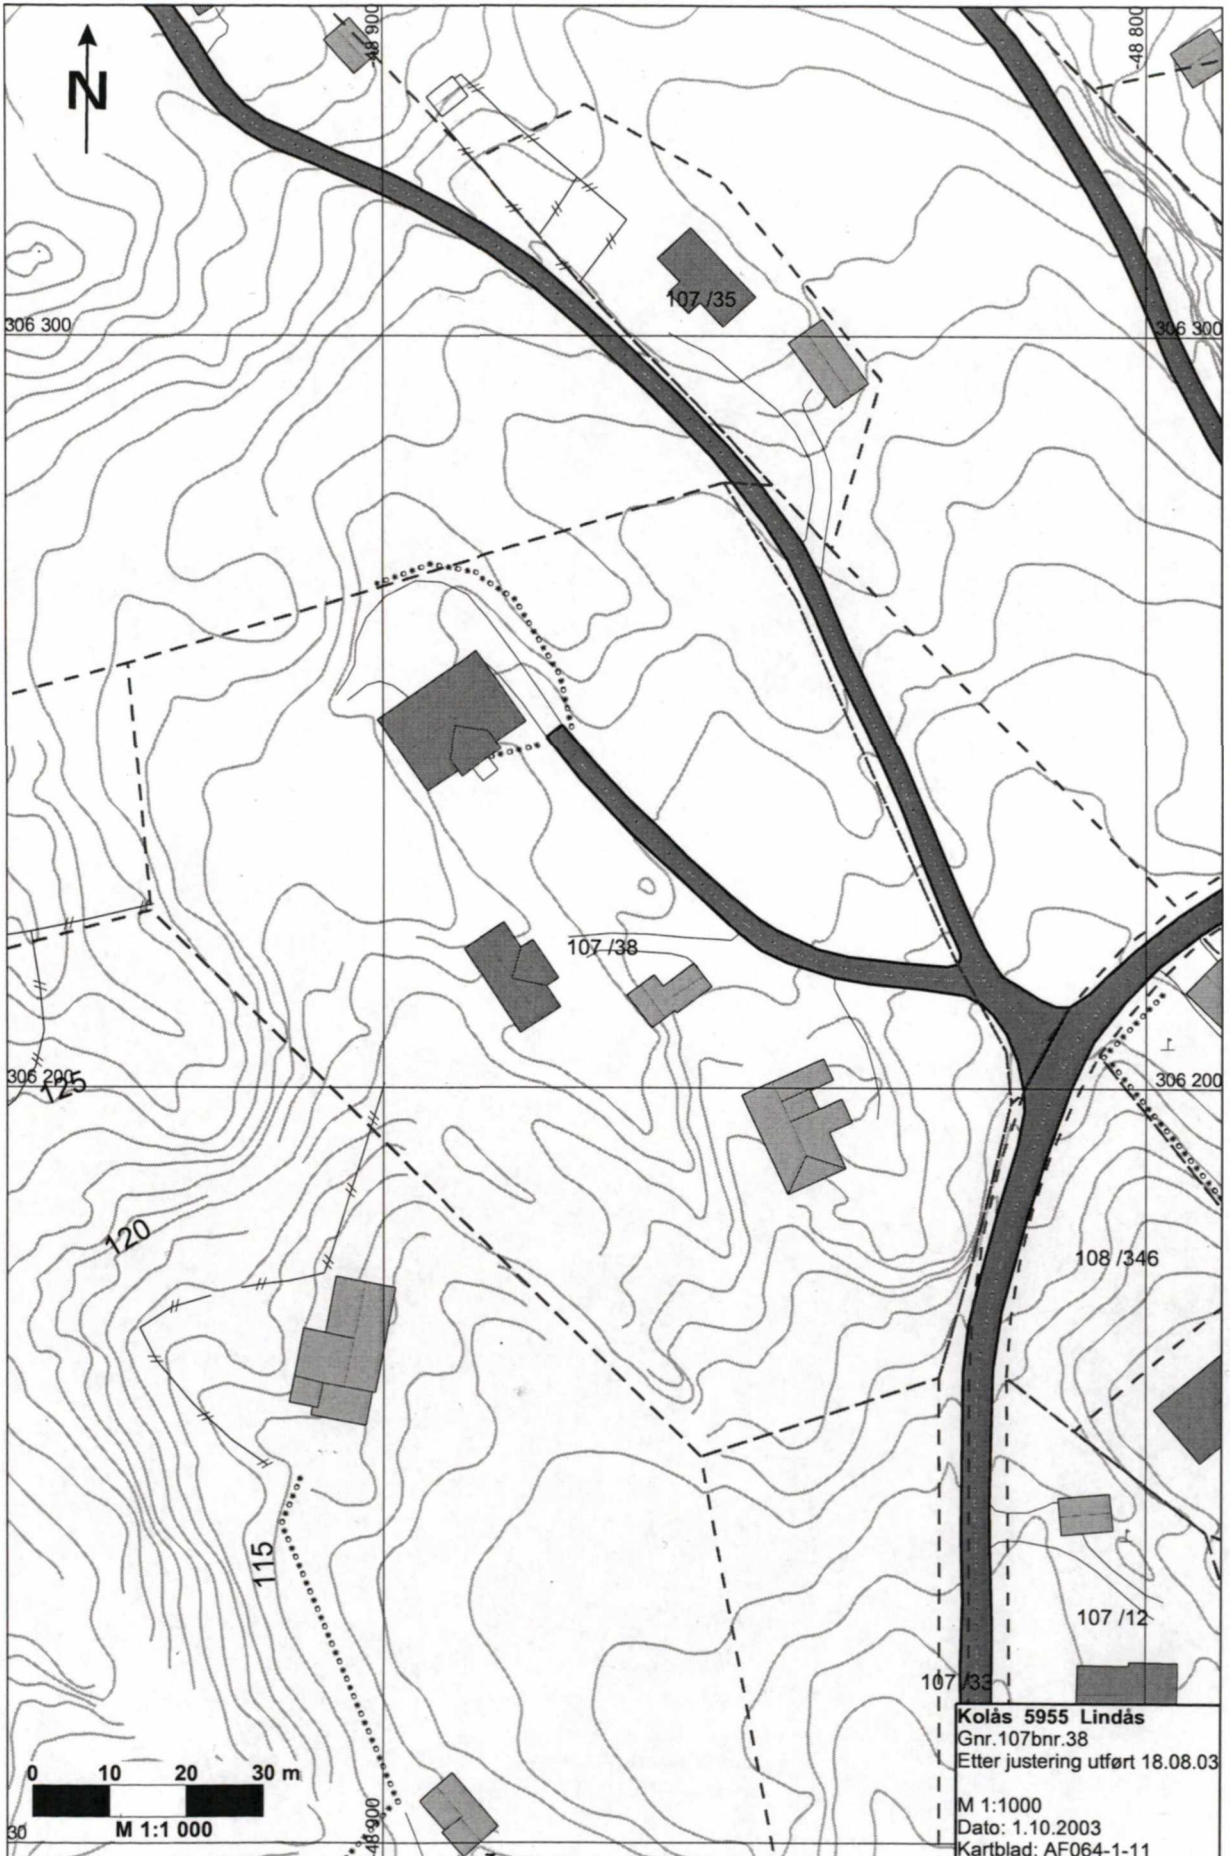

306 300

306 300

306 295

306 200


120

108 /346

115

107 /12

107 /33

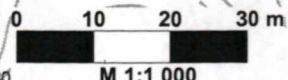

30

M 1:1 000

48 900

48 800

48 900

107 /35

107 /38

107 /33

Protokoll for kartforretning

Prot. side av sider J.nr. 98/03

Det har vore halde kartforretning på følgjande eigedom:

Eigedom	Adresse/bruksnamn	G.nr.	B.nr.	Festenr.
	5955 Lindås Kolås	107	007	
	Forretninga gjeld	Parsell		
	Areal for bygdebussveg med etri skule hus.			
	Rekvirent (-ar)	Rekvisisjonsdato		
	Lindås kommune	03.09.03		
Forretninga vert halde	Dato/kl.	Stad		
	30.09.03 kl 0930	På eigedomen		

Til styraen:

Generelle opplysningar	Namnet til styraen	Varslingsmåte (til partar)		
	Eva Syddland	Skjuffing		
	Evt. midlertidig forretning	Fleire bruksnummer i forretninga	- kva slag	Fleire parsellar i bruksnummeret
	<input checked="" type="checkbox"/> Nei <input type="checkbox"/> Ja	<input type="checkbox"/> Nei <input type="checkbox"/> Ja		<input type="checkbox"/> Nei <input type="checkbox"/> Ja
Heimels-havar	Namn	Adresse		
	Lindås kommune	5955 Lindås		
Kjøpar/festar	Namn	Adresse		

Partar


Gnr., bnr., festnr.	Partstilling	Namn	Frammøte (kvittering)
107/007	Reknyttj.	LINDÅS KOMMUNE	
107/3	Nabo	Eva Kolås	- - Dumbolt

Forretninga

Løve gjeve	<input type="checkbox"/> Av bygningsrådet <input checked="" type="checkbox"/> Etter delegasjon	Dato	Sak nr.
		03.09.03	232/03
Opplysningar om forretninga	Kravde fråsegner		
	Servituttar som kviler på arealet forretninga omfattar (og som kom fram under forretninga)		
	Framlagde dommentar (dokumentasjon av fullmaktstilhøve)		
	Inngåtte avtalar, grenseskildring, grensemerking (gamal og ny) etc. - sjå baksida		

Måleprotokoll

Måledato	Målt av	Ref.
30.07.03	E. Syddland	

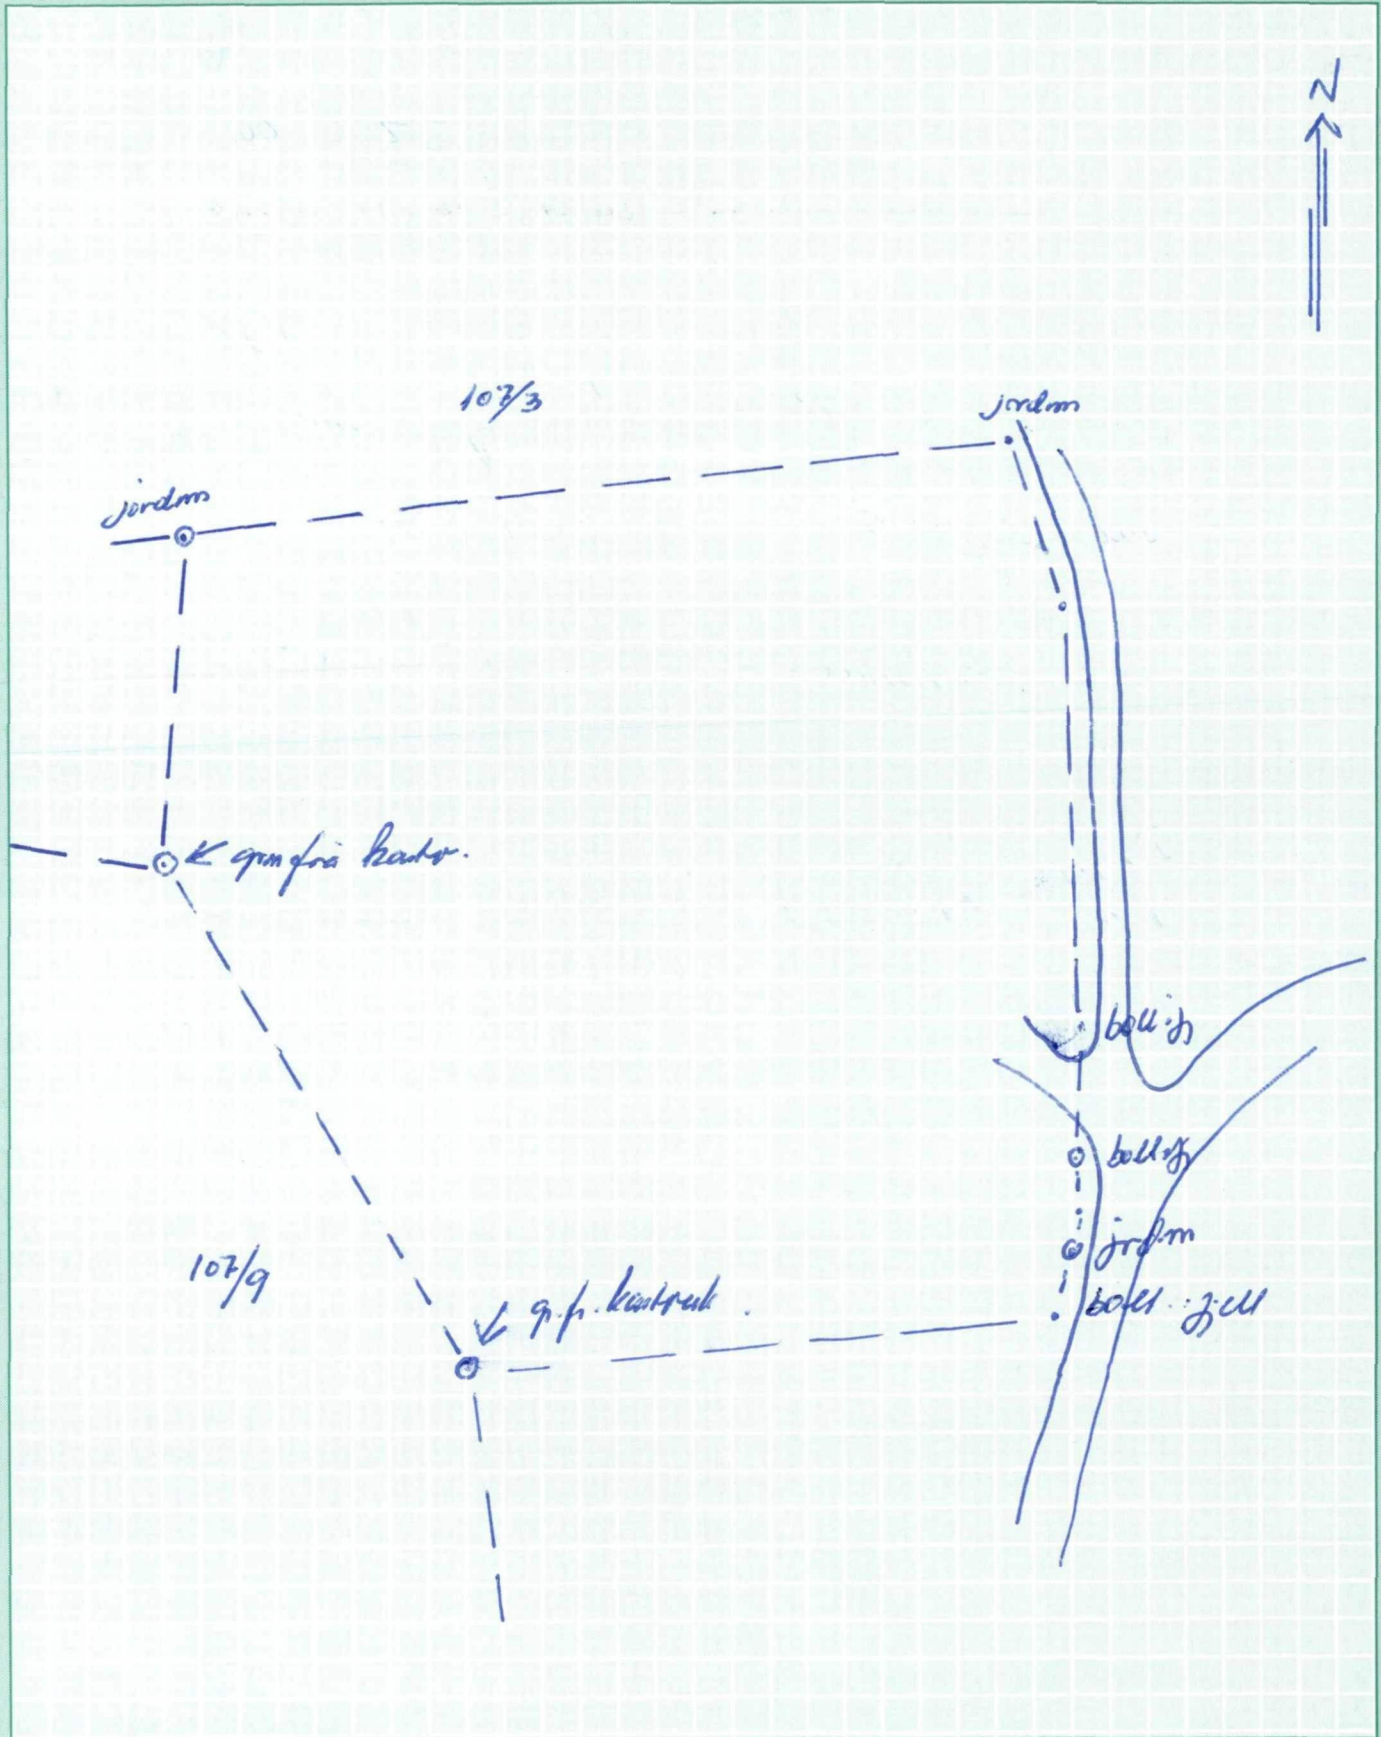

Underskrifta til styraeren

Eg stadfestar at protokollen er i samsvar med gjennomføringa av forretninga og dei faktiske tilhøve i marka.
Innhaldet i protokollen er gjort kjent for alle som var møtt fram.

Stad <i>Solon</i>	Dato <i>30.09.03</i>	Underskrift <i>[Signature]</i>
----------------------	-------------------------	-----------------------------------

Beskjed

Til

Fra

Ring nr.

Før kl.

Etter kl.

Saken gjelder

Må CAB

Jørand

↓
Kun

Nr. 4355 - Andvord.



7 042611 004513

Mottatt av

Dato

Kl.

Registrere grunnlag på tilfeldige oppdrag

Reskontronnr.: Navn:

Kundenr.: Adresse:

Postnr./-sted:

Oppdragsgivernr.	Varenr.	Løpenr.	Varenavn	Grunnlag	Pris	Belø
65	450	1	KARTFORRETNING	1,00	16.510,00	
65	450	2	KARTFORRETNING	1,00	28.310,00	
65	465	1	TINGLYS.GABNR.	1,00	1.480,00	
65	465	2	TINGLYS.GABNR.	1,00	1.480,00	

LINDÅS KOMMUNE
 Teknisk etat
 Tlf.: 56 35 65 00 - Fax: 56 35 66 01
 5914 ISDALSTØ

1/10-03 K.S