

SITUASJONSKART

Gnr/Bnr: 323/138
 Adresse: GRØNLANDSVEGEN 6A 5918
 Eier/søkar:

Kvalitet :

Gjeldande plan :
 Planformål :

Vår referanse:

Sign.




Målestokk: 1:500
 Dato: 17.10.2022

ALVER
 KOMMUNE



- | | | | |
|--|------------------------|--|------------|
| | Gjerde | | Bolighus |
| | Usikker eigedomsgranse | | Andre bygg |
| | Målt eigedomsgranse | | |

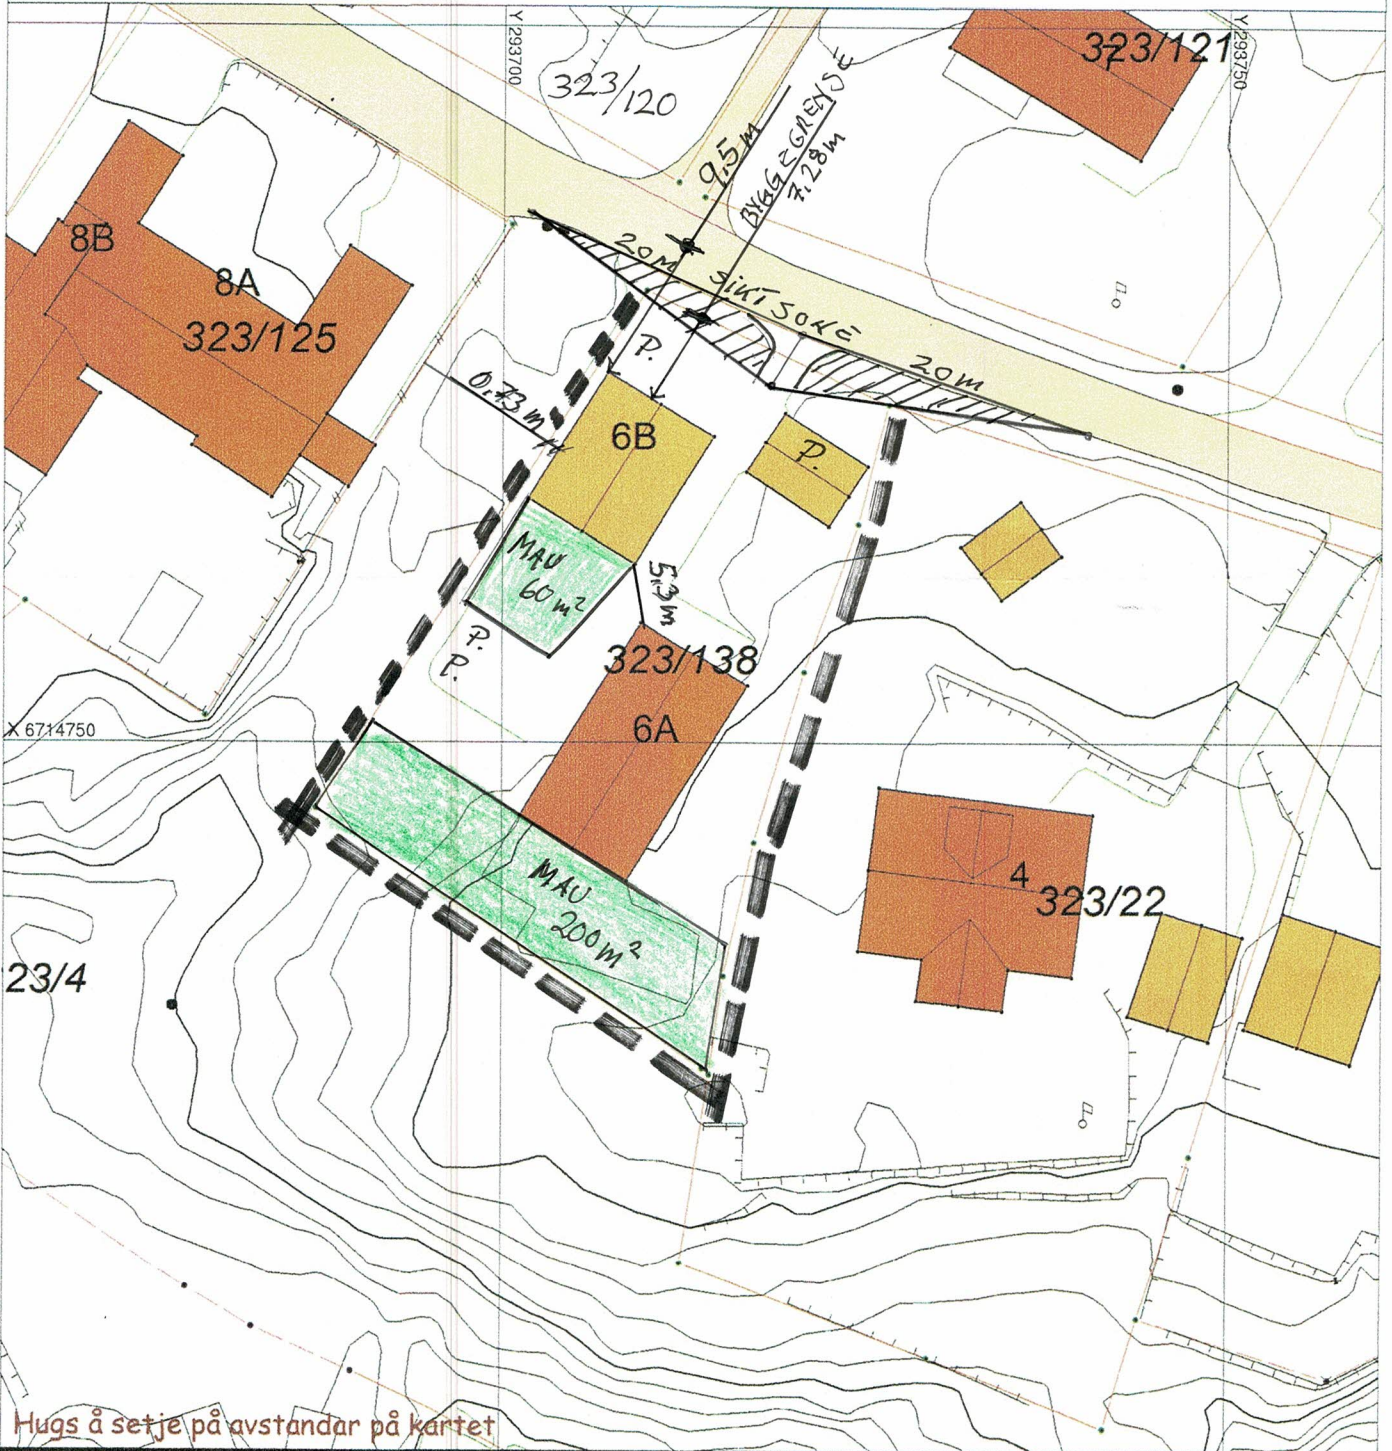


Hugs å setje på avstandar på kartet

SITUASJONSPLAN

Tiltak

Underskrift Situasjonsplan Dato 17.10.22

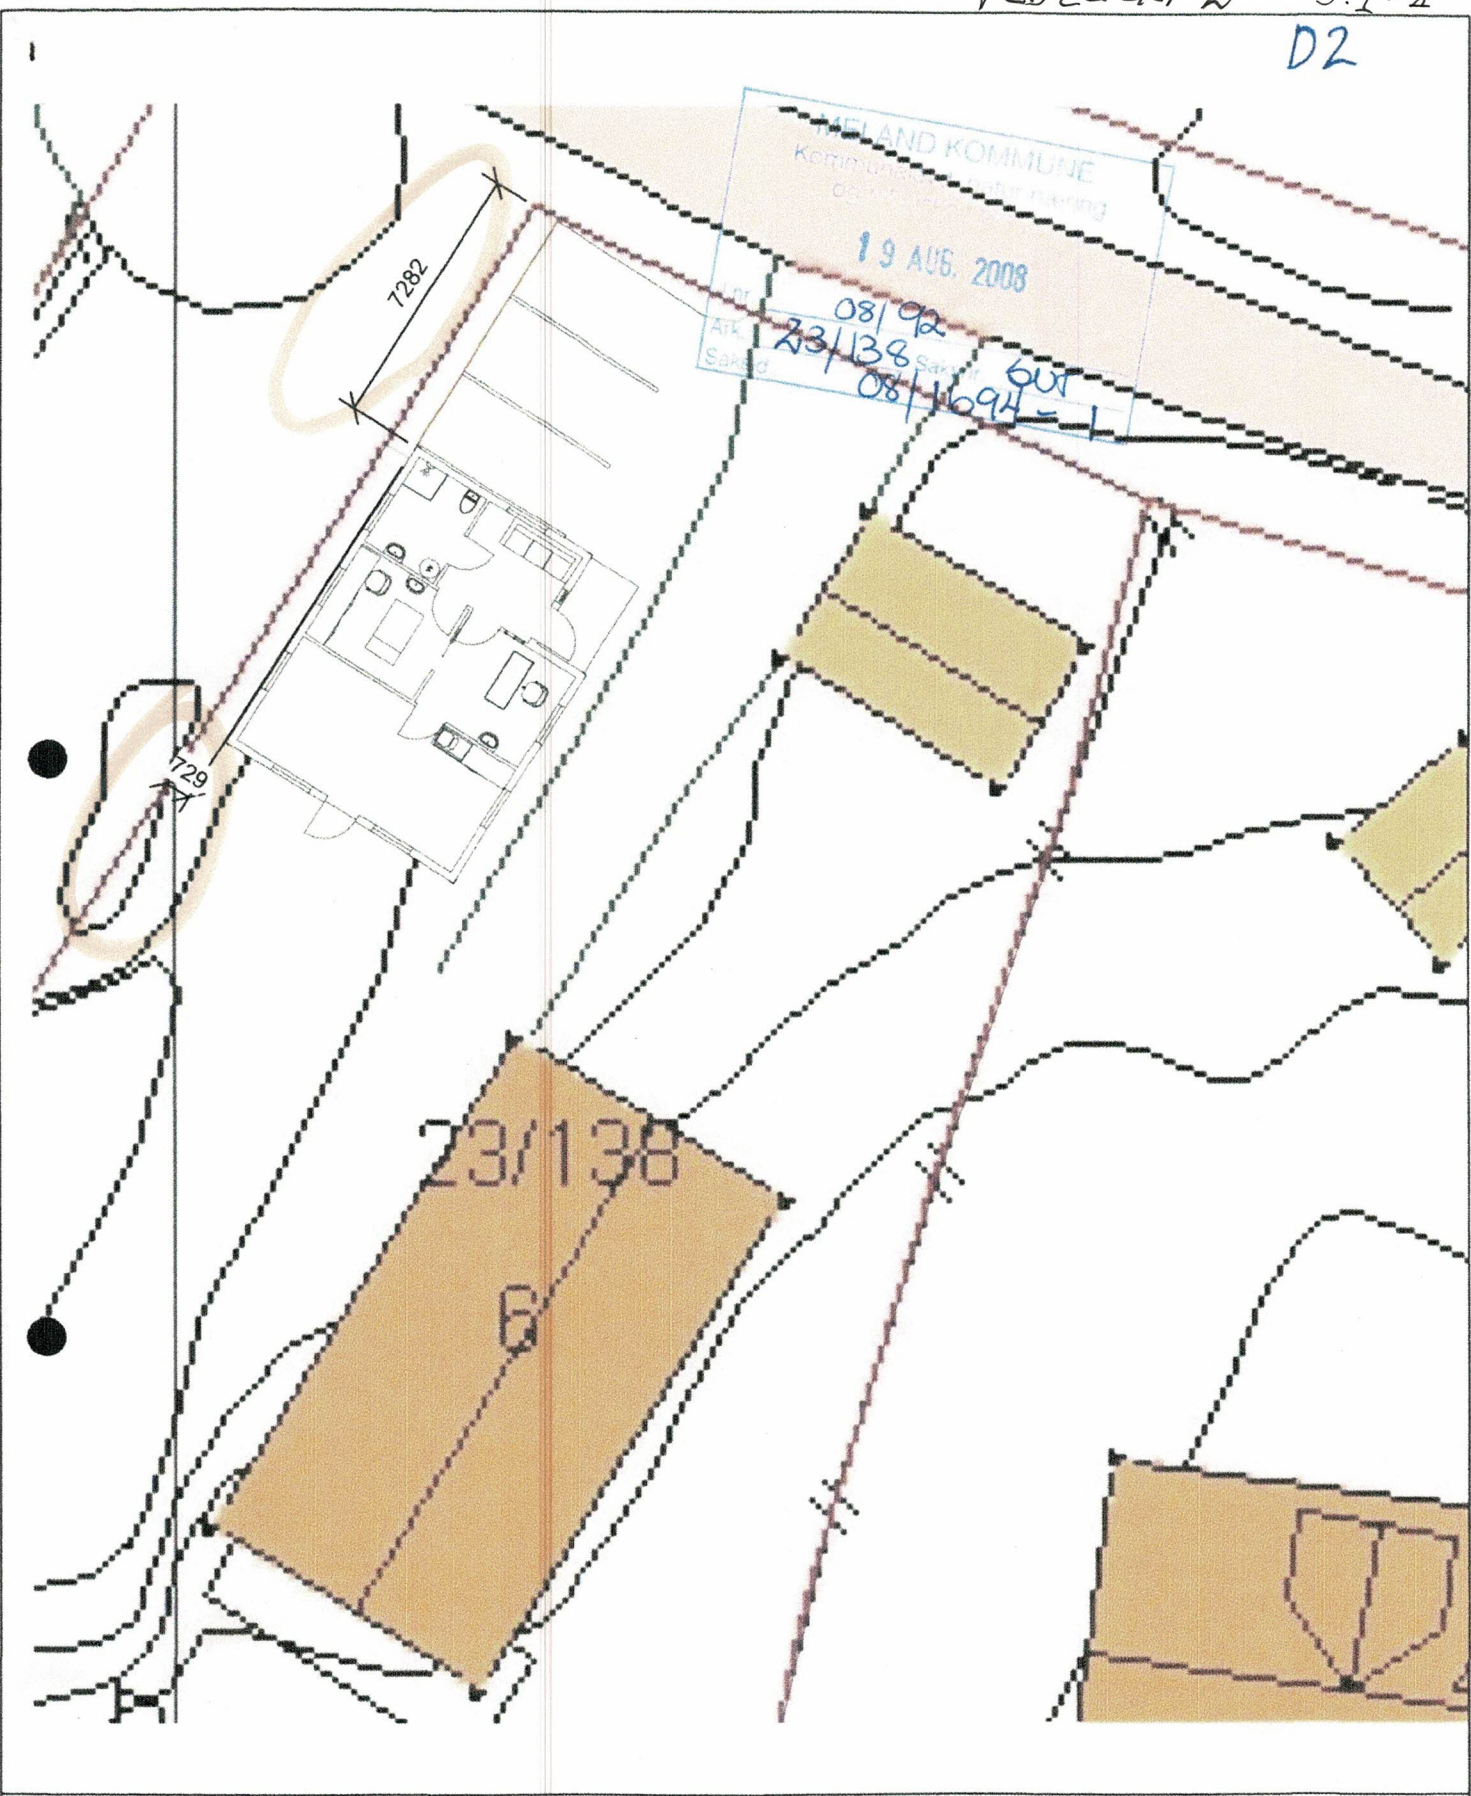

Autodesk® Revit®

www.autodesk.com/revit

Catherine og Erik Ulvik
Veterinærklinikk

Sitplan målsatt		S102
Project number	2008_47	
Date		
Drawn by	Author	
Checked by	Checker	Scale 1 : 200