


ARKIV

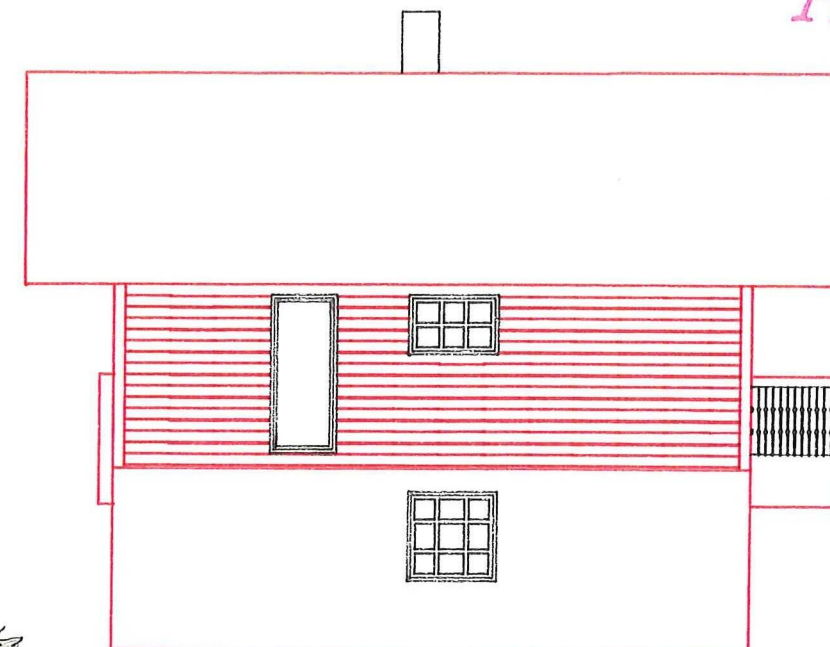

FASADE A NORD AUST




SØR AUST


FASADE C



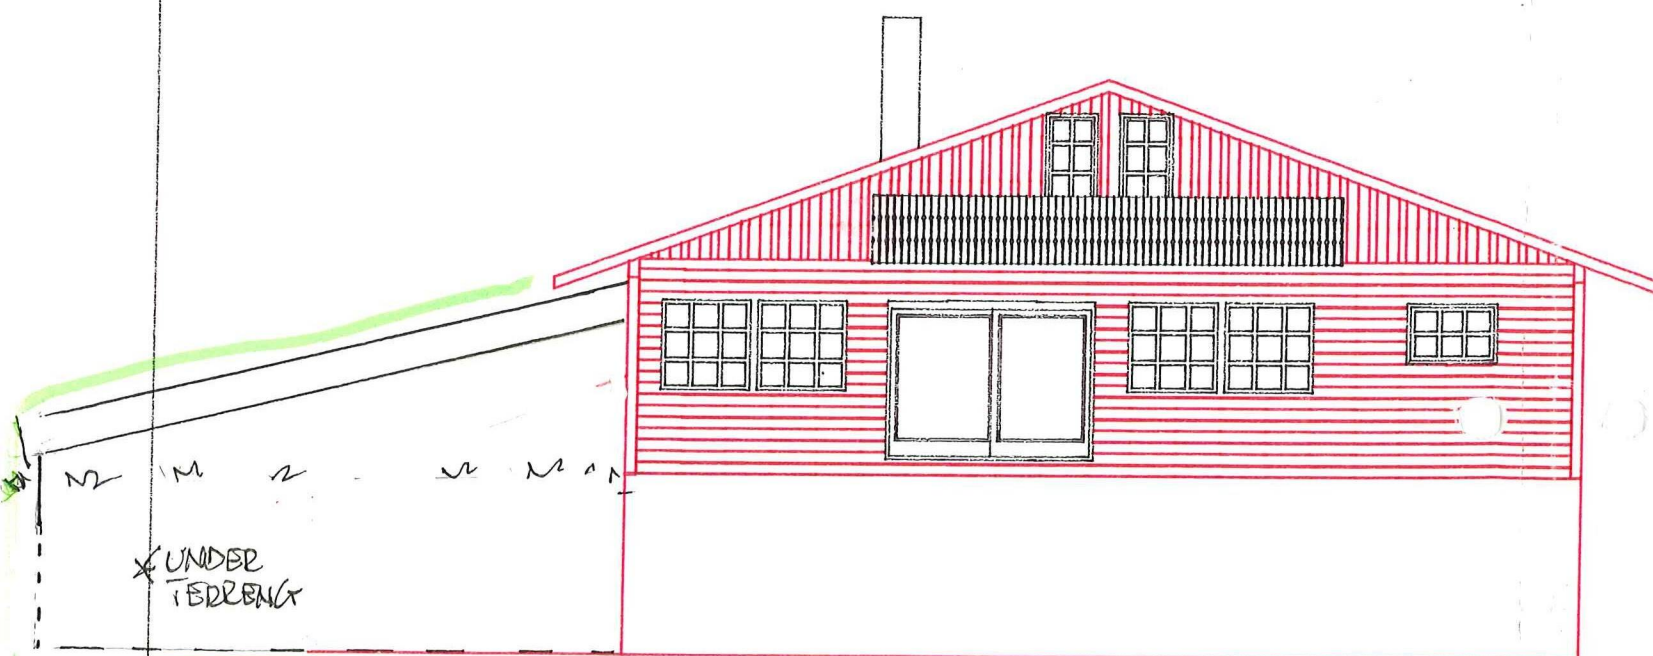

FASADE B SØR AUST


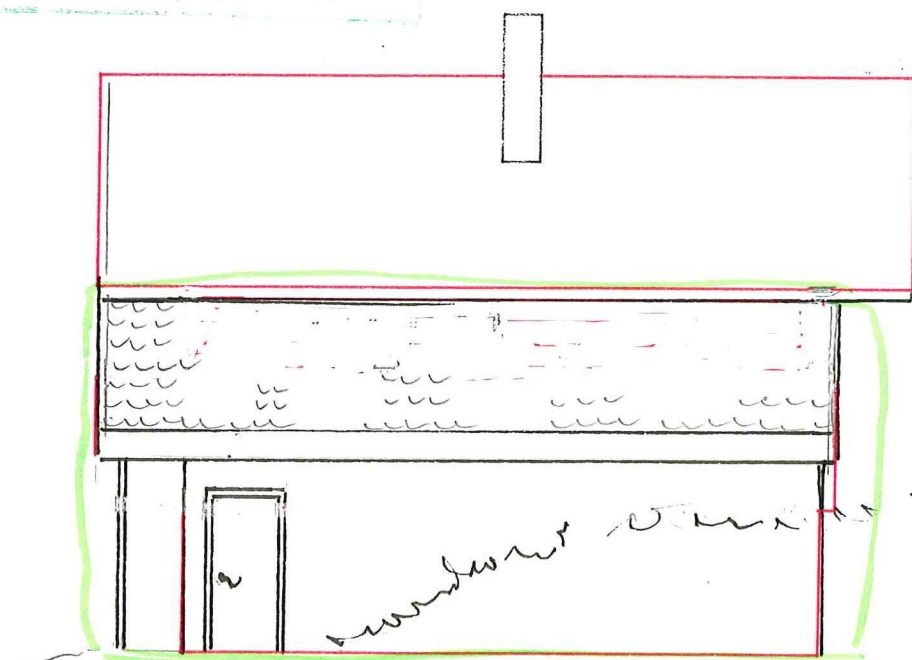


FASADE D NORD VEST

Dato 04. 12. 87	Konstr. / Tegnet ARS	Målestokk 1: 100	NORBYGG TEIKNESERVICE A/S POSTBOKS 165 5100 ISDALSTO
GEIR DALSENG NYBYGG FASADER		Erstatning for:	Erstattet av:
Henvisning:		Beregning:	


TAULE
KONSTRUKTØR
NYBYGG

ARKIV

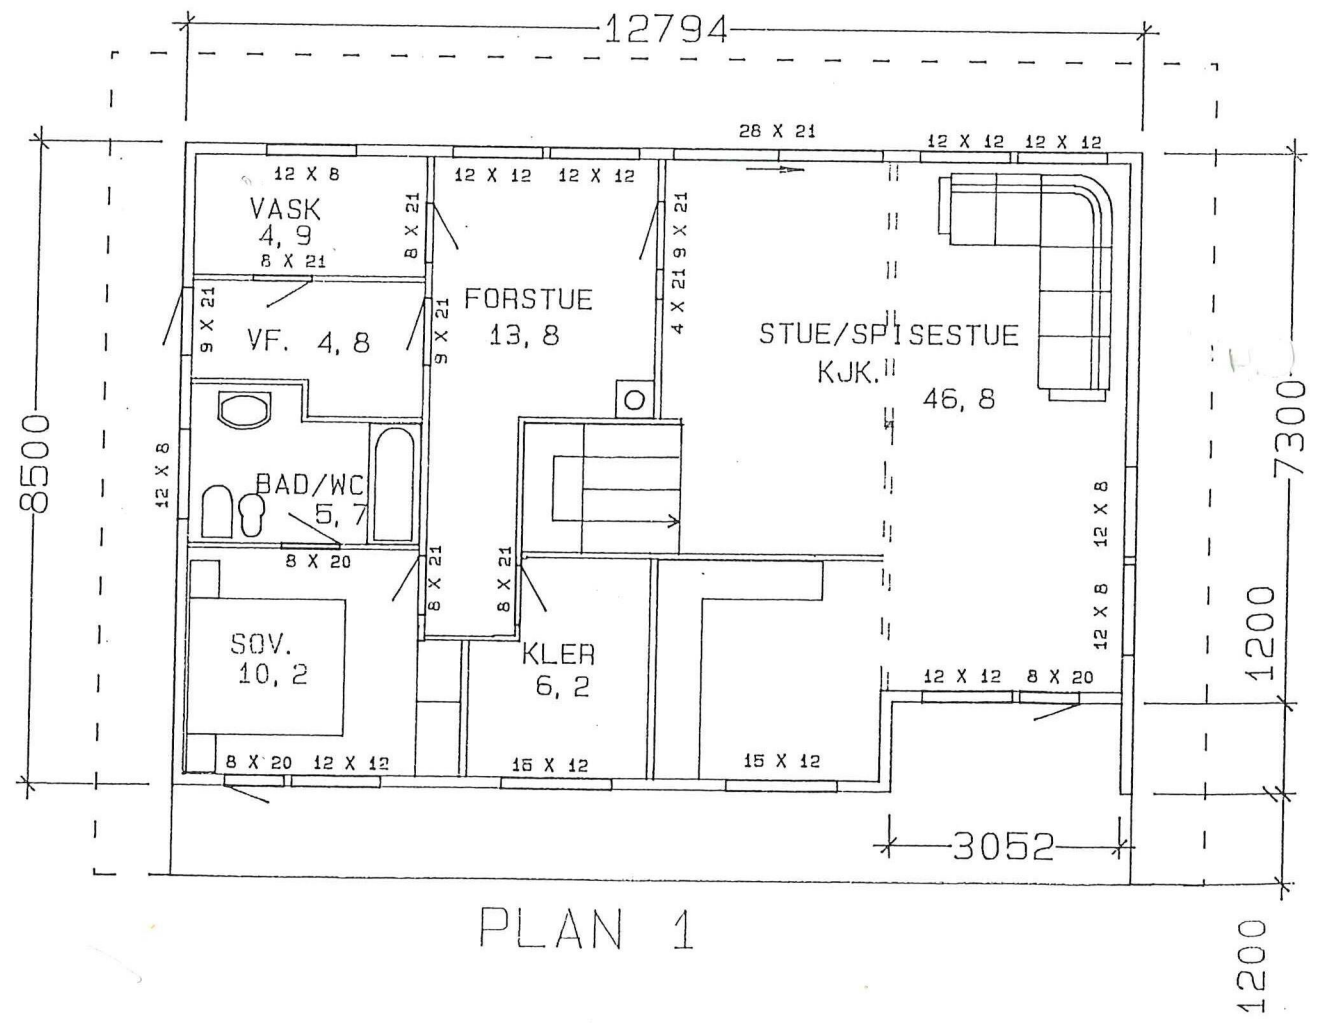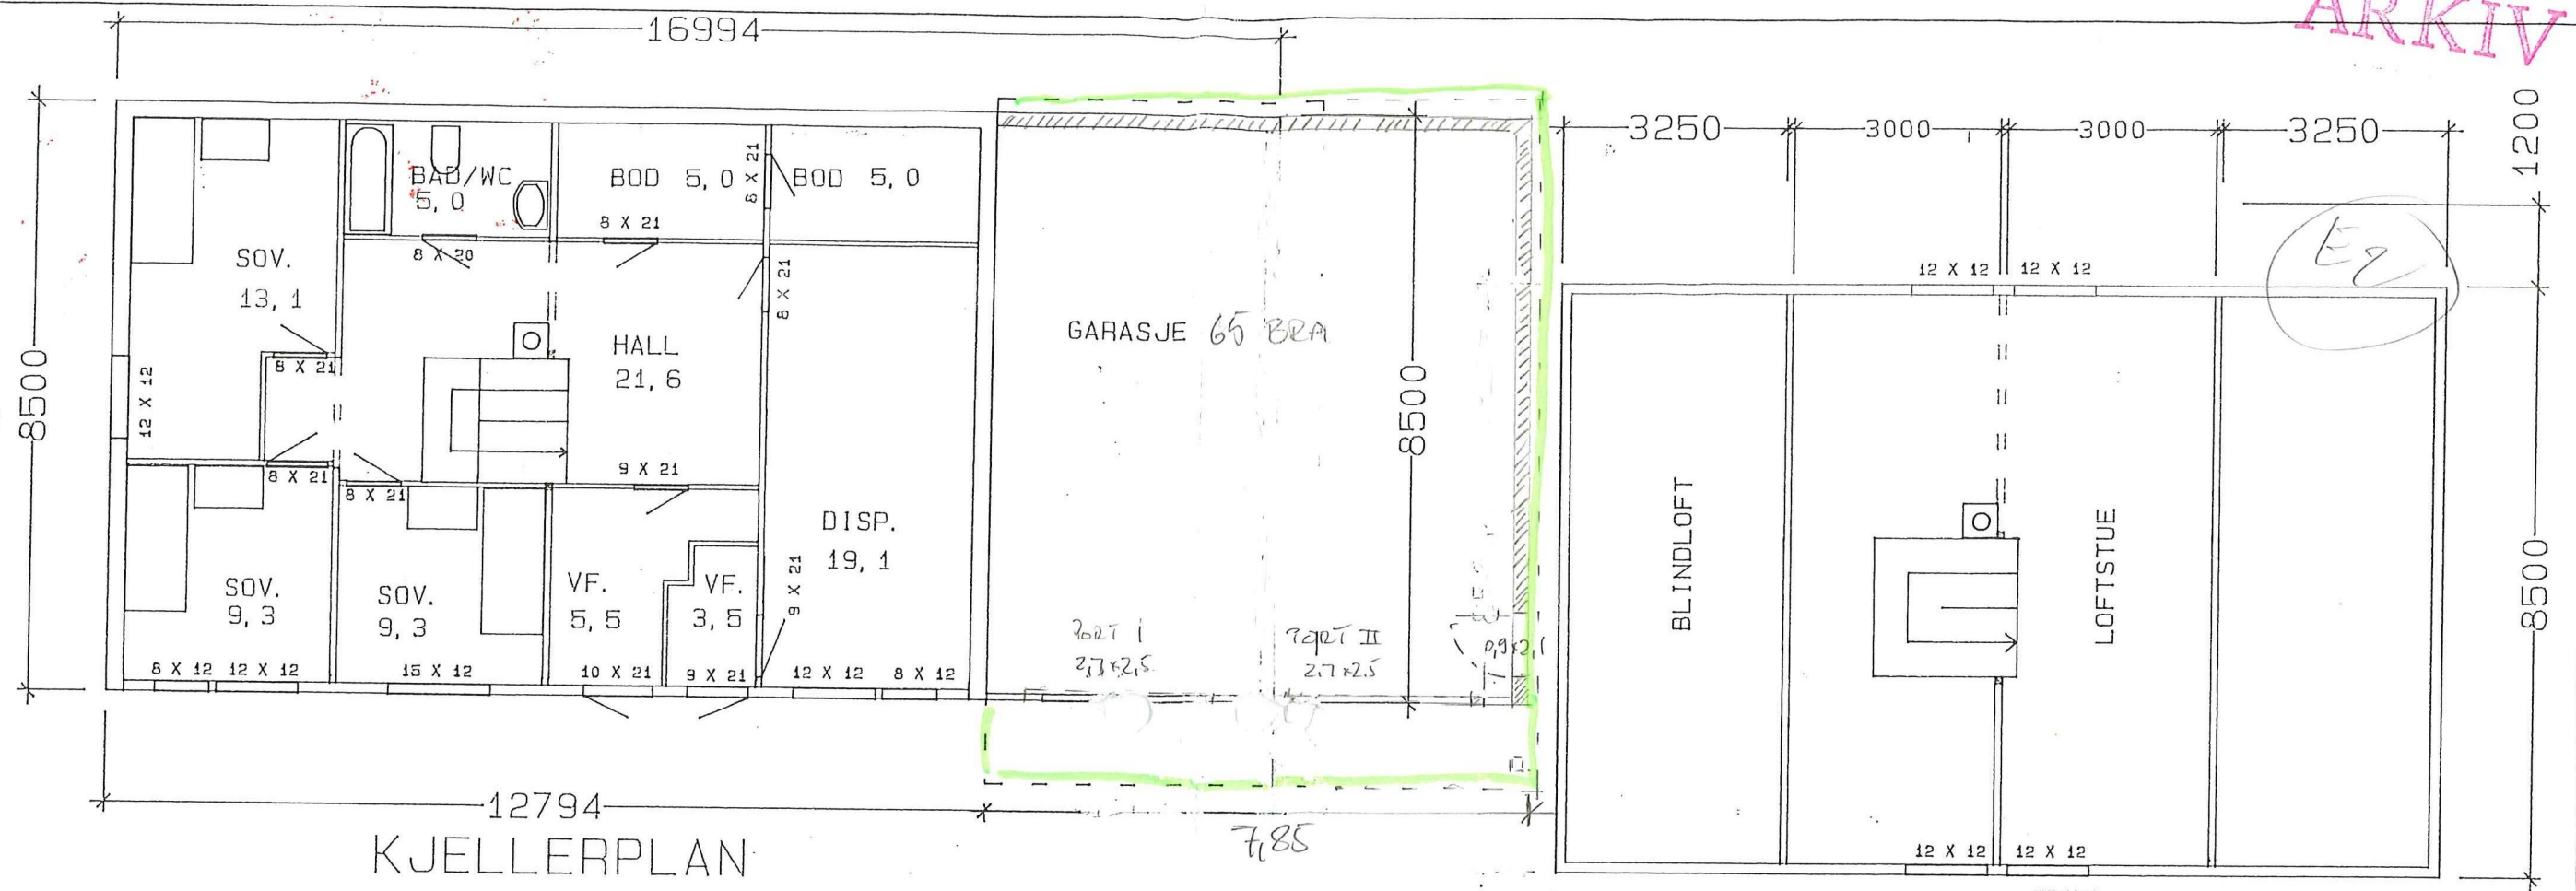

HANDSAMÅ DEN
 27 JAN. 1988
 BYGNINGSJEFEN I LINDÅS

LINDÅS KOMMUNE
 TEKNISK ETAT
 20.01.88 000143
 ARKIV NR. 134-

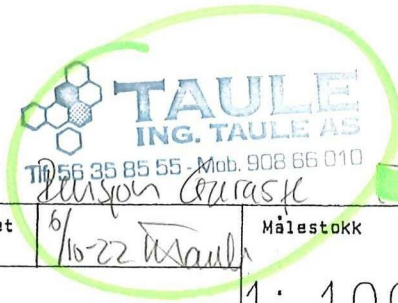


Dato 04. 12. 87	Konstr. /Tegnet ARS	Målestokk 1: 100	NORBYGG TEIKNESERVICE A/S POSTBOKS 165 5100 ISDALSTO
G.m. 134 -			
GEIR DALSENG NYBYGG PLANER			Erstatning for: Erstattet av:
Henvising:	Beregning:		


ARKIV

Arkiv

E3

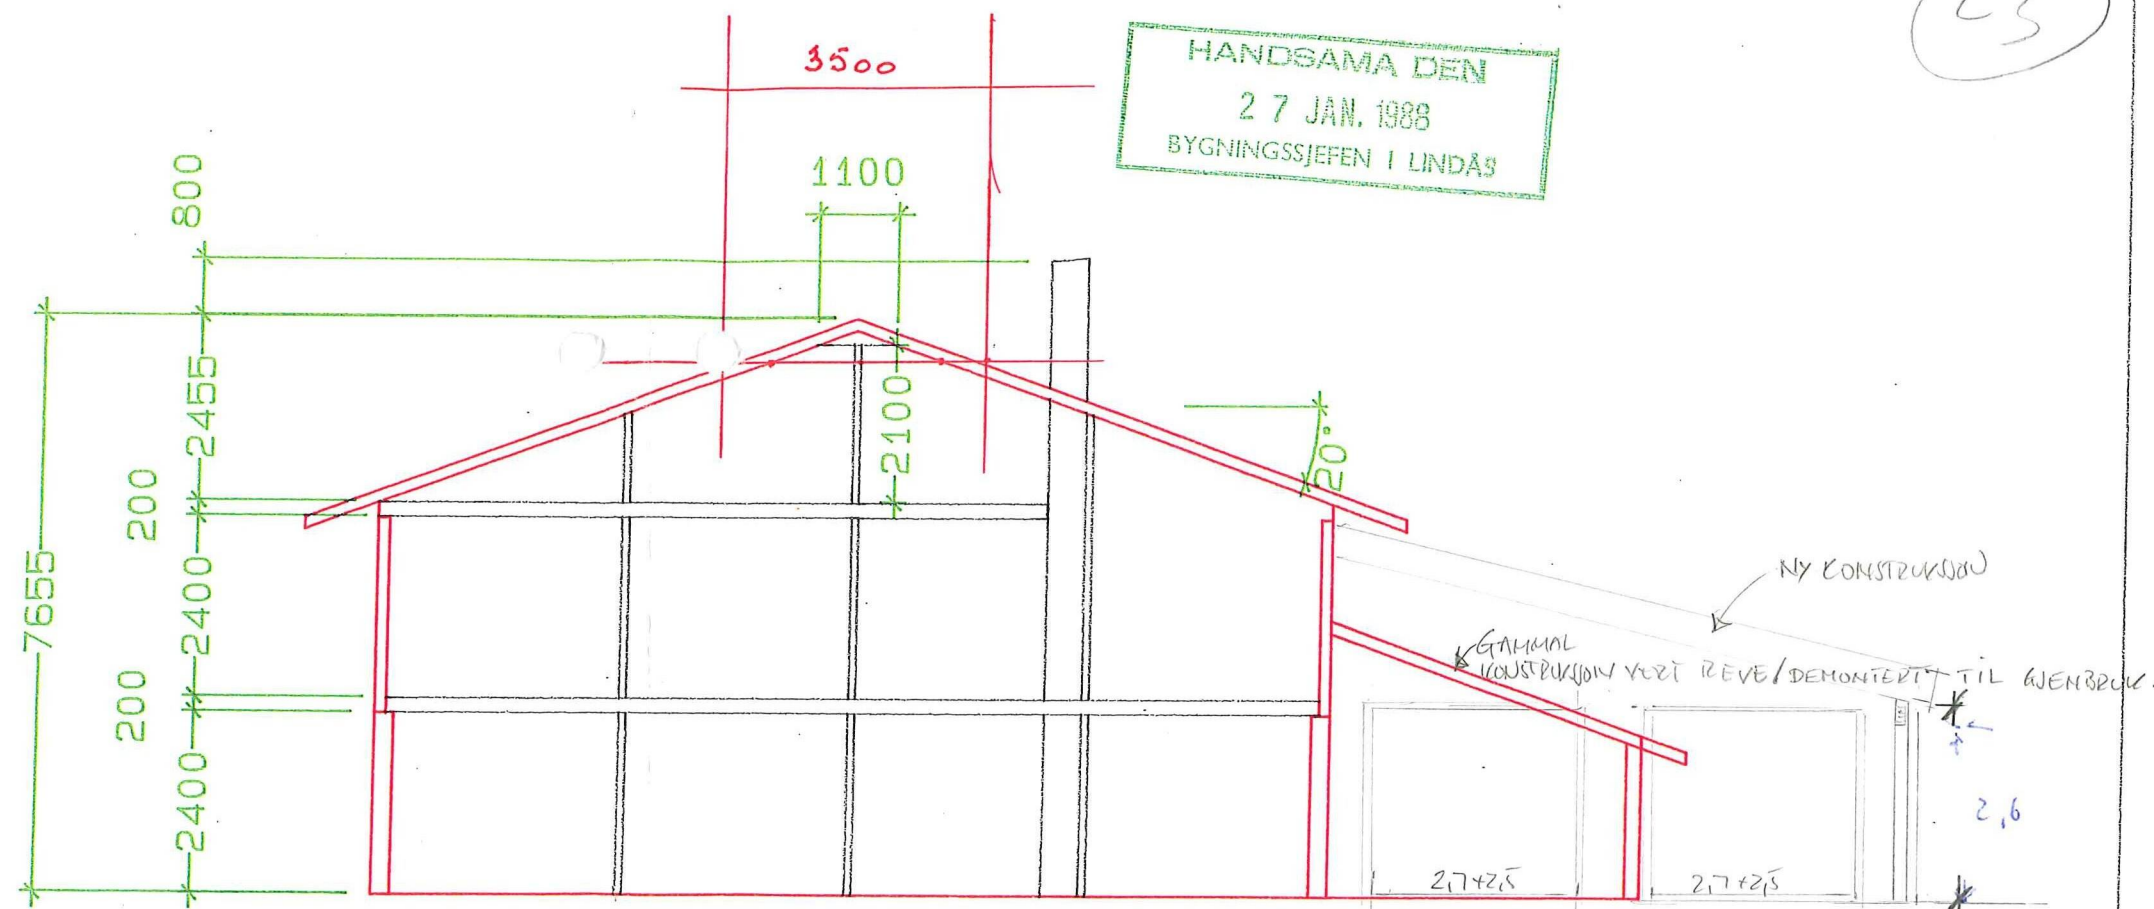

SNITT

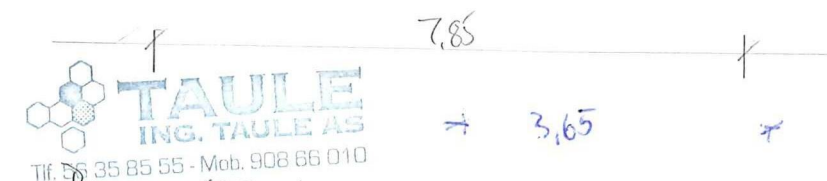

TAULE
ING. TAULE AS
Tlf. 56 35 85 55 - Mob. 908 66 010
Lensen garage

Dato 04. 12. 87	Konstr. /Tegnet ARS	Målestokk 1:100	NORBYGG TEIKNESERVICE A/S POSTBOKS 165 5100 ISDALSTO	
GEIR DALSENG NYBYGG SNITT			Erstatning for:	Erstattet av:
Henvisning:		Beregning:		