


2022/5787

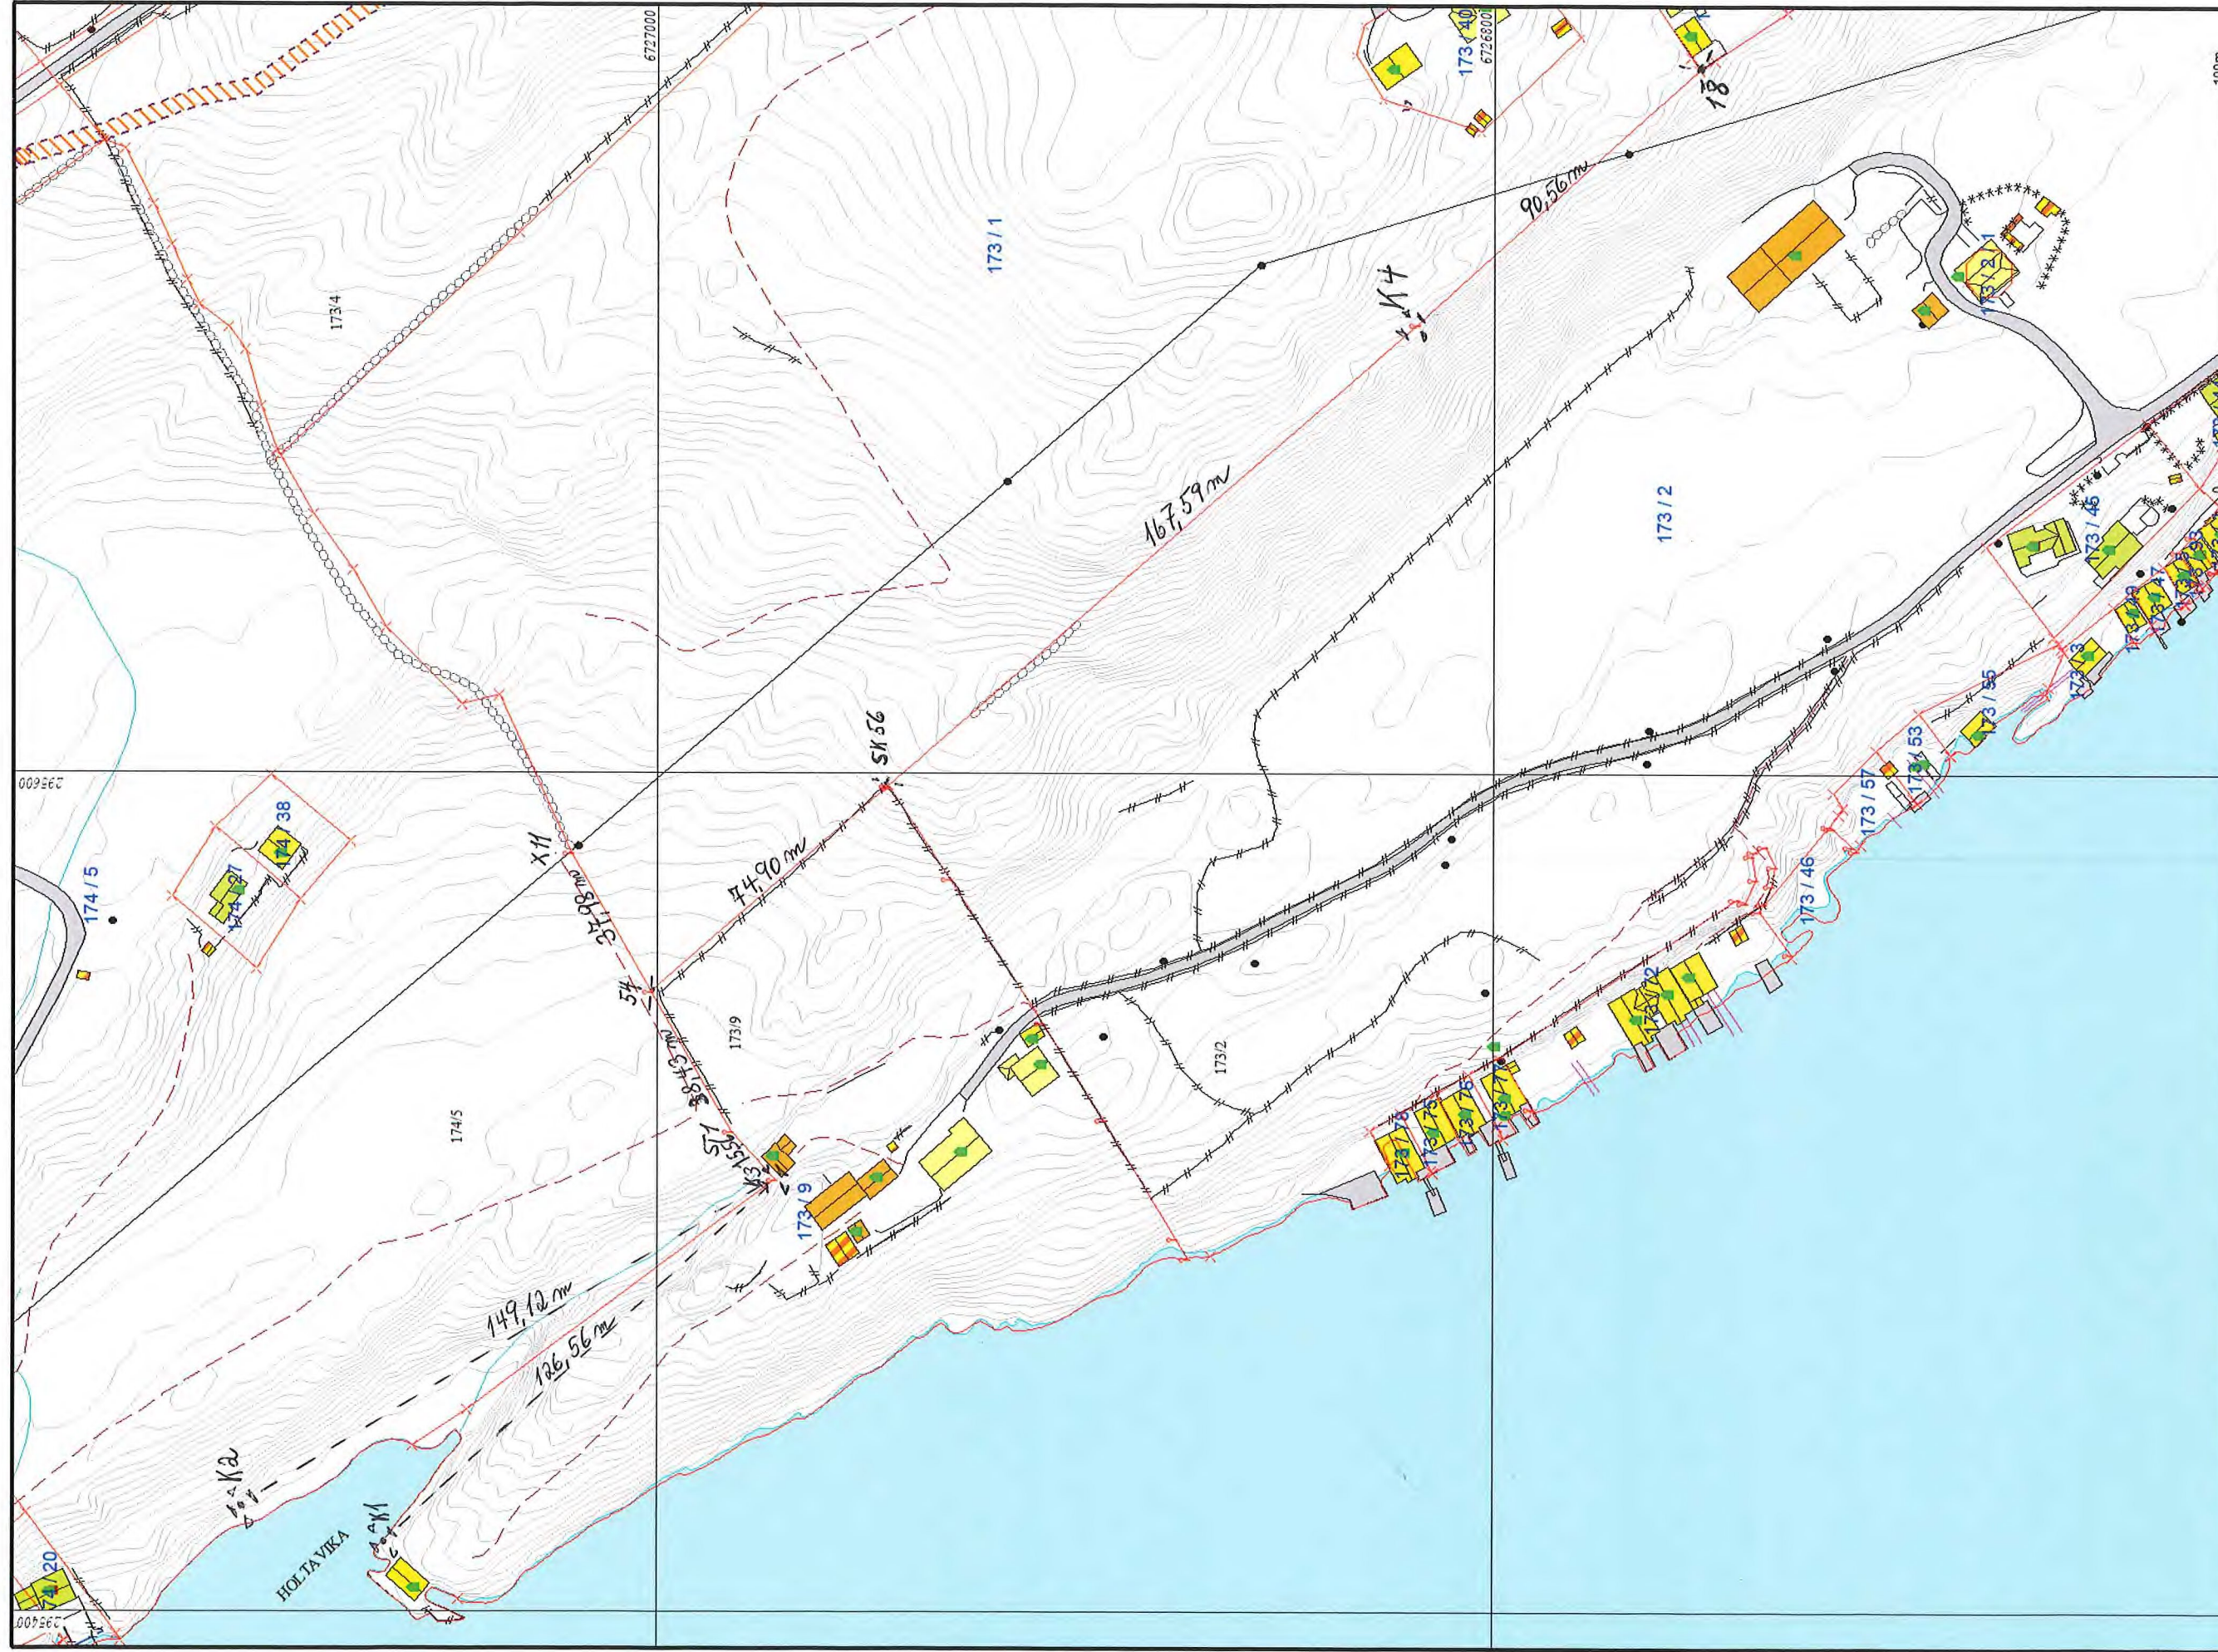

- Måle Grenser
 - Registrerte Grenser
 - Udefinert grenser
 - Terrengmåle grense
 - Konstruert grensepunkt
 - Bølg
 - Bustad m/teigighet
- Vanningshus
 - Større bustader
 - Hytte/leiehus
 - Garasje/uthus
 - Industri/lager
 - Andre bygg

- ▲ Godkjent grensemærke (Høy spesifisert)
- Godkjent grensemærke
- Kross i fjell
- Godkjent jordmærke
- Umerkbar

S. Selberg

Alver kommune
Kart og Oppmåling

Grunnkart



Dato: 2022.11.30
Skala: SSO

Gnr. 173, bnr. 9



Skala: 1:1500

100m