


2022/5787

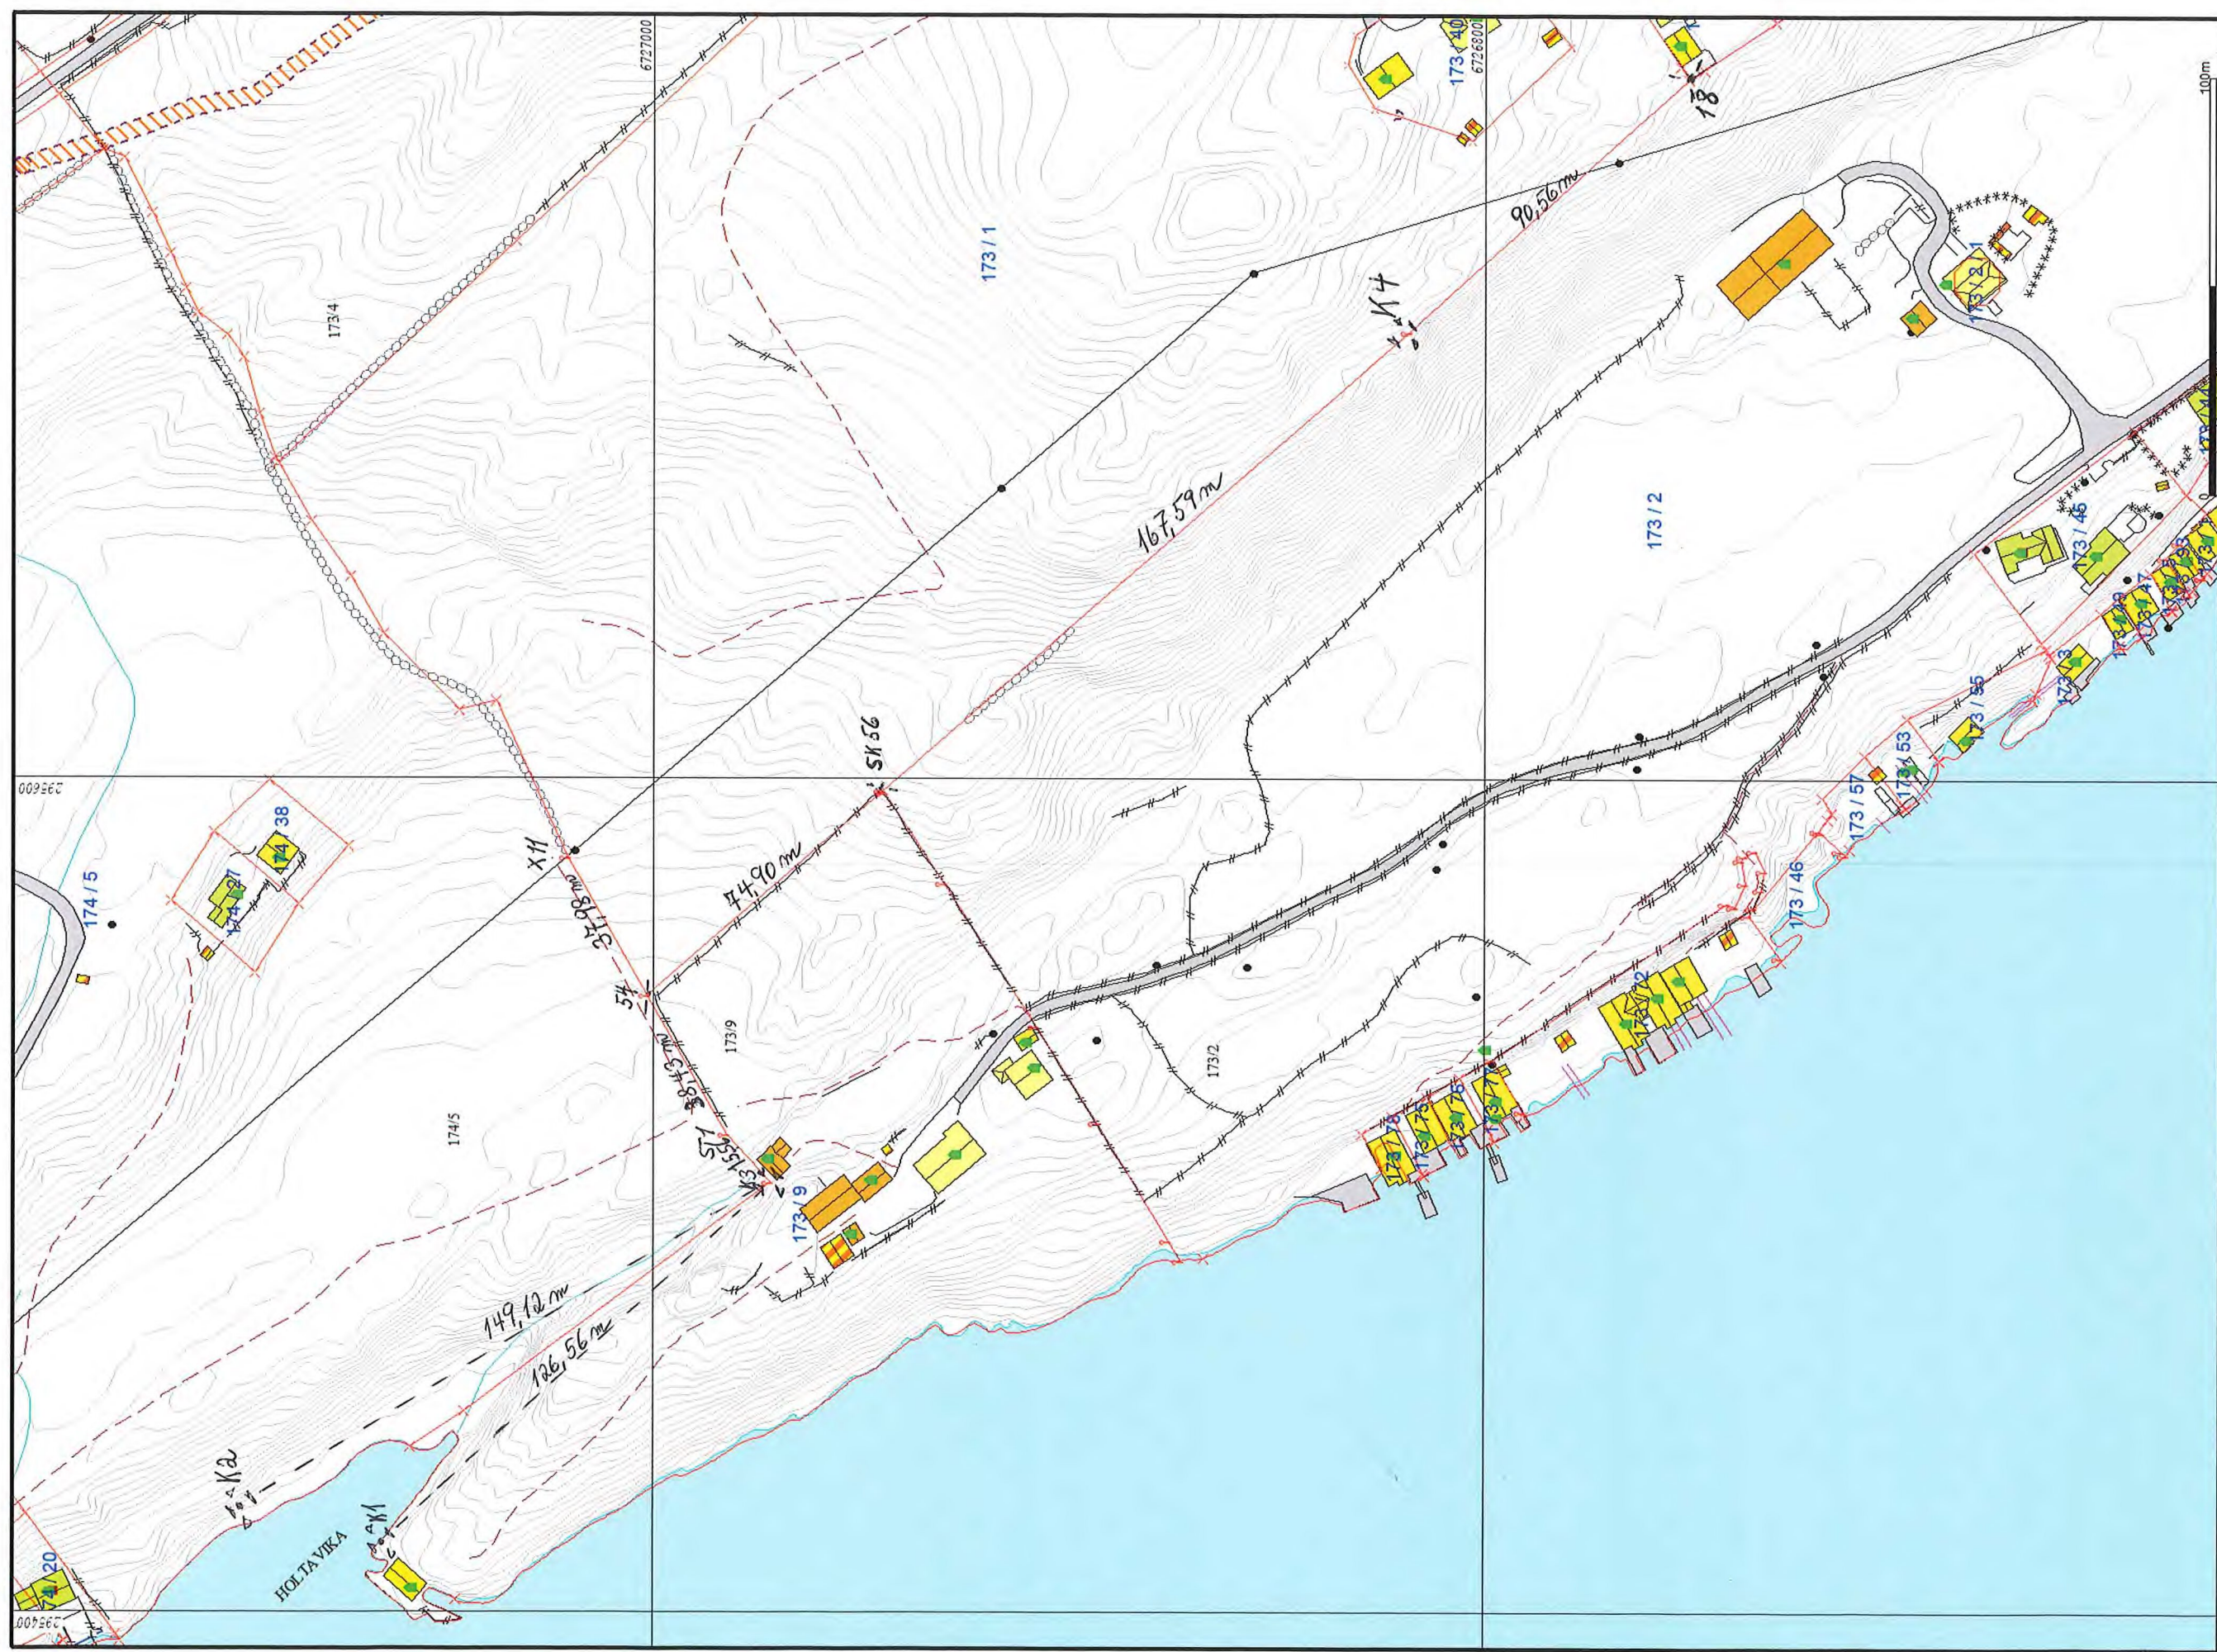

- Måle Grenser
- Registrerte Grenser
- Udefinert grenser
- Terrengmåle grense
- Konstruert grensepunkt
- Bolig
- Bustad m/teigighet

- Vanningshus
- Større bustader
- Hytte/feriehús
- Garasje/uthus
- Industri/lager
- Andre bygg

- ▲ Godkjent grensemerke (Høye spesifisert)
- Kross i fjell.
- ! Godkjent jordmerke.
- Umerket

S. Selberg

Alver kommune  
Kart og Oppmåling

Grunkart



Dato: 2022.11.30  
Skala: SSO

Gnr. 173, bnr. 9



Skala: 1:1500