2022/5787

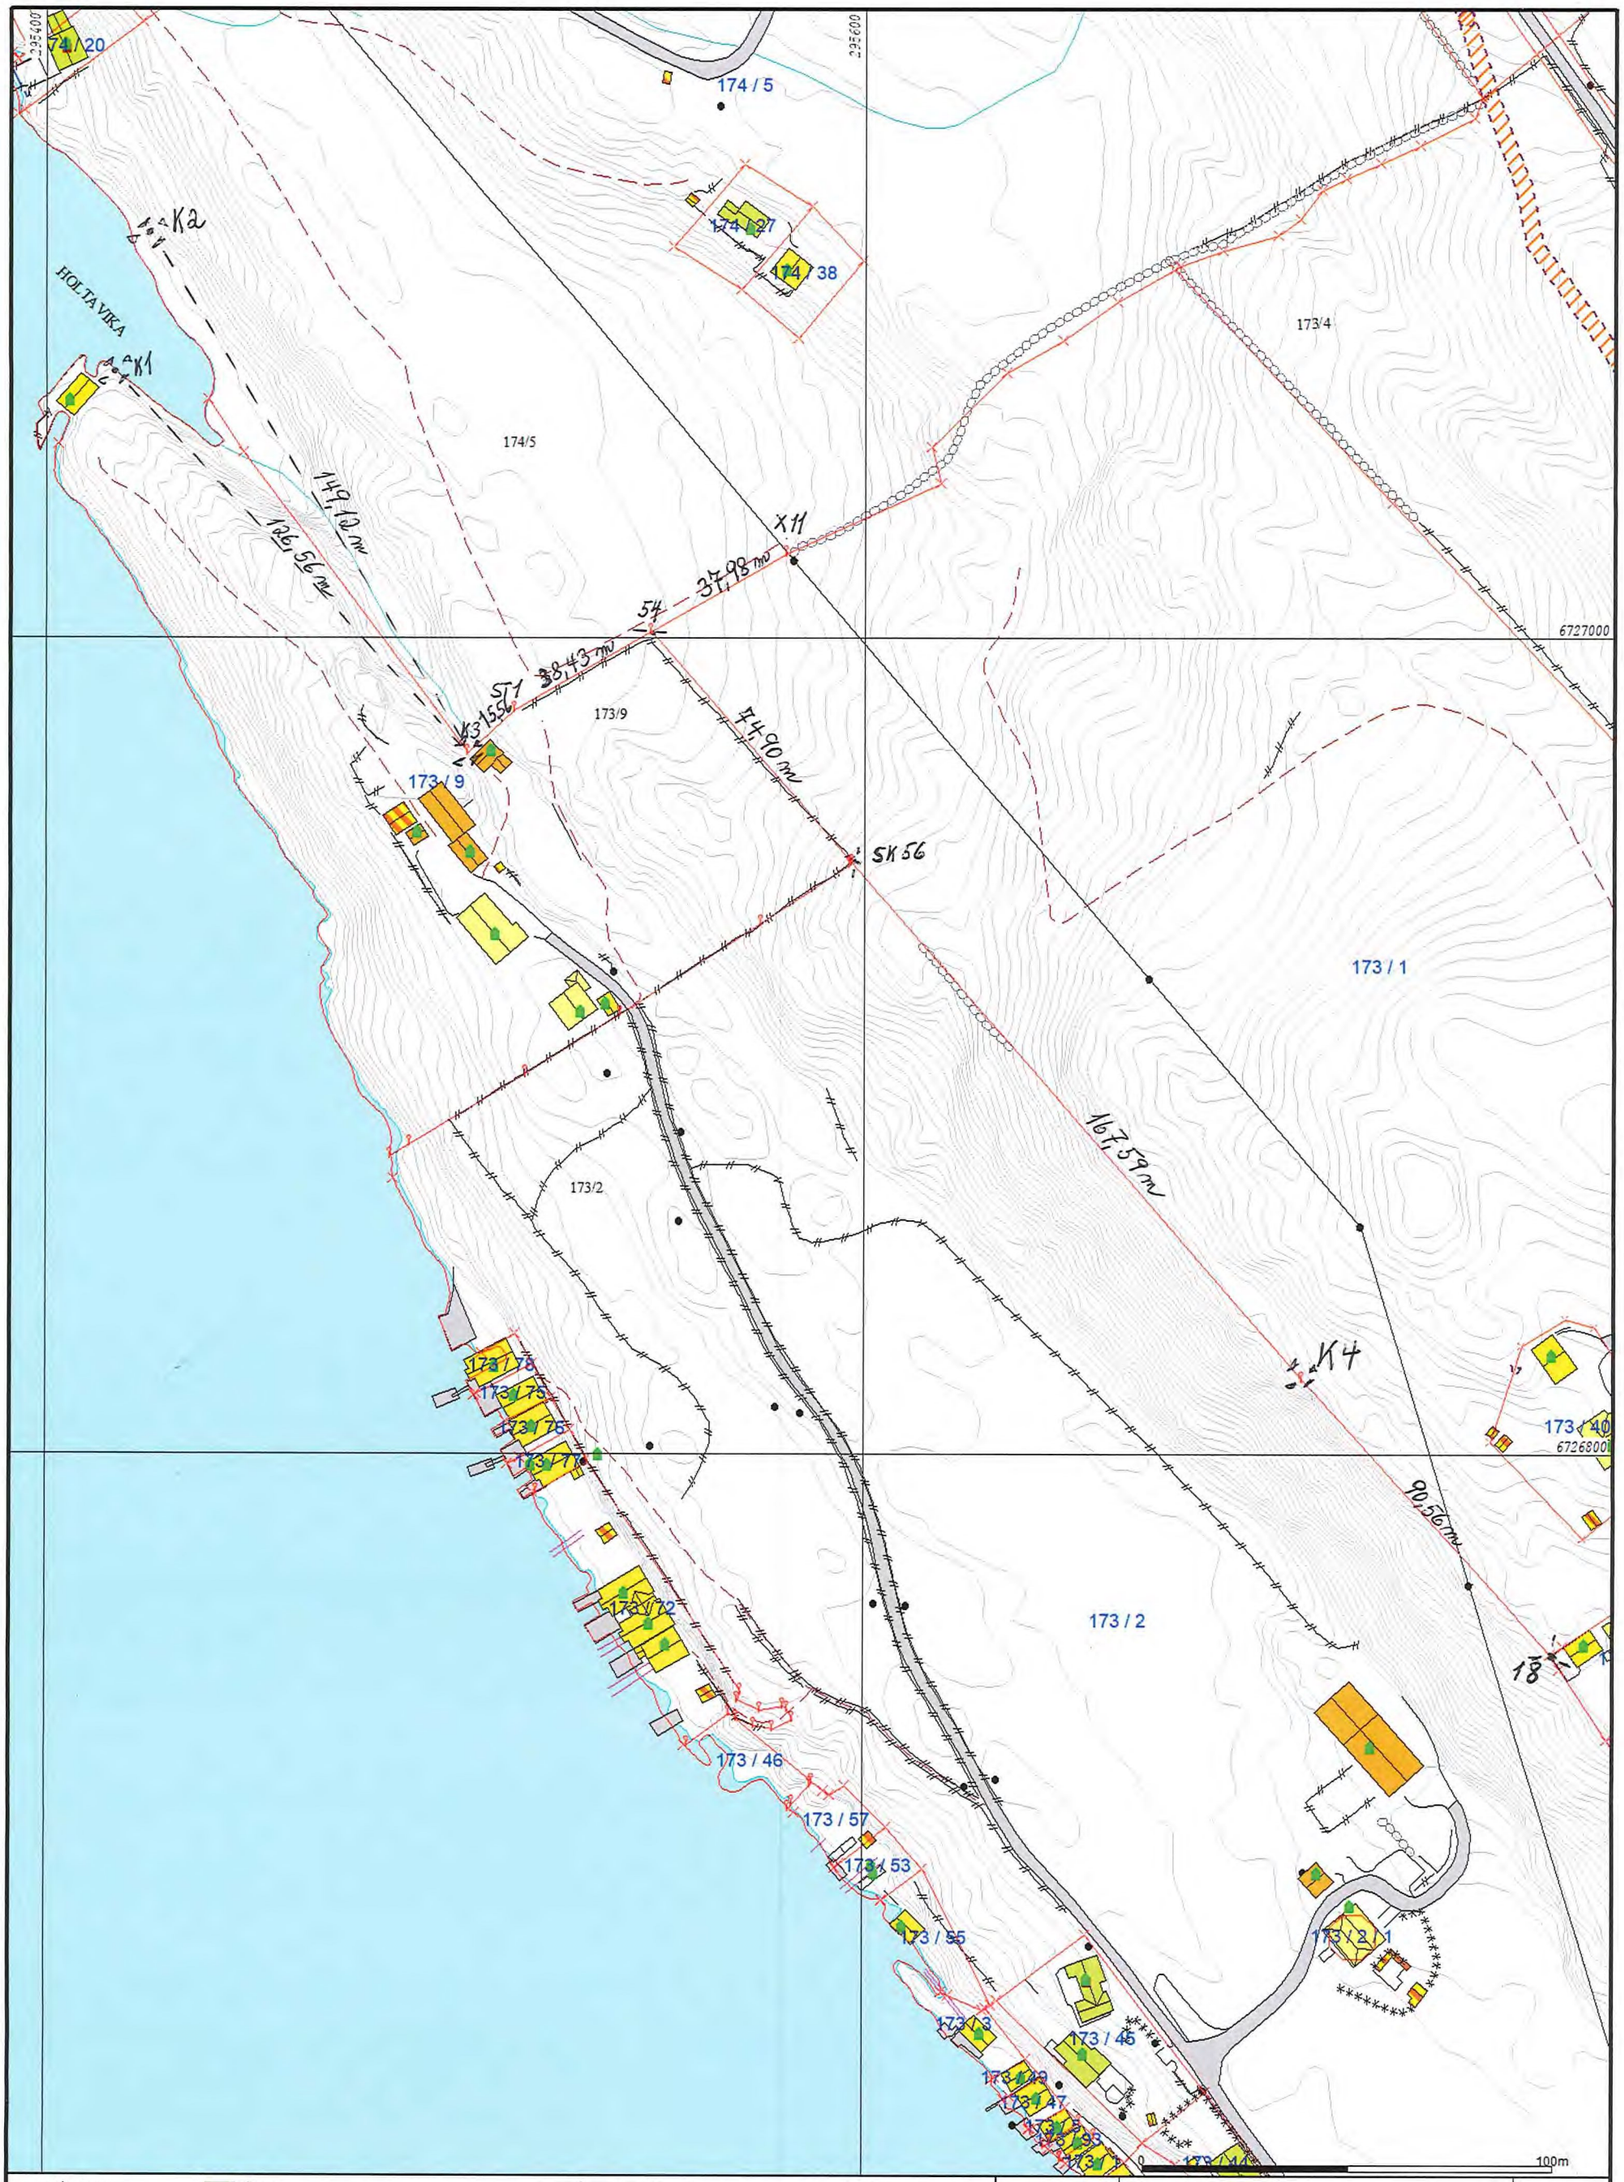

Målte Grenser
Registrerte Grenser
Udefinert grenser
Terrengmålte grense
Konstruert grensepunkt
Bolig
Bustad m/leilighet
Våningshus
Større bustader
Hytte/feriehus
Garasje/uthus
Industri/lager
Andre bygg

Godkjent grensemerke (Ikkje spesifisert)
Kross i fjell.
Godkjent jordmerke.
Umerka.

S. Solberg.

Alver kommune
Kart og Oppmåling

Grunnkart

Dato: 2022.11.30
Sign: SSO

Gnr. 173, bnr. 9

N

Målestokk
1:1500