



Endrede tall for KOTER etter innmåling av tette


- SNITT 1 -

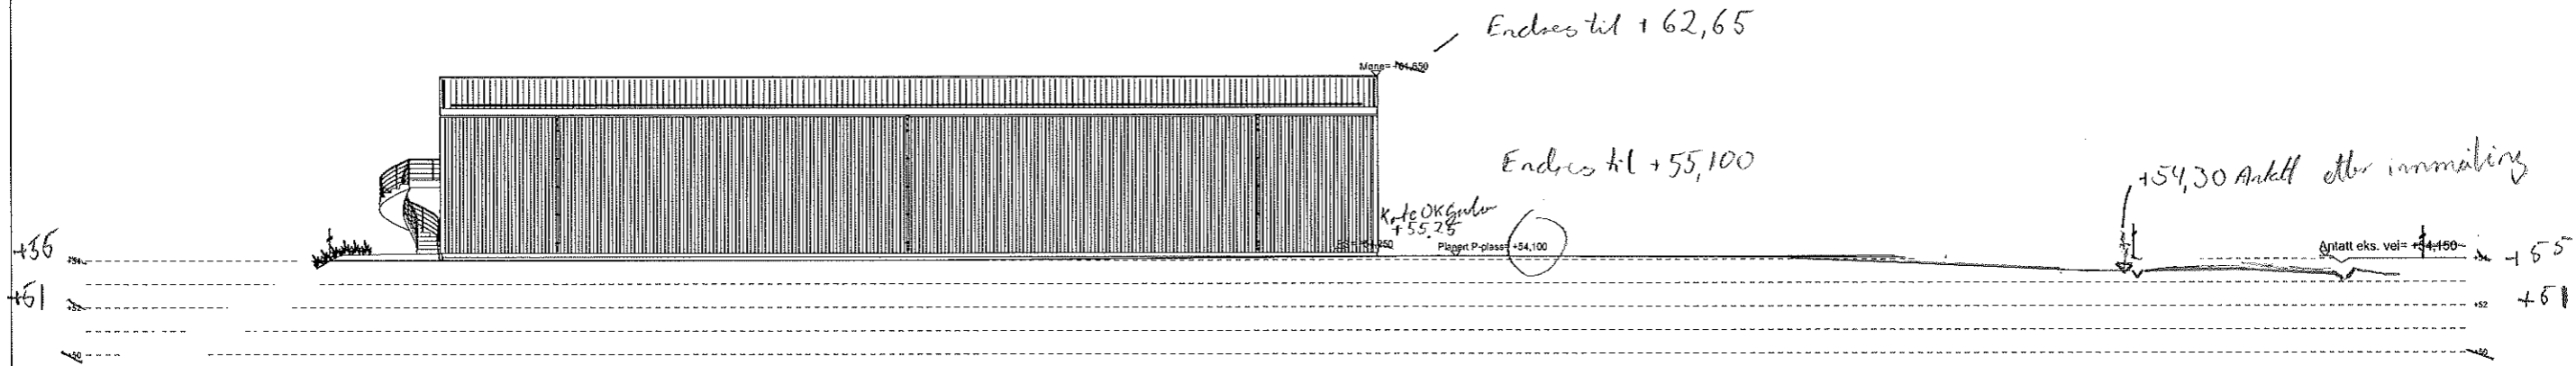

- SNITT 2 -

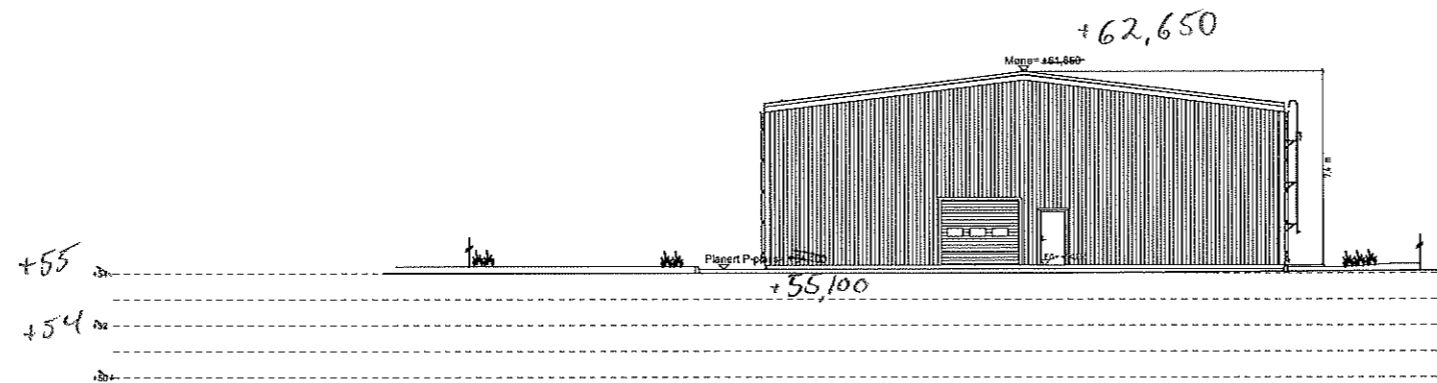

- TYPISK SNITT -

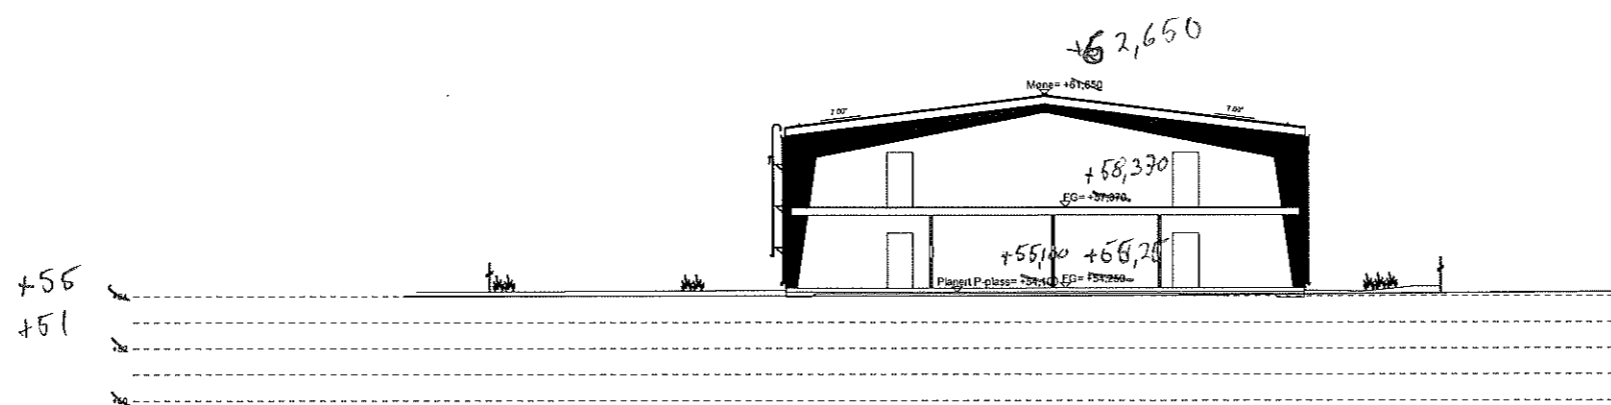

Rev A 17.11.2022 HC

HENVISNINGER:

FORKLARINGER:

MERKNADER:

Rev	Beskrivelse	Dato	Utført	Kontrollert

Titelshaver		
OK Property AS Karenslyst Allé 2 0278 Oslo		
Prosjekt		
Nytt lagerbygg 5918 Frekshaug		
Tegnet	Date	Prosj.nr.
HA	13.05.22	22044
Kontrollert	Mål	
BH	1 : 100	
SNITT m/ kotehøyder		
SNITT 1, 2 og typisk snitt		
Tegn. nr.	Format	Revisjon
205-01	A2	