

NORD

SØR

ØST


VEST

N 53047

BRUVIKHUS TYPE 301:-	HARALD M. GRØNNHAUG	FASADER
		M 1:100

Godkjennes for lønsekandidat til Husbonns
 - uten forbehold for bouffé under
 betingelse at lønsettet er 28. FEB. 1973
 Statens Dialektforhold
 for Vestlandet
A. Høyem

Denne tegning kan kun benyttes i forbindelse med materialleveranse fra firma AKSEL BRUVIK

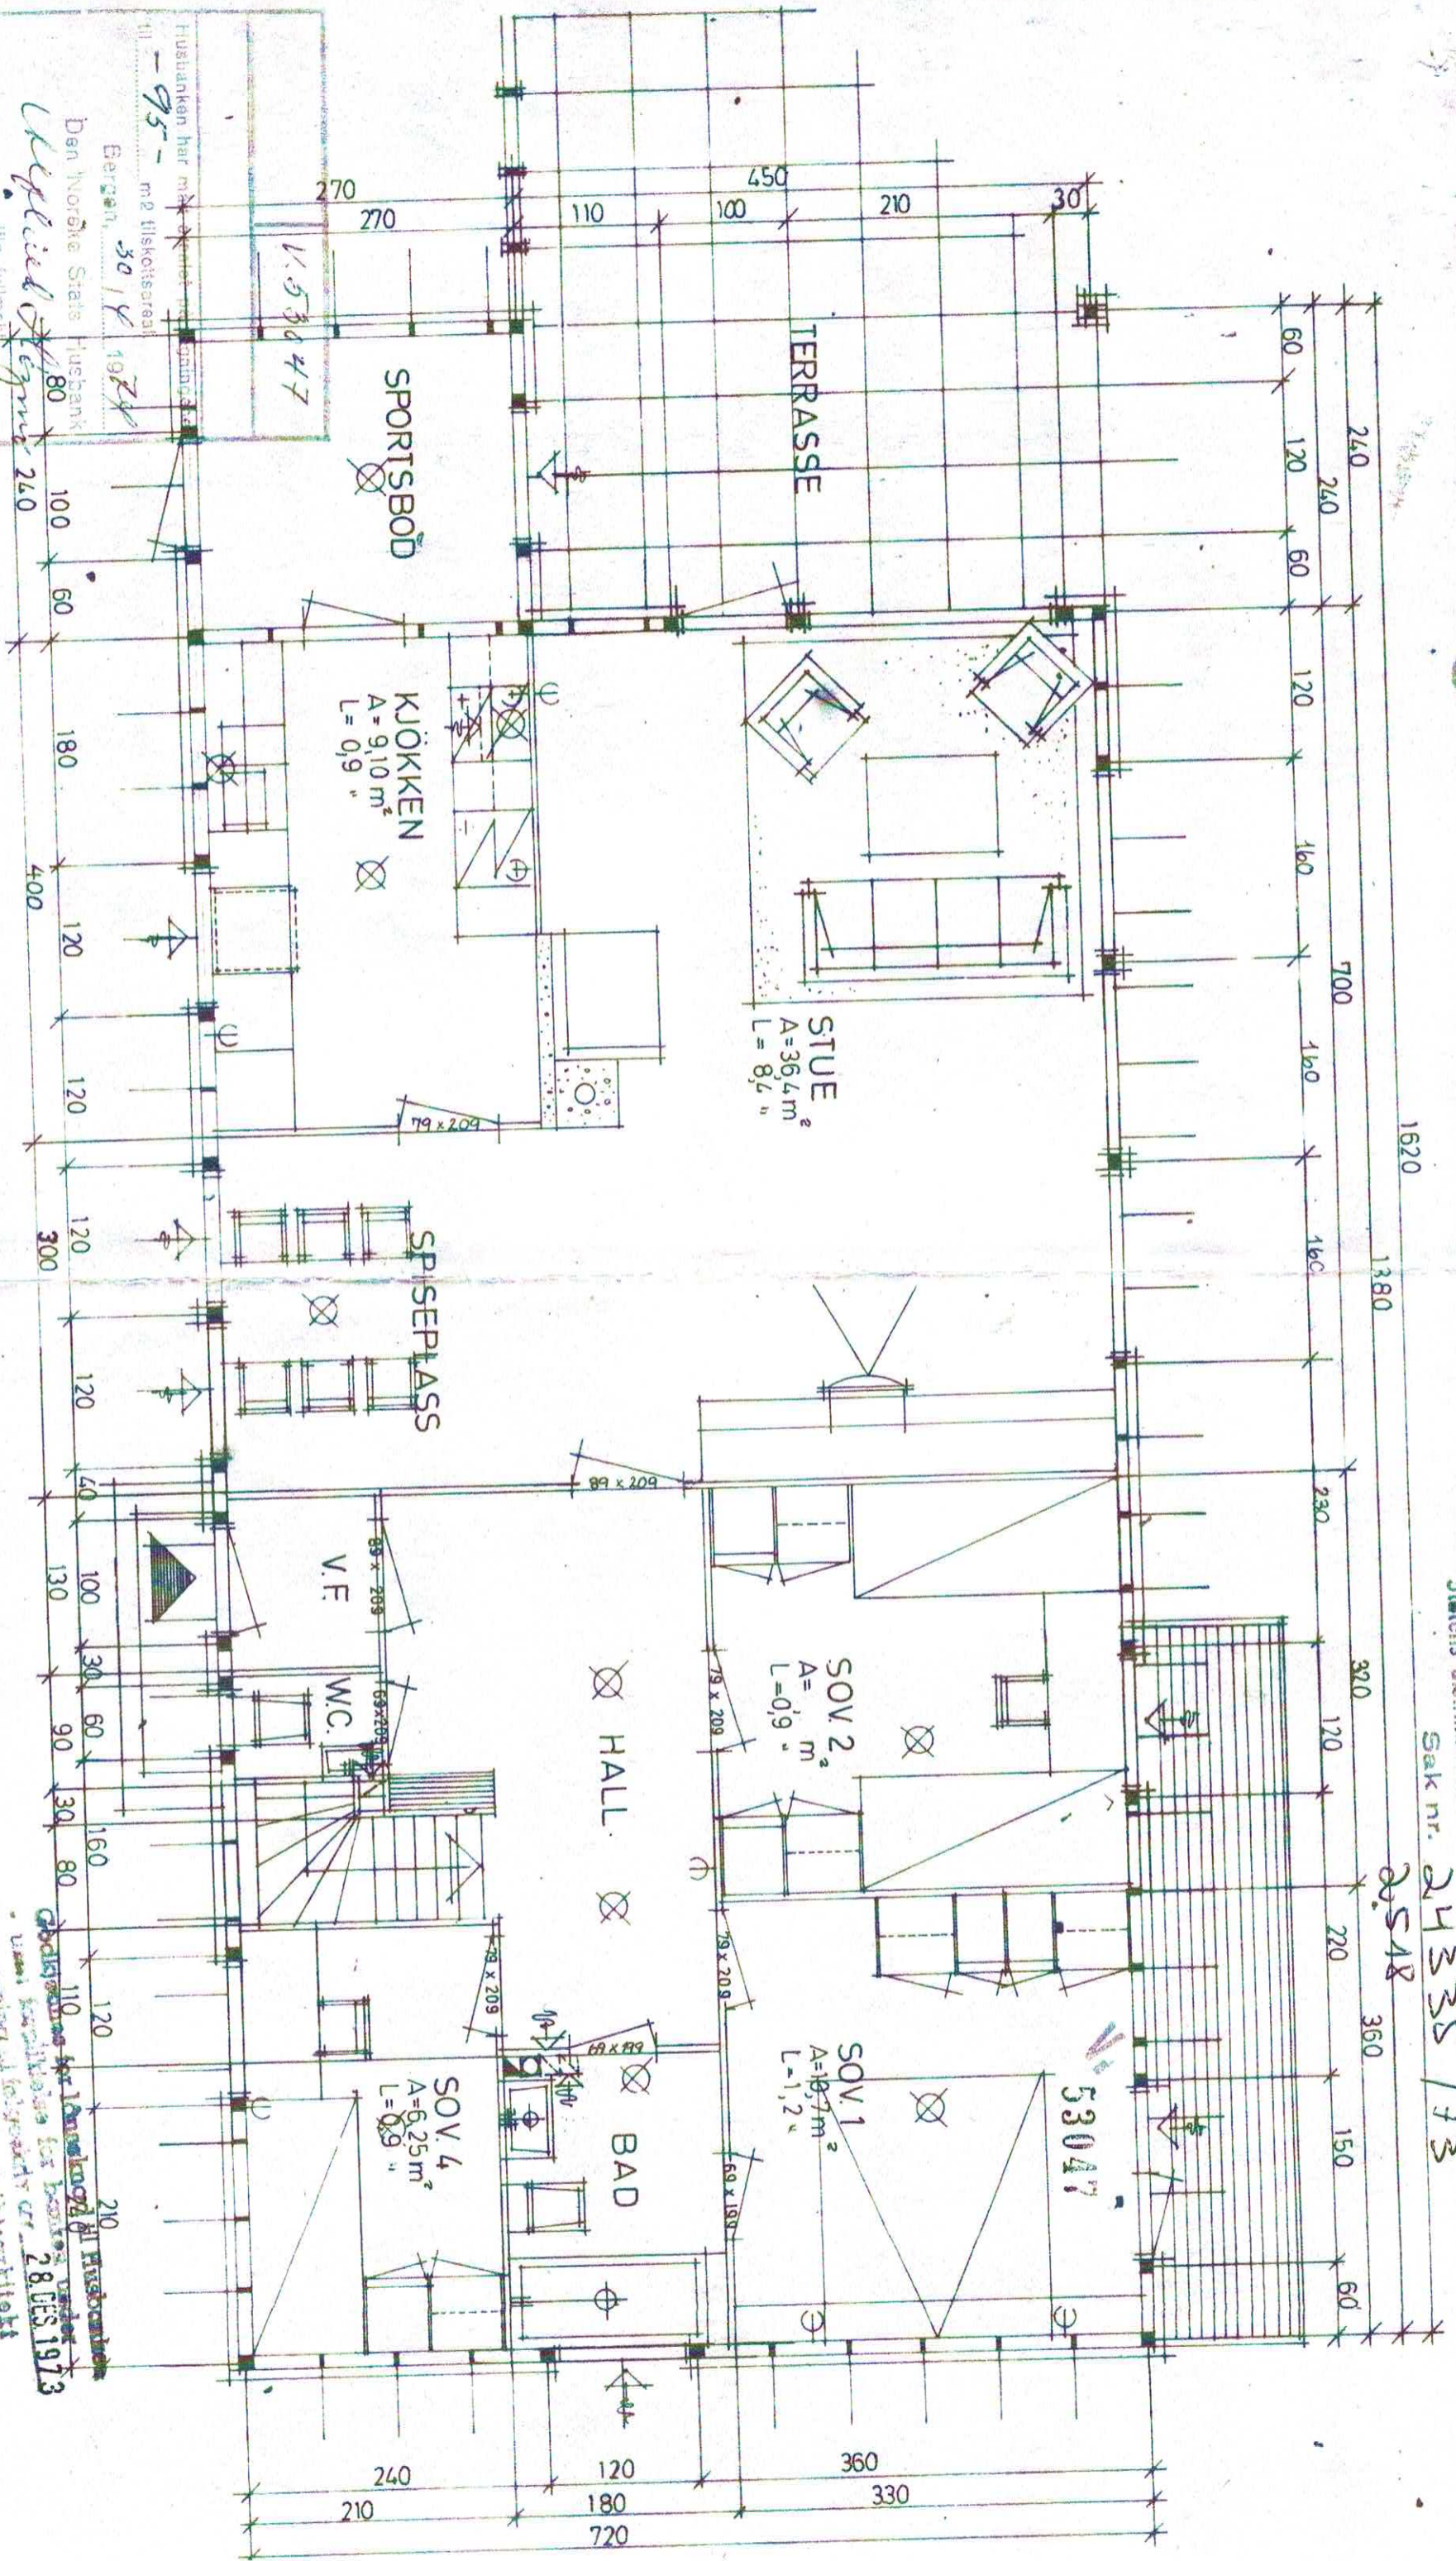

Underlagene tilsvarende beviser at huset er oppført i samsvar med tegningene.

Huset er oppført i samsvar med teikning.

1.9.76. Meland/Bygningsråd

Andr. Nygård
 Bygningskontrollør

Bygningens forlengelse for husbanken
 Løst, kontrollert for bygningens under
 hjemmel og forlengelse av 28.FES.1973
 Statens Dietriktskontroll
 for Vestlandet

Handwritten signature


BRUVIKHUS
 TYPE 301 ÷

HARALD M. GRØNNHAVE

PLAN
 M=1:50

26.9.73
 Denne tegning kan kun benyttes i forbindelse med materielle leveranse fra firma AKSEL BRUV


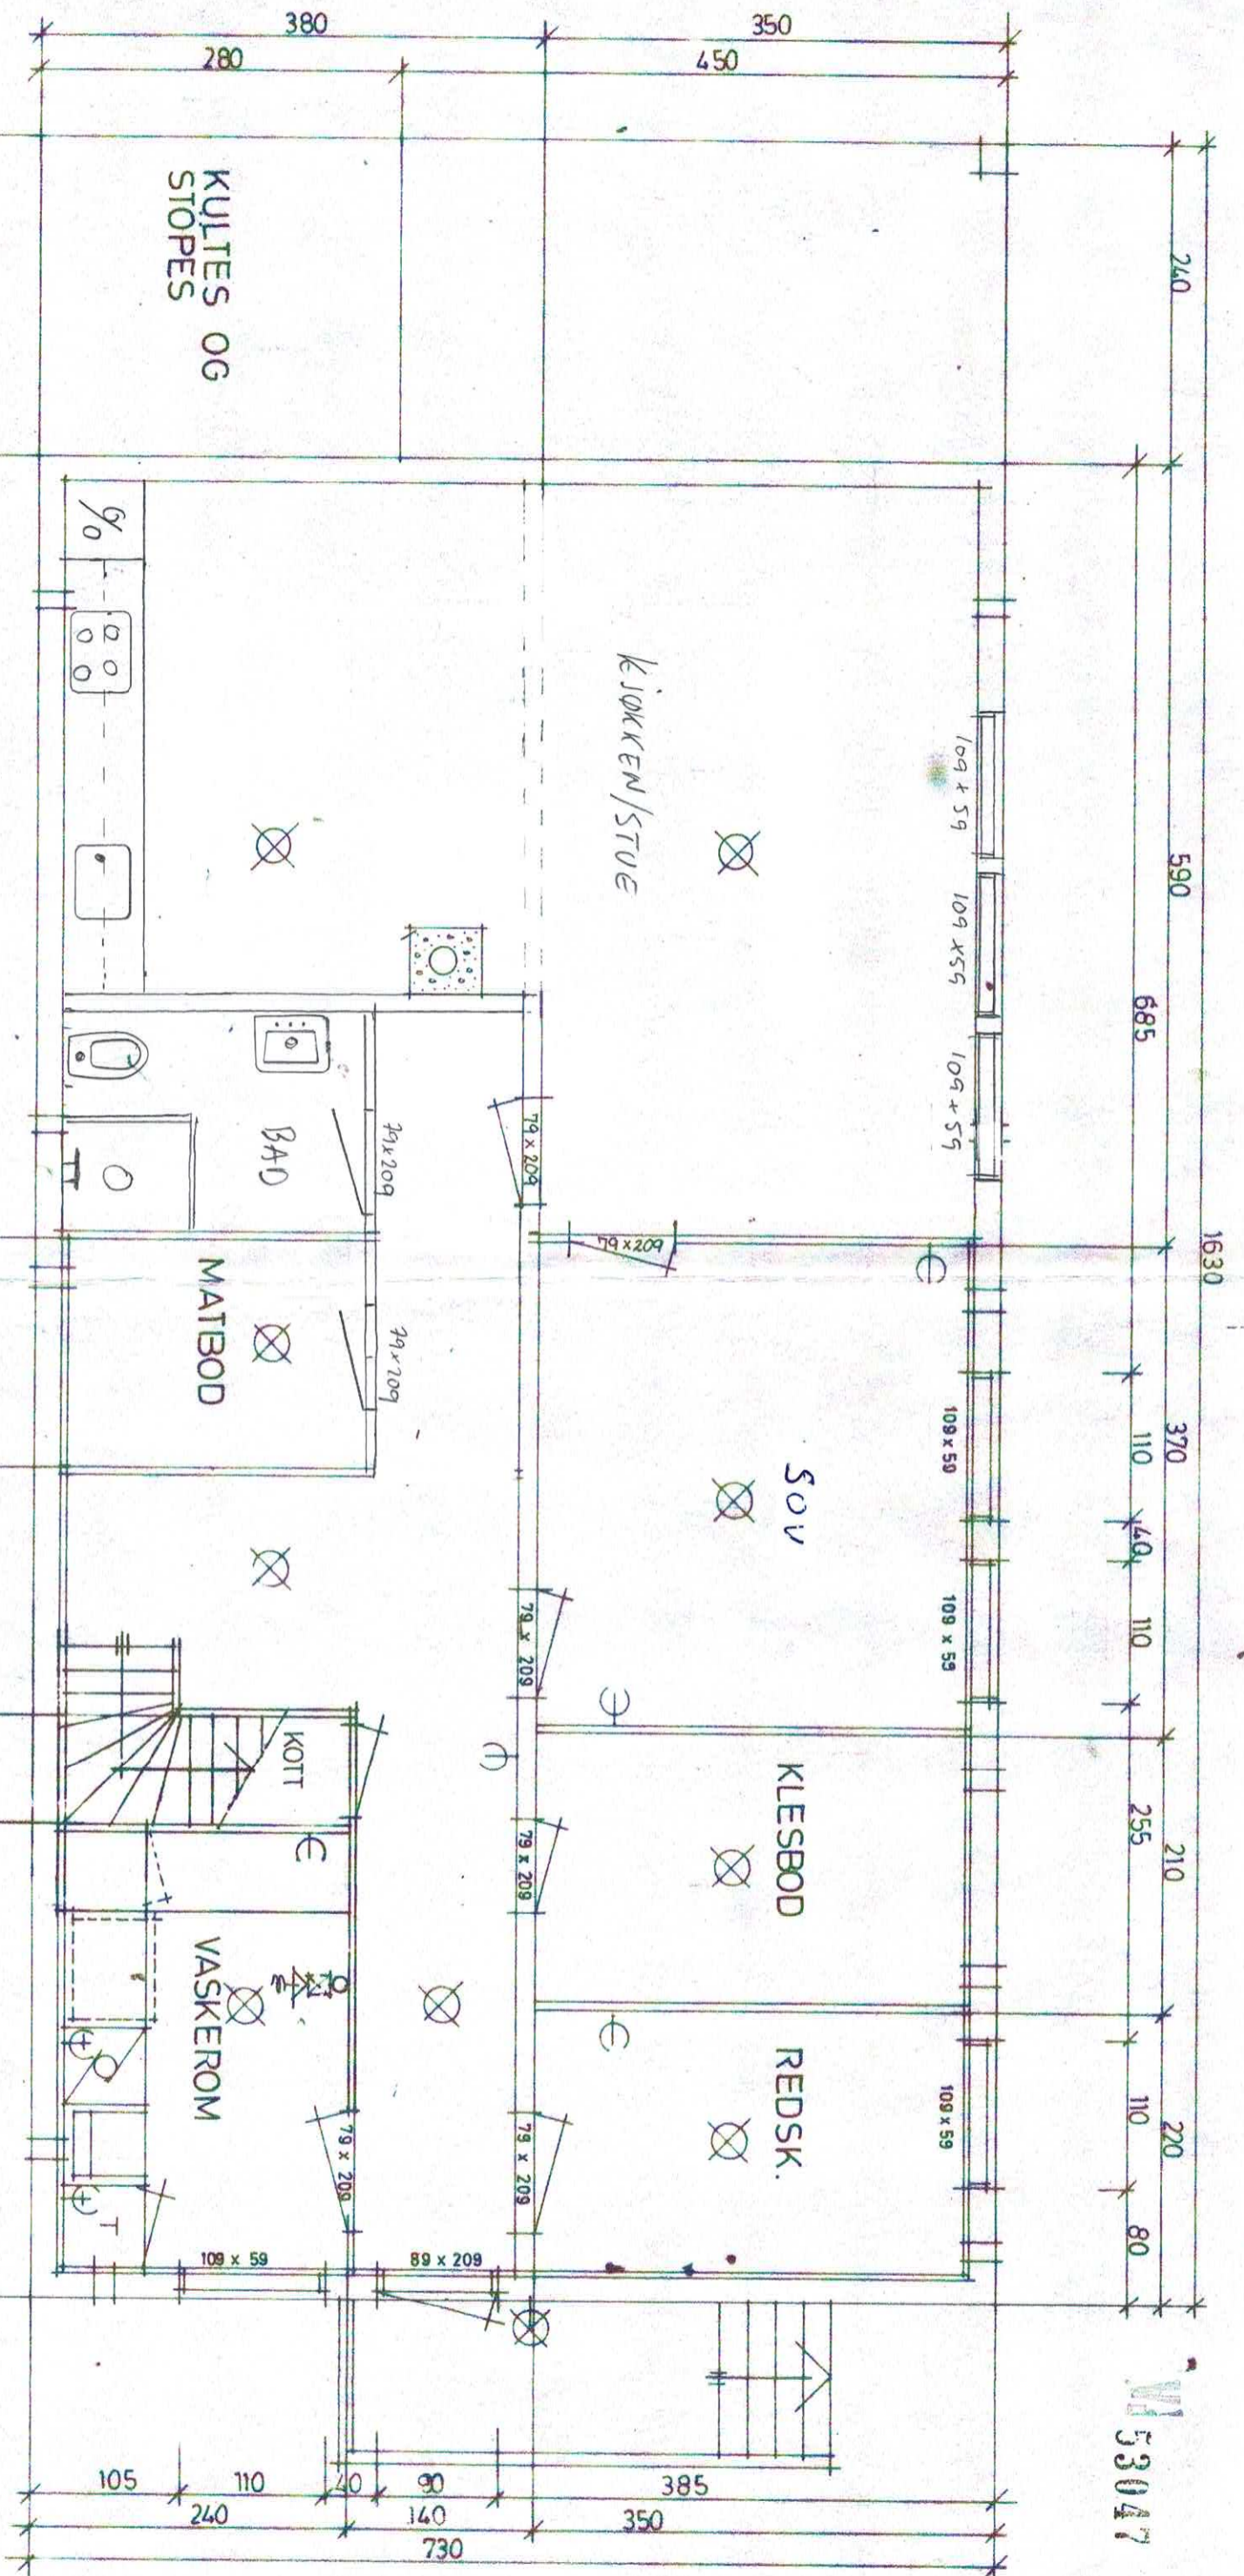

M 53047




BRUVIKHUS
TYPE 301 ÷

HARALD M. GRØNNHÅVG

KJELLERPLAN
M-1:50

26.9.73

Denne tegning kan kun benyttes i forbindelse med materielleveranse fra firma AKSEL BRUVIK

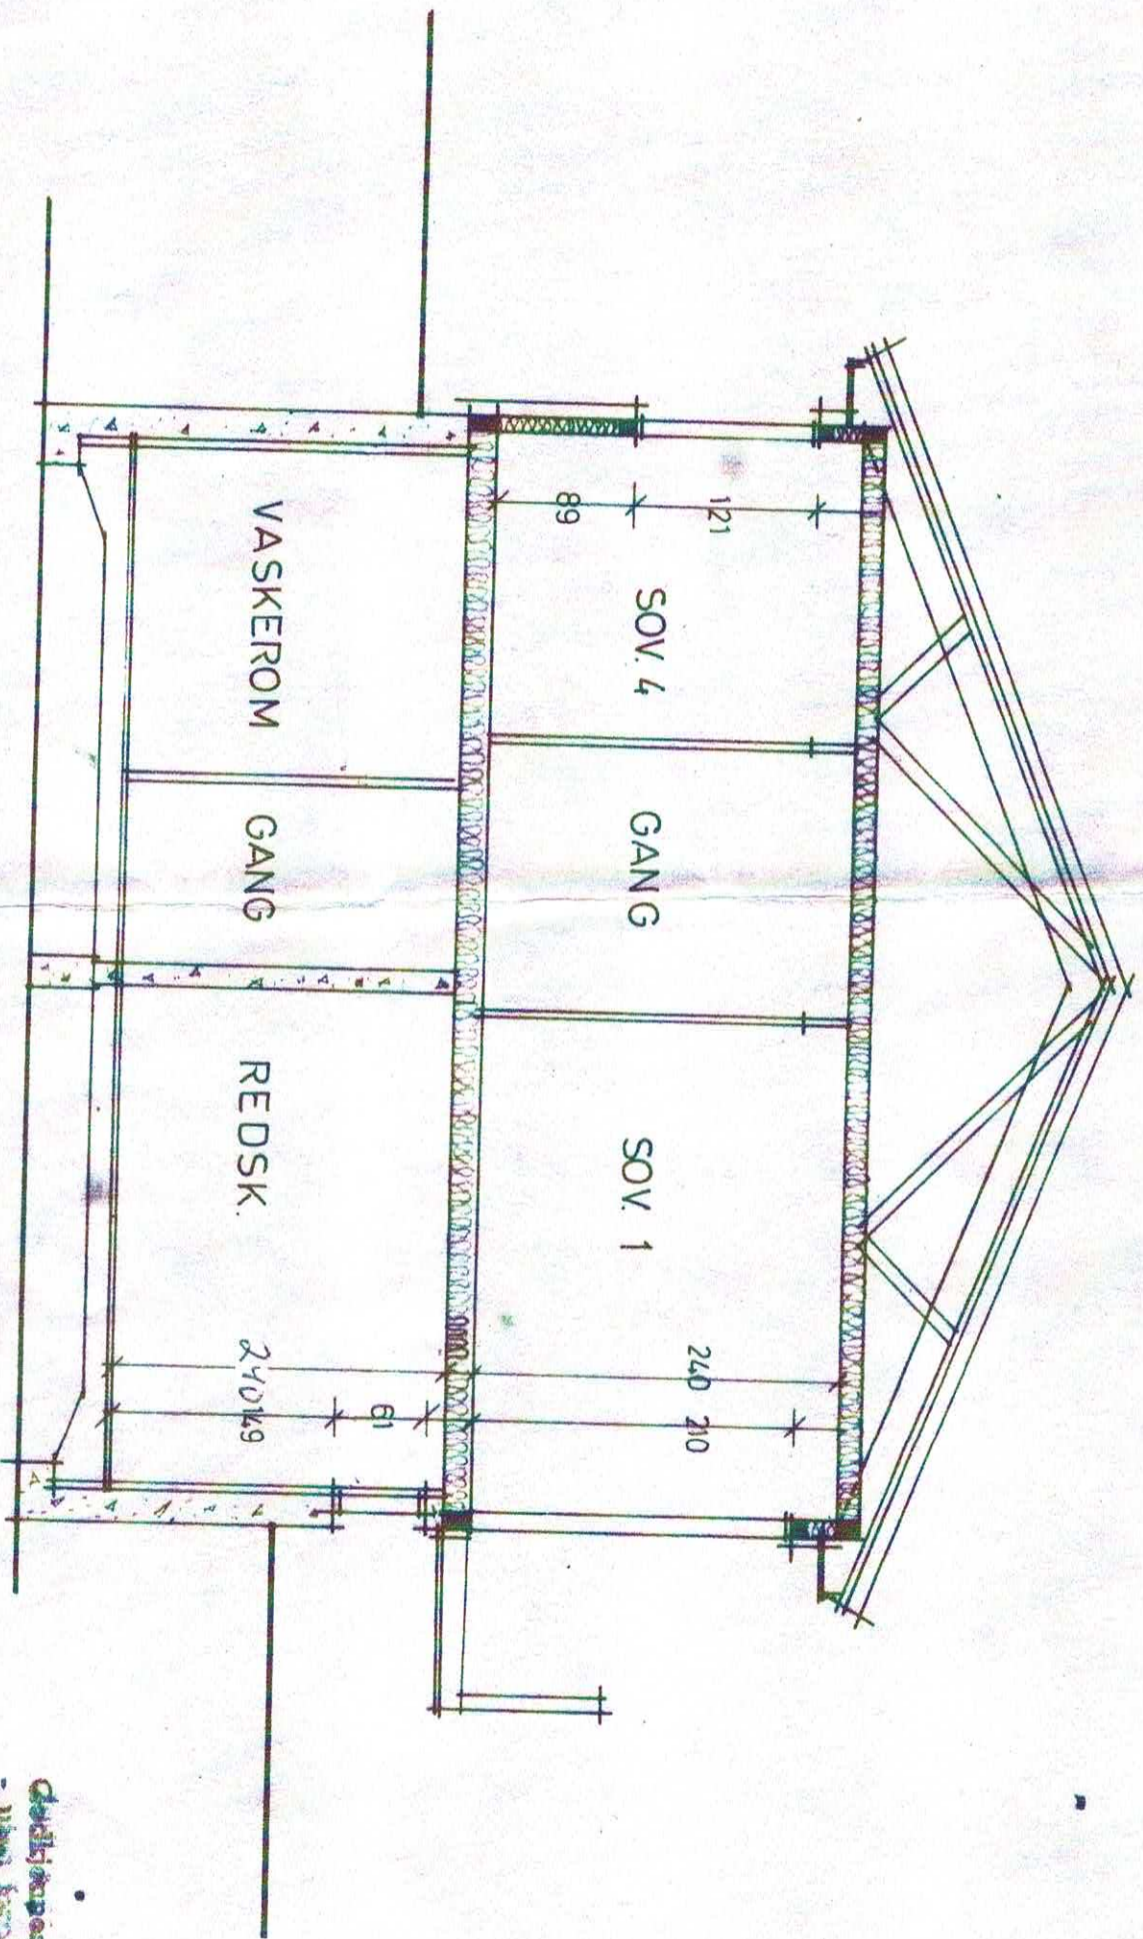

53047



BRVIKHUS
 TYPE 301 ÷

HARALD M. GRØNNHAUG

SNITT
 M = 1:50