



Oversiktskart for 137 / 836

Målestokk 1:1 000
EUREF89 UTM Sone 32

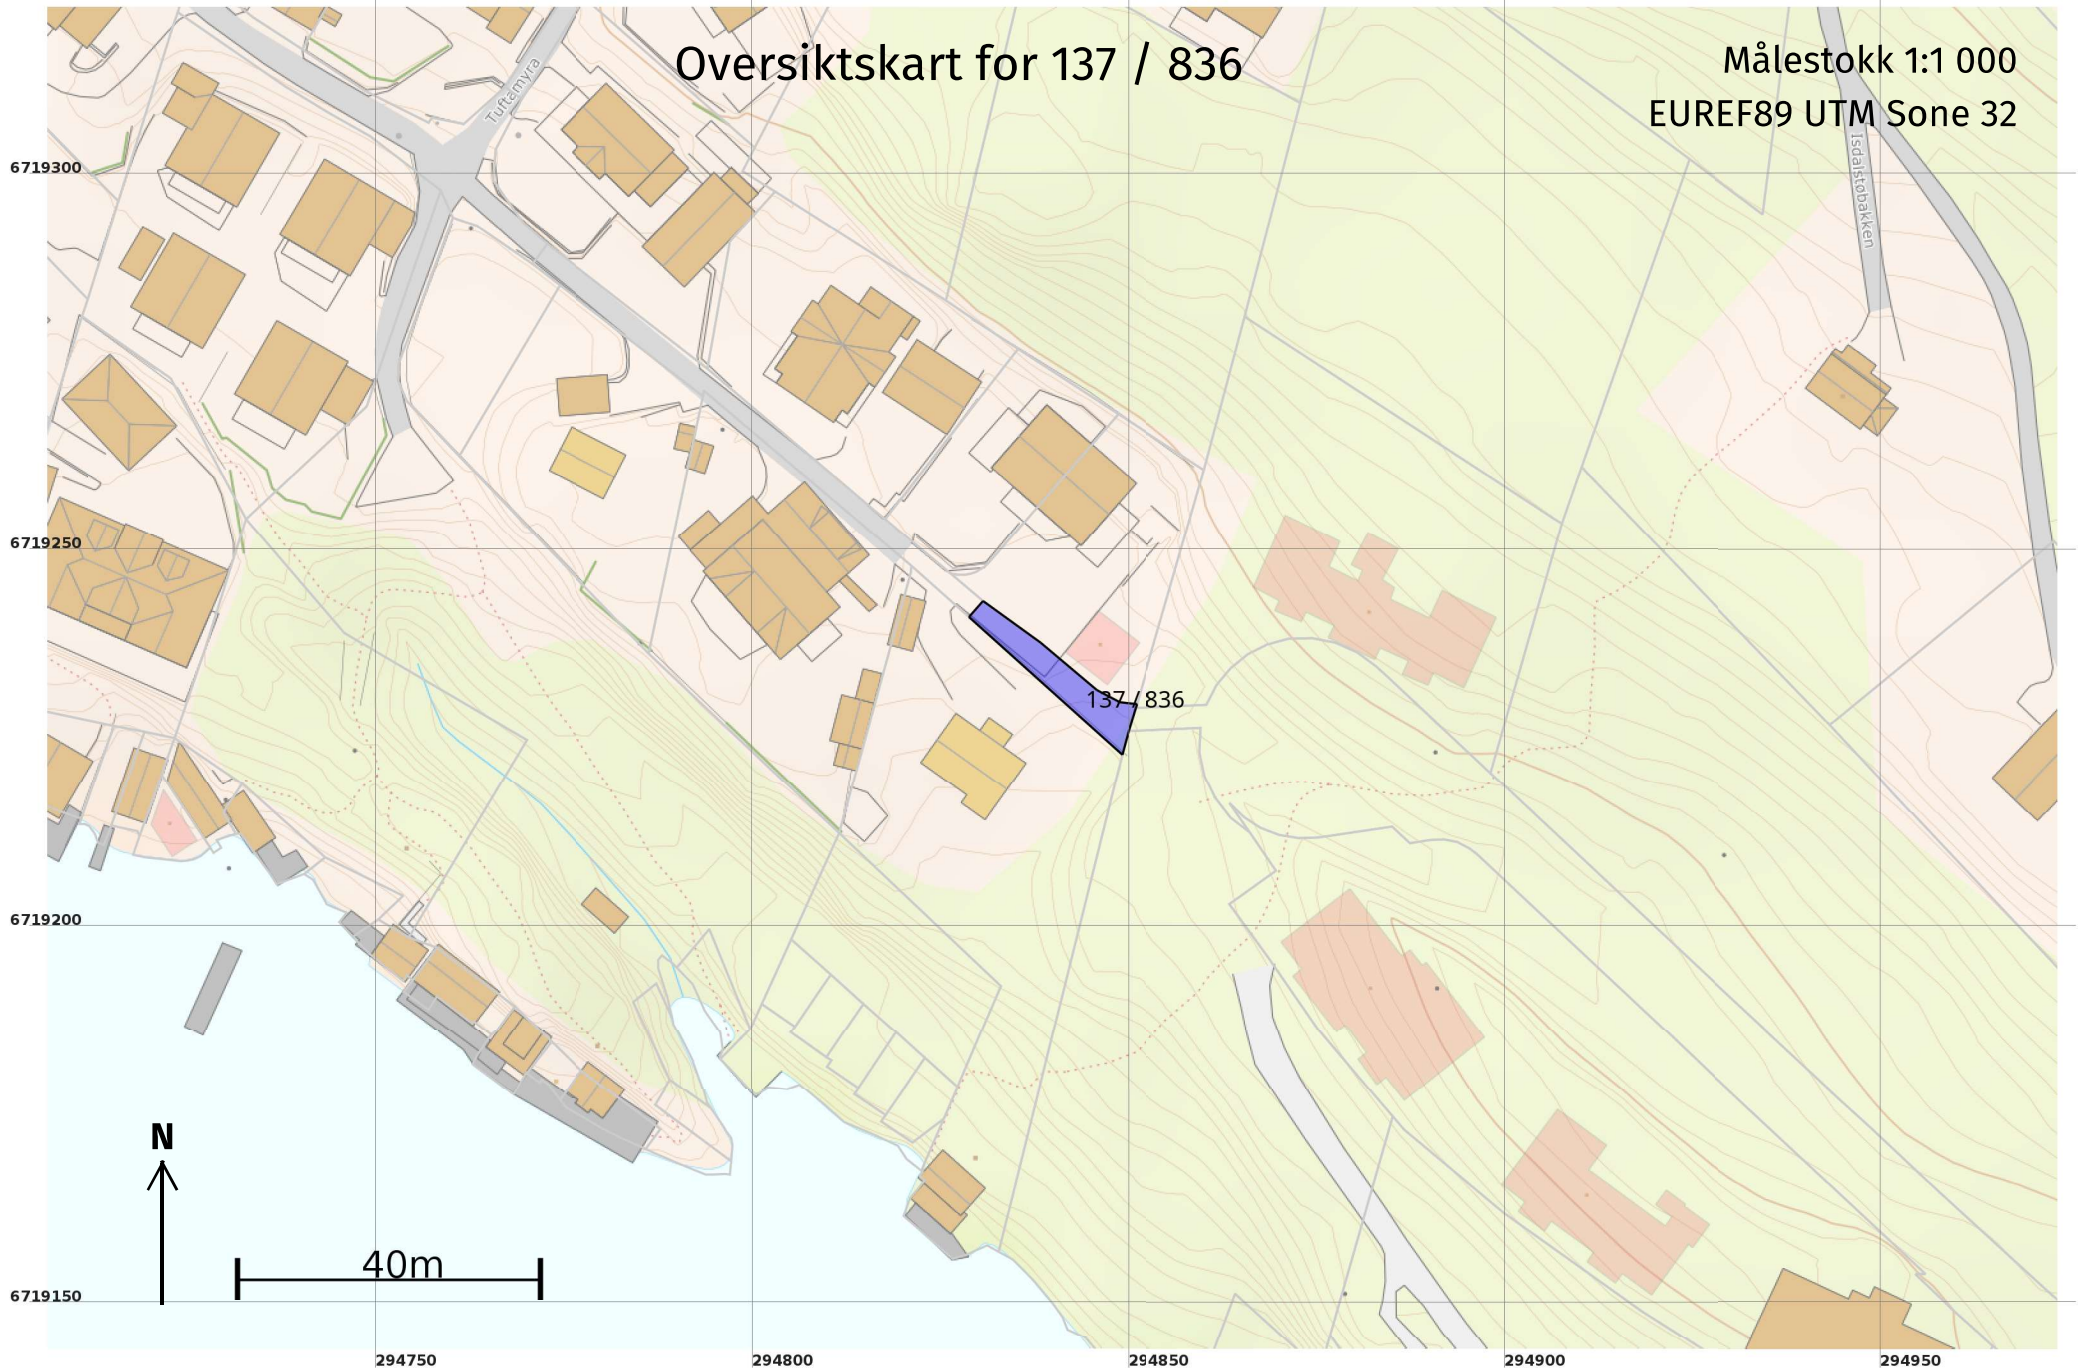

Teig 1 (Hovudteig) 137 / 836

Målestokk 1:250
EUREF89 UTM Sone 32

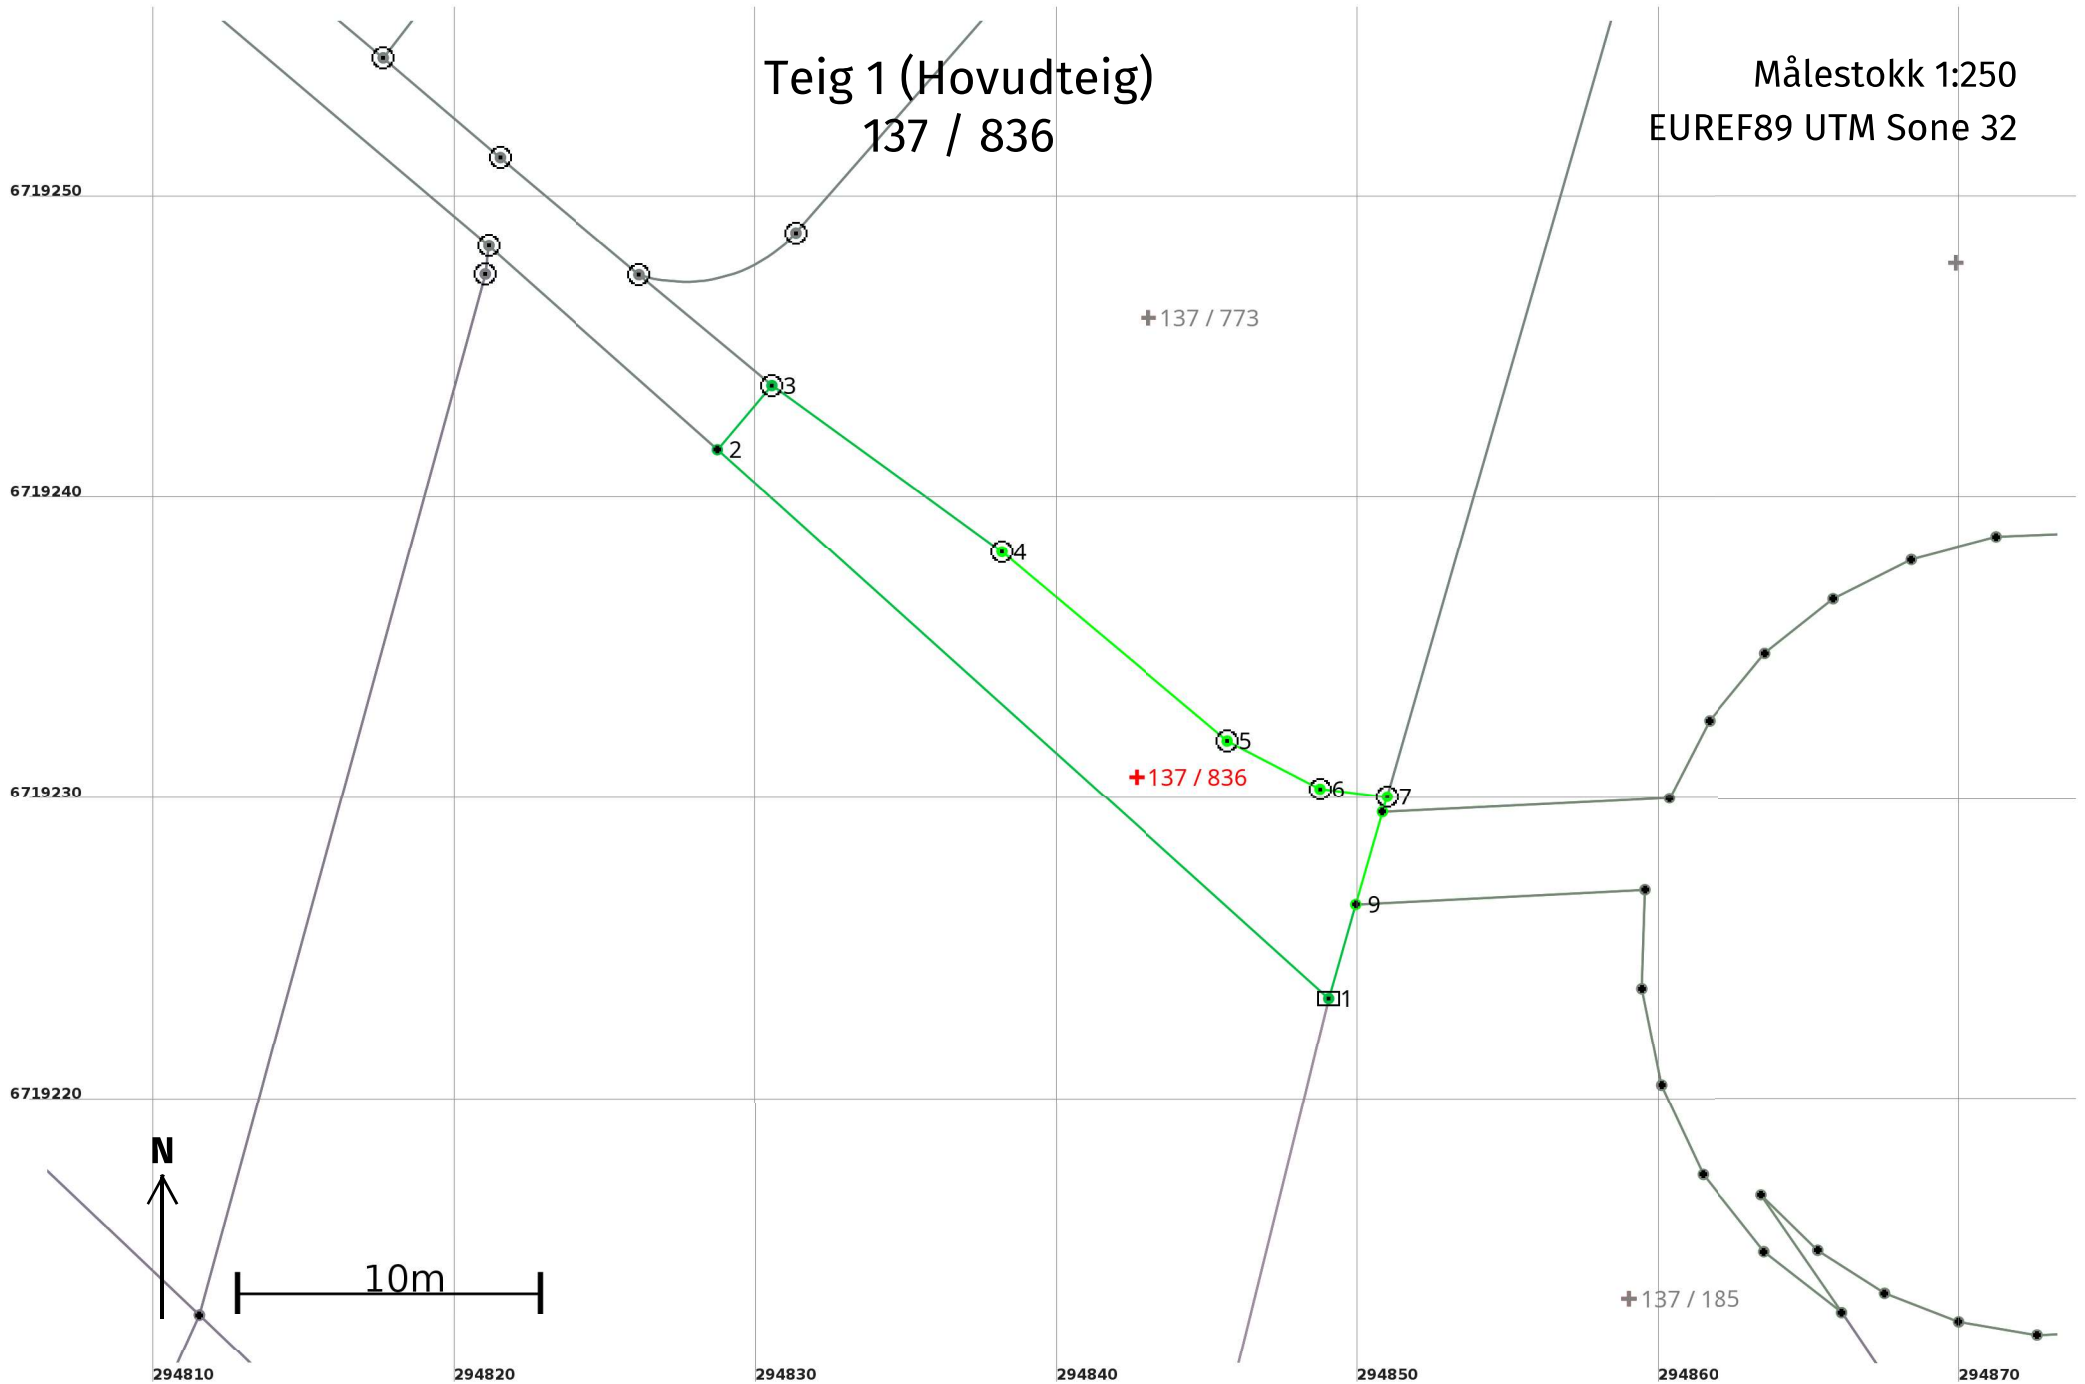

Areal og koordinatar

Areal: 104

Arealmerknad:

Representasjonspunkt:

Koordinatsystem: EUREF89 UTM Sone 32

Nord: 6719231

Aust: 294843

Grensepunkt / Grenselinje

Ytre avgrensing

Løpenr	Nord	Aust	Grensemerke nedsett i / Lengde (m)	Grensepunkttype / Linjeinformasjon	Målemetode	Nøyaktighet (SD i cm)	Radius
1	6719223,55	294849,03	Jord 27,26	Stein eller røys	96 GNSS: Fasemåling (Real time kinematic)	13 14	
2	6719241,77	294828,75	2,79	Annan terrengdetalj Gjerdestolpe	96 GNSS: Fasemåling (Real time kinematic)	13 14	
3	6719243,90	294830,56	9,41	Jordfast stein Offentleg godkjent grensemerke	96 GNSS: Fasemåling (Real time kinematic)	13	
4	6719238,37	294838,17	9,77	Jord Offentleg godkjent grensemerke	96 GNSS: Fasemåling (Real time kinematic)	1	
5	6719232,10	294845,67	3,47	Jord Offentleg godkjent grensemerke	96 GNSS: Fasemåling (Real time kinematic)	2	
6	6719230,51	294848,74	2,24	Jord Offentleg godkjent grensemerke	96 GNSS: Fasemåling (Real time kinematic)	2	
7	6719230,24	294850,97	0,54	Jord Offentleg godkjent grensemerke	96 GNSS: Fasemåling (Real time kinematic)	10	
8	6719229,73	294850,81	3,19	Umerkt	18 Teke frå plan	10	
9	6719226,66	294849,93	3,23	Umerkt	18 Teke frå plan	10	