



09. Dec 2022 Drawing5.dwg

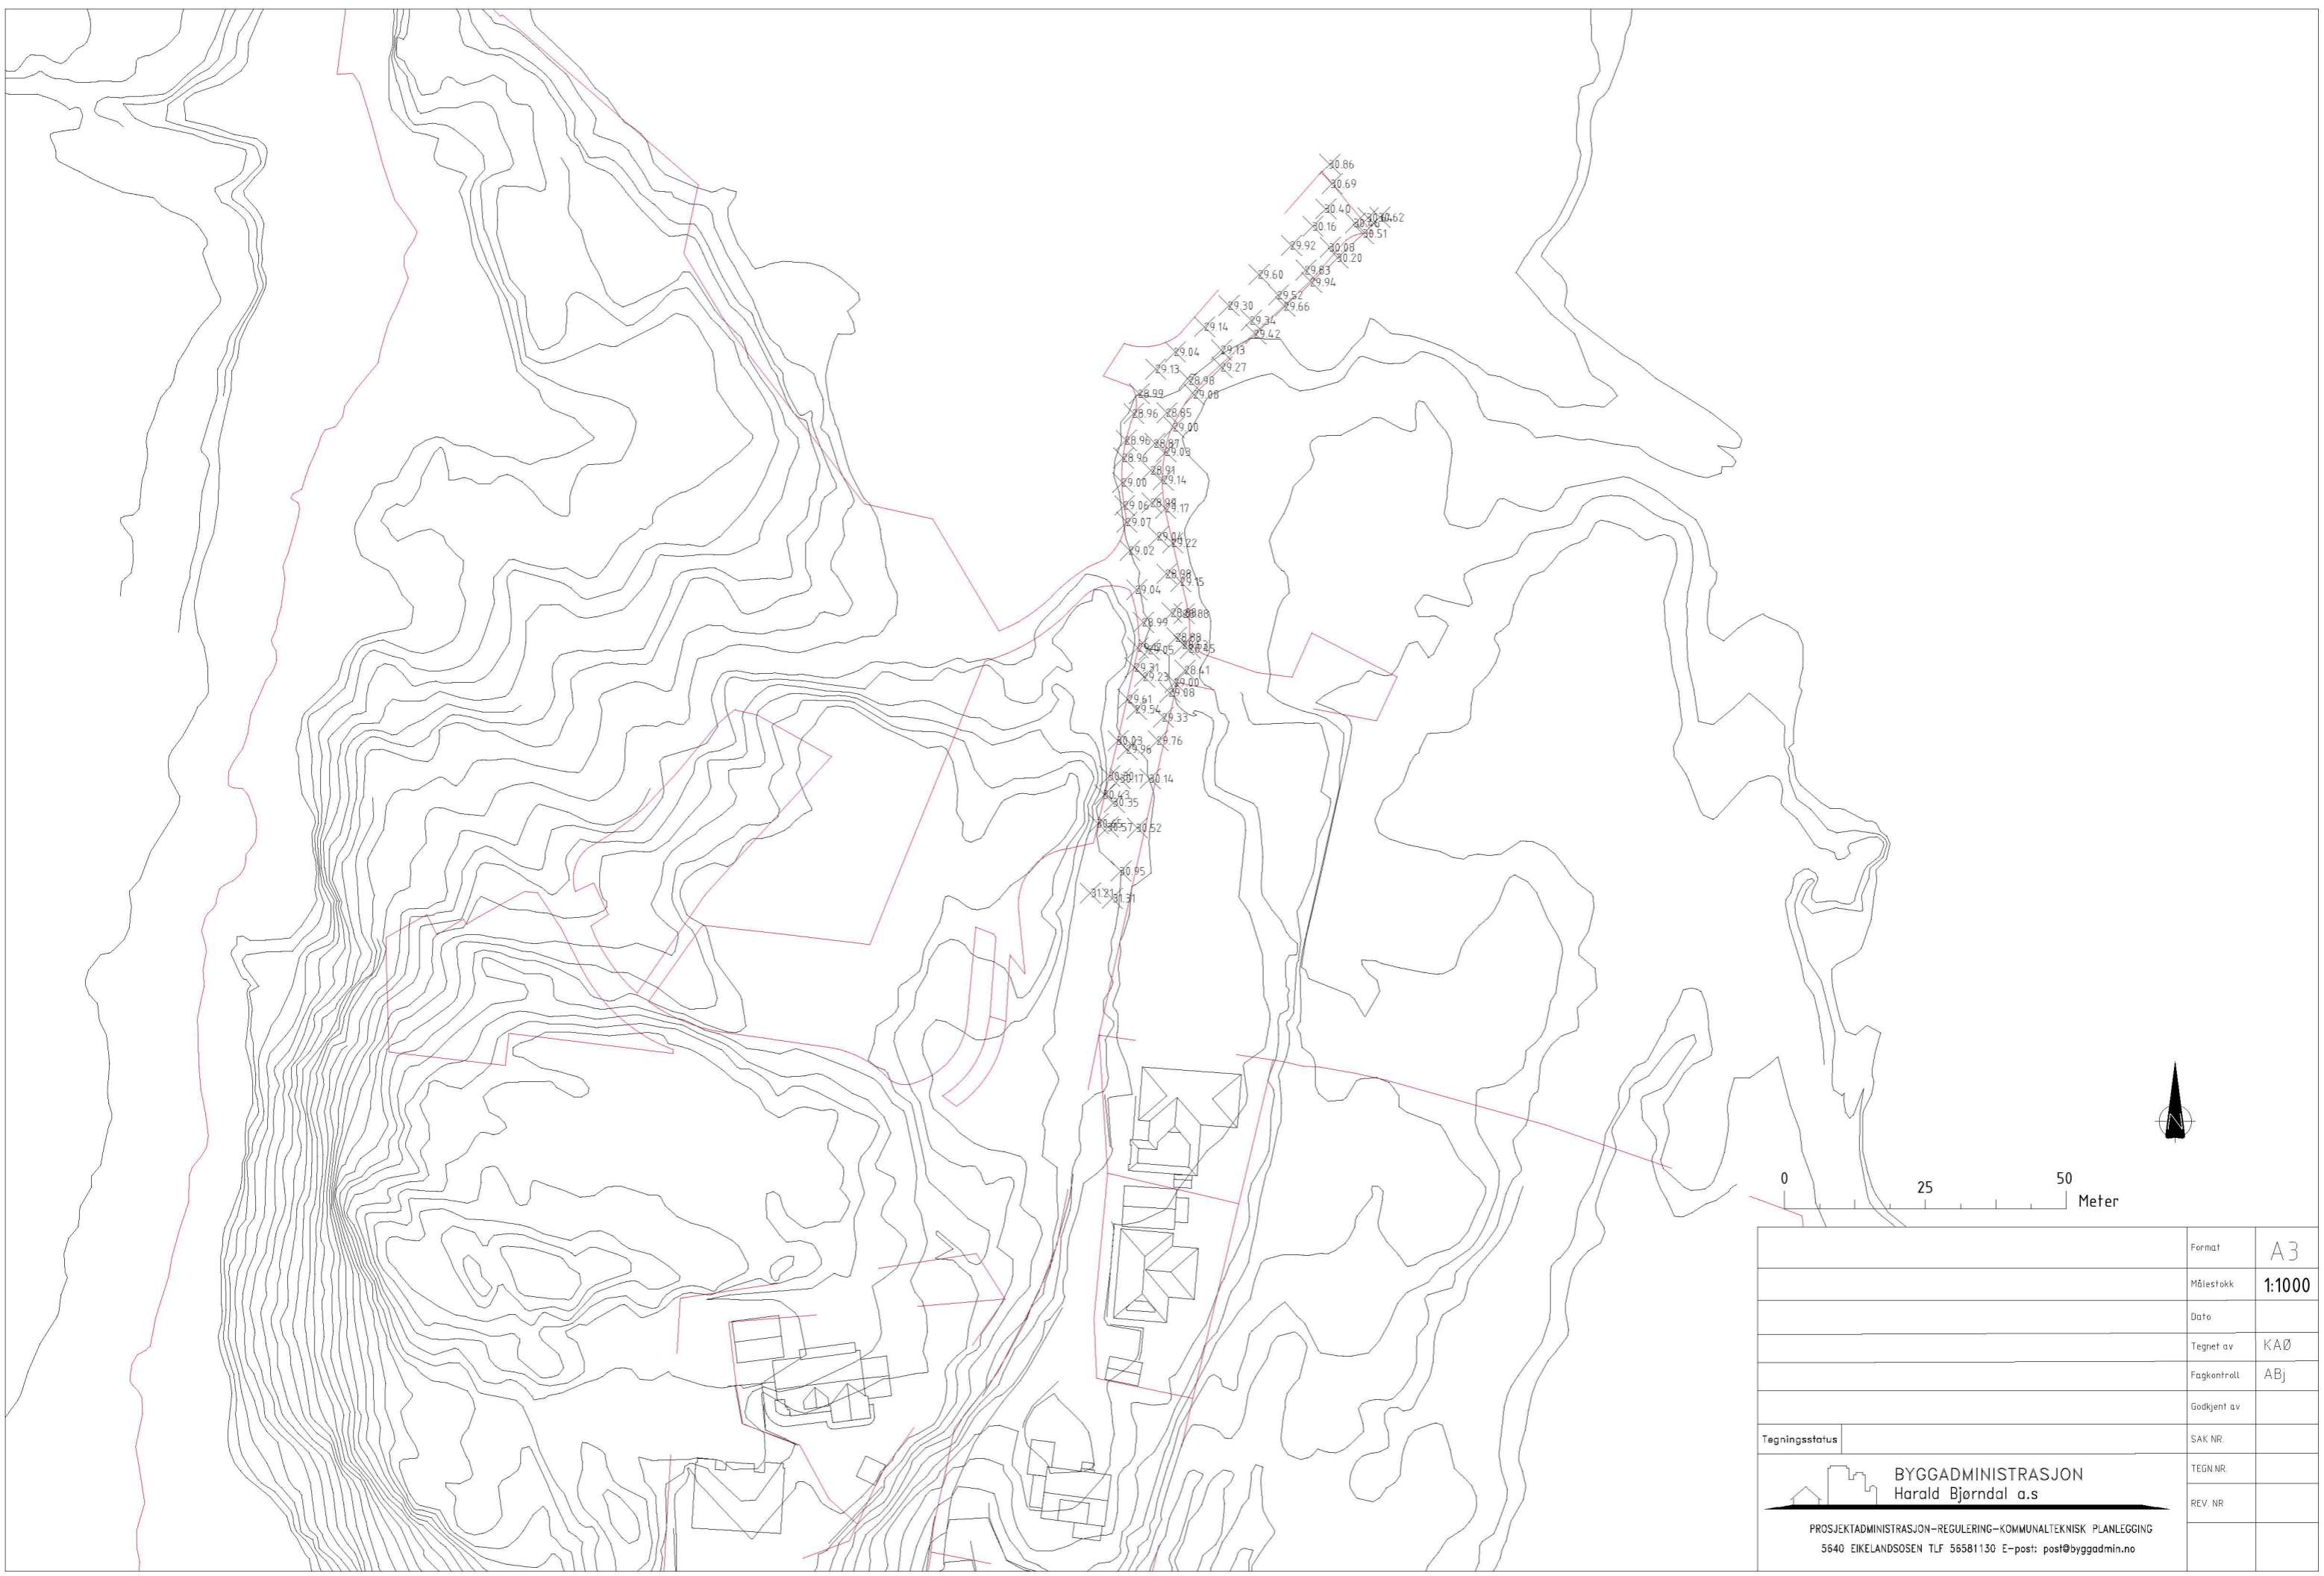

0 25 50  
Meter

Format	A3
Målestokk	1:1000
Dato	
Tegnet av	KAØ
Fagkontroll	ABj
Godkjent av	
Tegningsstatus	SAK NR.
 <b>BYGGADMINISTRASJON</b> Harald Bjørndal a.s.	
PROSJEKTADMINISTRASJON-REGULERING-KOMMUNALTEKNISK PLANLEGGING 5640 EIKELANDSOSEN TLF 56581130 E-post: post@byggadmin.no	
TEGN NR.	
REV NR.	