


Situasjonskart -
Sølvi Palmesen & Enird Skendaj
Marøyvegen 51
5937 Bøvågen, GBnr. 428/142

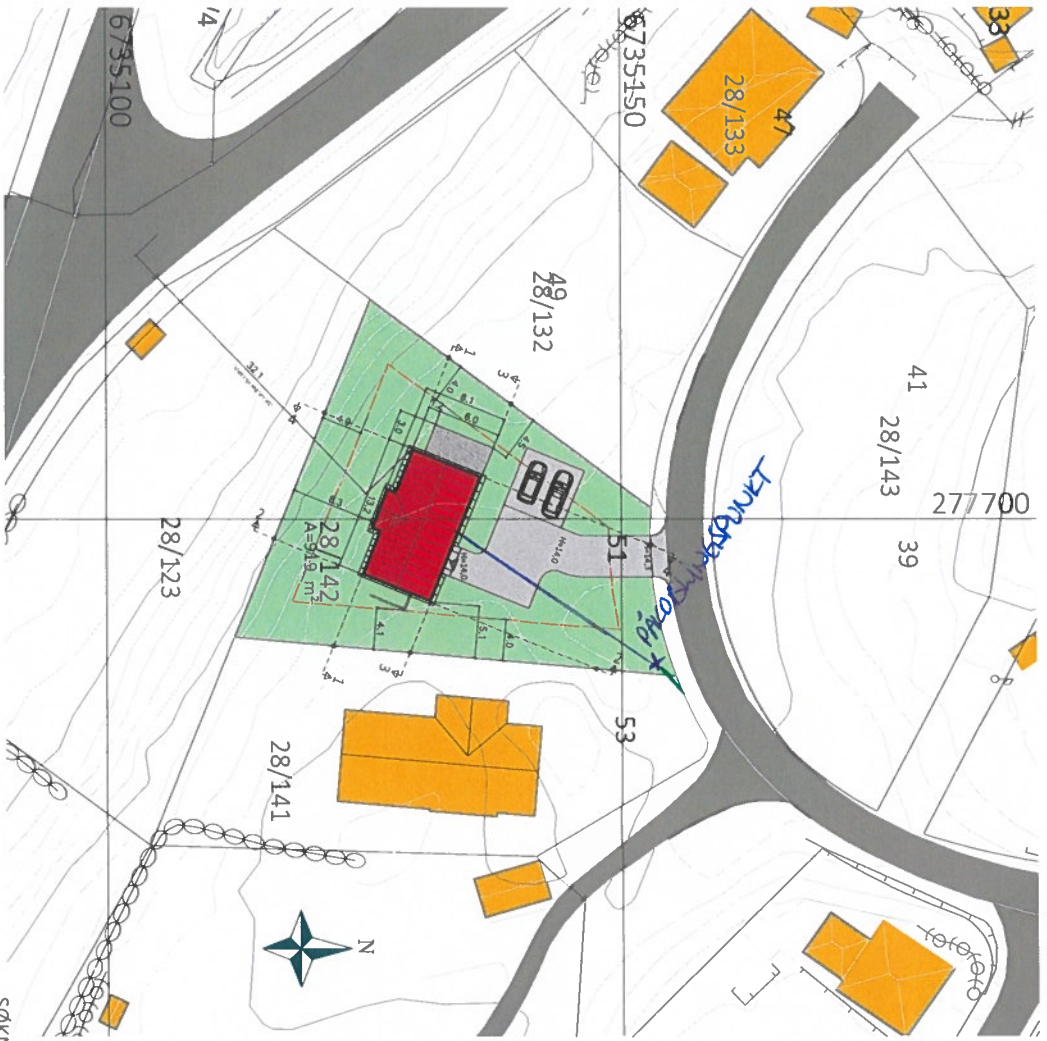

Dato: 06-12-2022

Målestokk: 1:500
15m



SØKNADSTEGNING

Prosjekt: **BOLIG - REV. AGAT-LUX+ Moderne**
 Tegning vedr.: **SITUASJONSPLAN**
 Tittel: **SØLVI PALMESEN & ENIRD SKENDAL**
 Byggher: **ALVER, Marøyvegen 51**
 Arkitekt: **E.A. SMITH AS AVD. HIBA HUS - 5239 RÅDAL**
 Leverandør: **STEVNEBØ BYGGEVARE AS - 5937 BØVVÅGEN**

Prosjekt ID: **22-098**
 Tegn. nr.: **500**
 Målestokk: **1:500 A3**
 Dato: **29.11.2022**
 Tegnet av: **EN**

