


Godkjent kartutsnitt for tillatelse til utlegging av utslippsledning i sjø - gnr-bnr 11-6 og 38, Alver kommune

20.12.2022 Hanne Gunnarskog

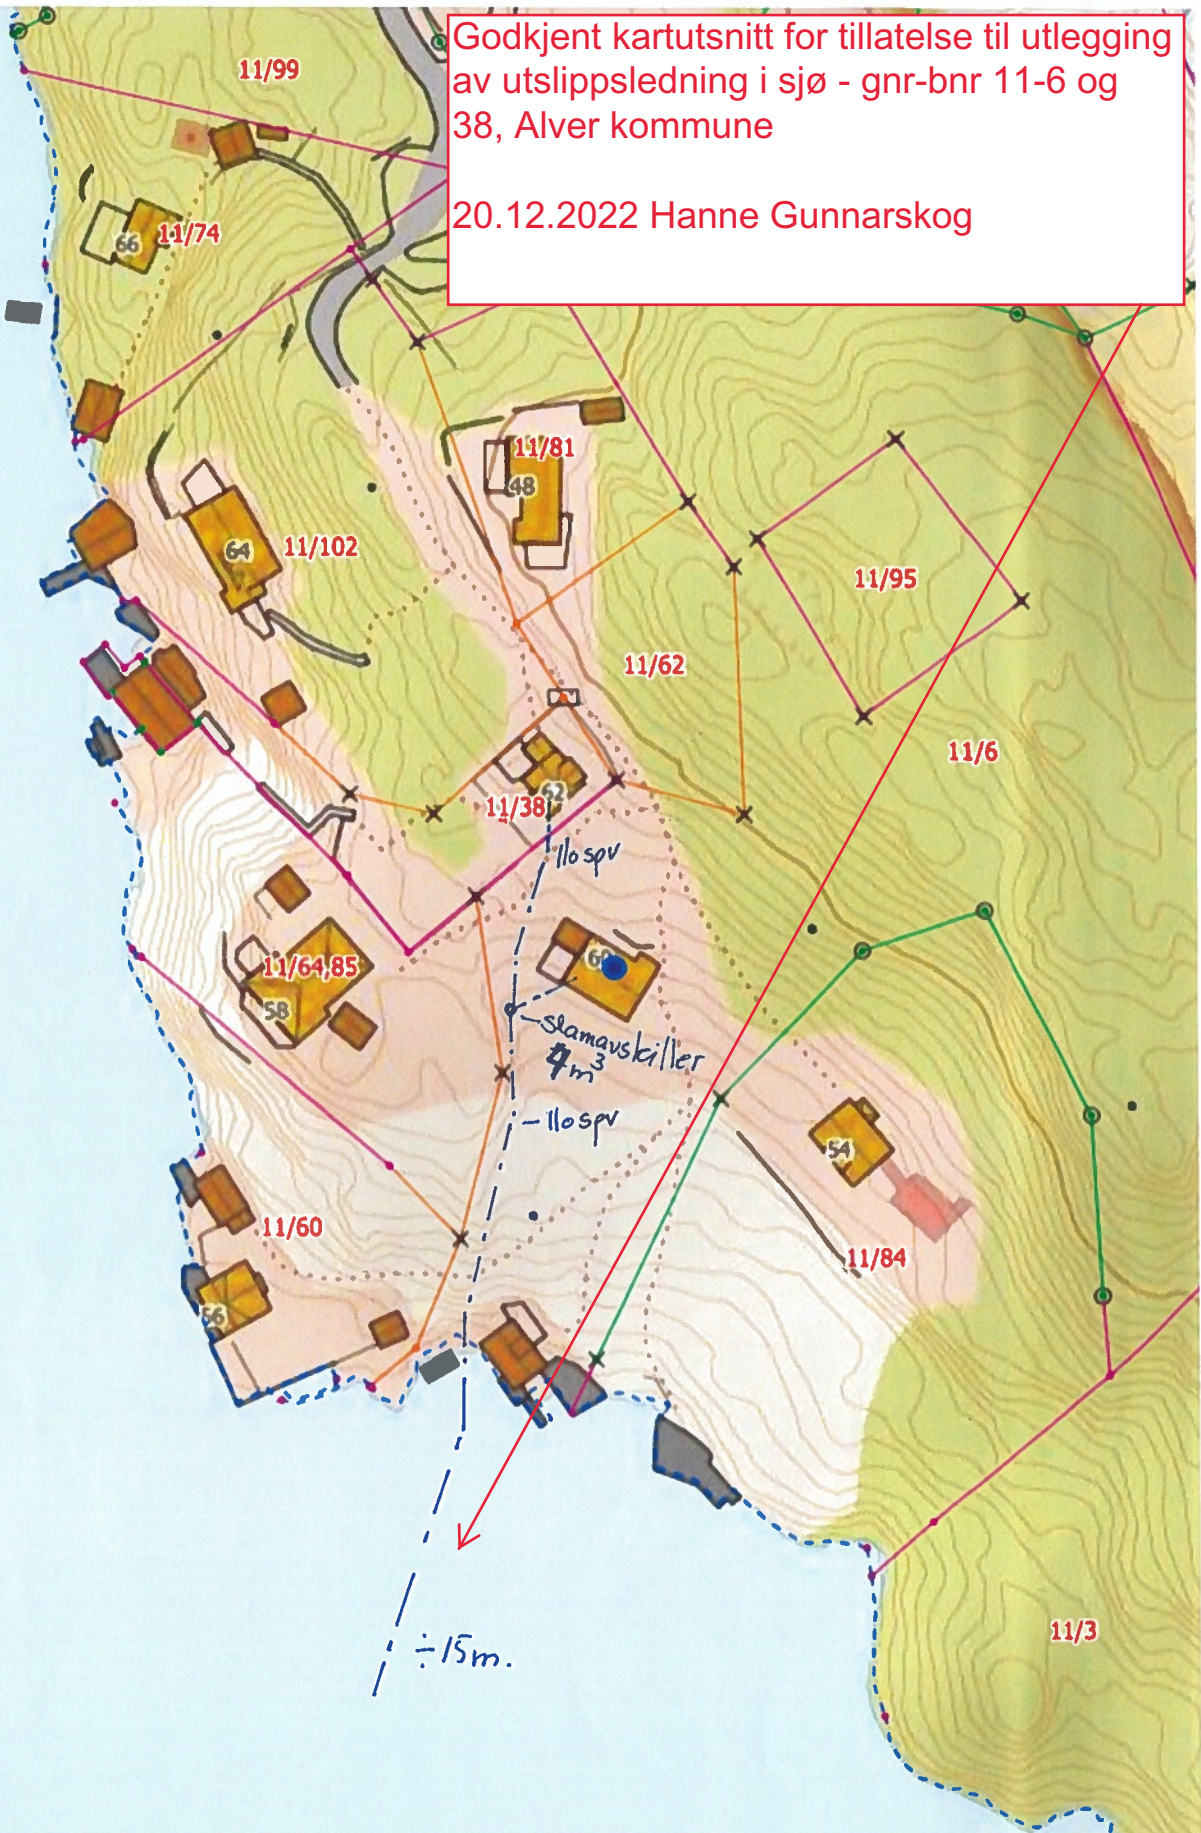

Situasjonskart - utslipp for
Hosdyrvegen 60 og 62
GBNR 11/6 og 11/38

Dato: 19-01-2022

Nhdigi.no

Målestokk: 1:1 000

30m