


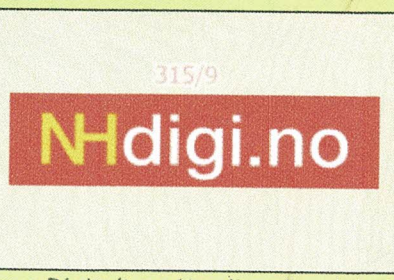

D1 s.1-1

Situasjonskart -
 Situasjonskart: 315/19 - Alver kommune
 Hoplandsvegen 107, 5919 Frekhaug



Dato: 14-07-2022
 rev. 15.11.2022 *OTA*

Målestokk: 1:1 000

30m