



Fasade Nord-Vest

1:100

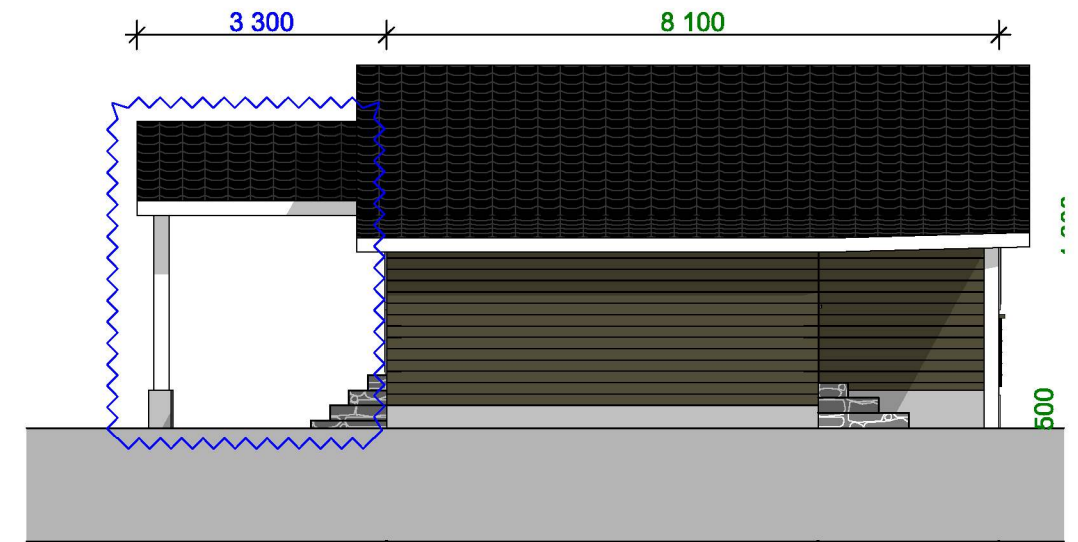


Fasade Nord-øst

1:100

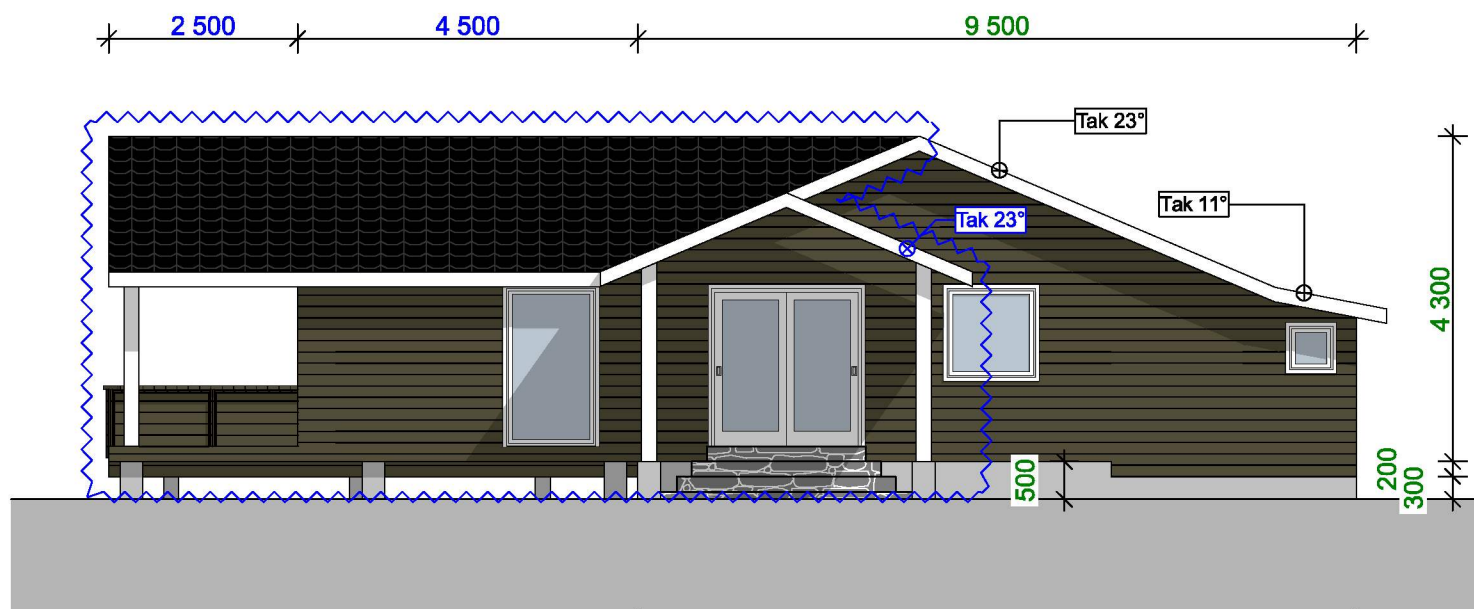



Fasade Sør-Øst

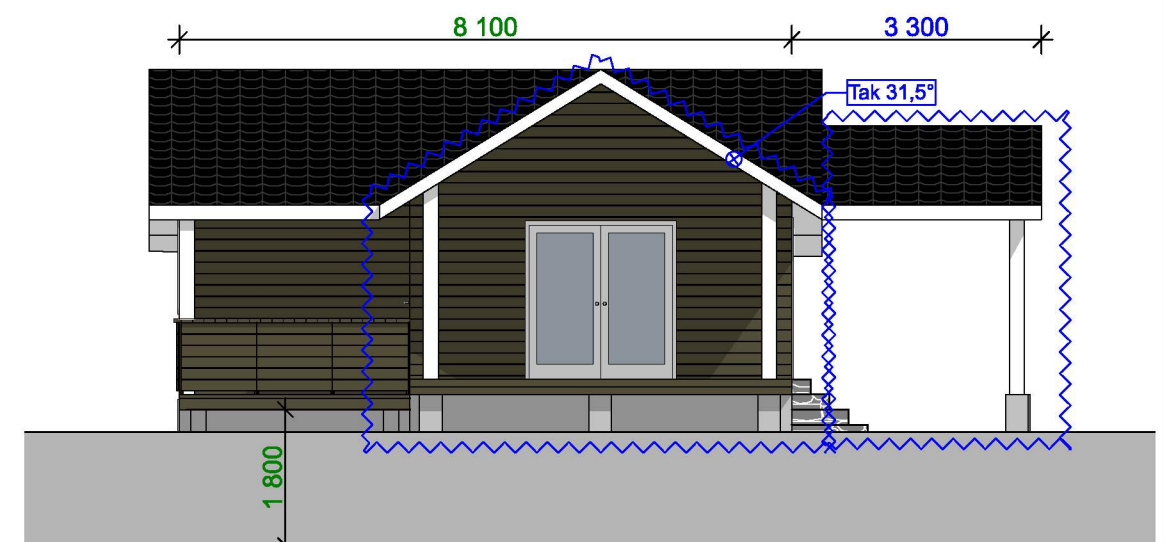1:100



Fasade Sør-Vest

1:100

<b>Prosjektnr:</b> P625_2022	<b>Tiltak/prosjekt:</b> Tilbygg til fritidsbolig + frittstående annek				<b>Først utkast</b> 04.05.2022 KA	Eksisterende fritidsbolig arbeid.						
<b>Tegningsnr.:</b> A20-01					<b>Revisjonsdato#1</b> 09.06.2022 KS	Kontroll av eksisterende fritidsbolig + tilbygg						
<b>Type tegning:</b> Fasade Hytte	<b>Tiltakshaver:</b> Ruben Fureli				<b>Revisjonsdato#2</b> 12.08.2022 KA							
<b>Fase:</b> BYGGEMELDINGSTEGNING	<b>Tiltaksadresse:</b> Rosslandsvegen 332, 5918 Frekhaug				<b>Revisjonsdato#3</b> 23.08.2022 KS							
<b>Format</b> A3 Liggende - 420/297	<b>Knr:</b> 4631 Alver	<b>Gnr:</b> 322	<b>Bnr:</b> 106	<b>Snr:</b> #Snr	<b>Revisjonsdato#4</b> 09.12.2022 KA							
<b>Målestokk:</b> 1:100	<b>Kontroll prosjekt</b> Signatur:		<b>Kontroll utførende</b> Signatur:		<b>Revisjonsdato#5</b> 00.00.2020							
<b>Oppstartdato (signert tilbud):</b> 18.03.2022						<b>Stedlig kontroll måling må utføres, noen avvik mellom tegning og faktiske mål kan forekomme.</b> Tegninger levert av AdvisorWest er opphavsrettslig beskyttet og kan ikke kopieres uten skriftlig samtykke.						
 <p><b>ADVISOR WEST</b> BYGGESØKNADER &amp; TEGNETJENESTER</p> <p>AdvisorWest Org nr: 913 300 610 MVA Storebotn 57A, 5309 Kleppestø Tlf: +47 40 58 38 38, post@advisorwest.no www.advisorwest.no</p>						 <p>ArchicAD -&gt; PLA ArchicAD -&gt; DWG ArchicAD -&gt; IFC ArchicAD -&gt; PDF ArchicAD -&gt; SOSI Byggemeldingstegninger Arbeidstegninger Situasjonspalner (inkludert VA-løsninger og avkjørsel) Terrengprofiler 3D visualiseringer</p>		<b>AREAL</b>	<b>EKS BRA</b>	<b>NYTT BRA</b>	<b>EKS BYA</b>	<b>NYTT BYA</b>
						LOFT	m <sup>2</sup>	m <sup>2</sup>				
						3.ETASJE	m <sup>2</sup>	m <sup>2</sup>				
						2.ETASJE	m <sup>2</sup>	m <sup>2</sup>				
						1.ETASJE	59,5m <sup>2</sup>	64,2m <sup>2</sup>				
						KJELLER	m <sup>2</sup>	m <sup>2</sup>				
<b>TOTAL</b>	<b>59,5m<sup>2</sup></b>	<b>64,2m<sup>2</sup></b>	<b>78,6m<sup>2</sup></b>	<b>87,5m<sup>2</sup></b>								