


ISDALSTØBAKKEN 10  
137/731  
HOGNE REIKERÅS  
140756 46764

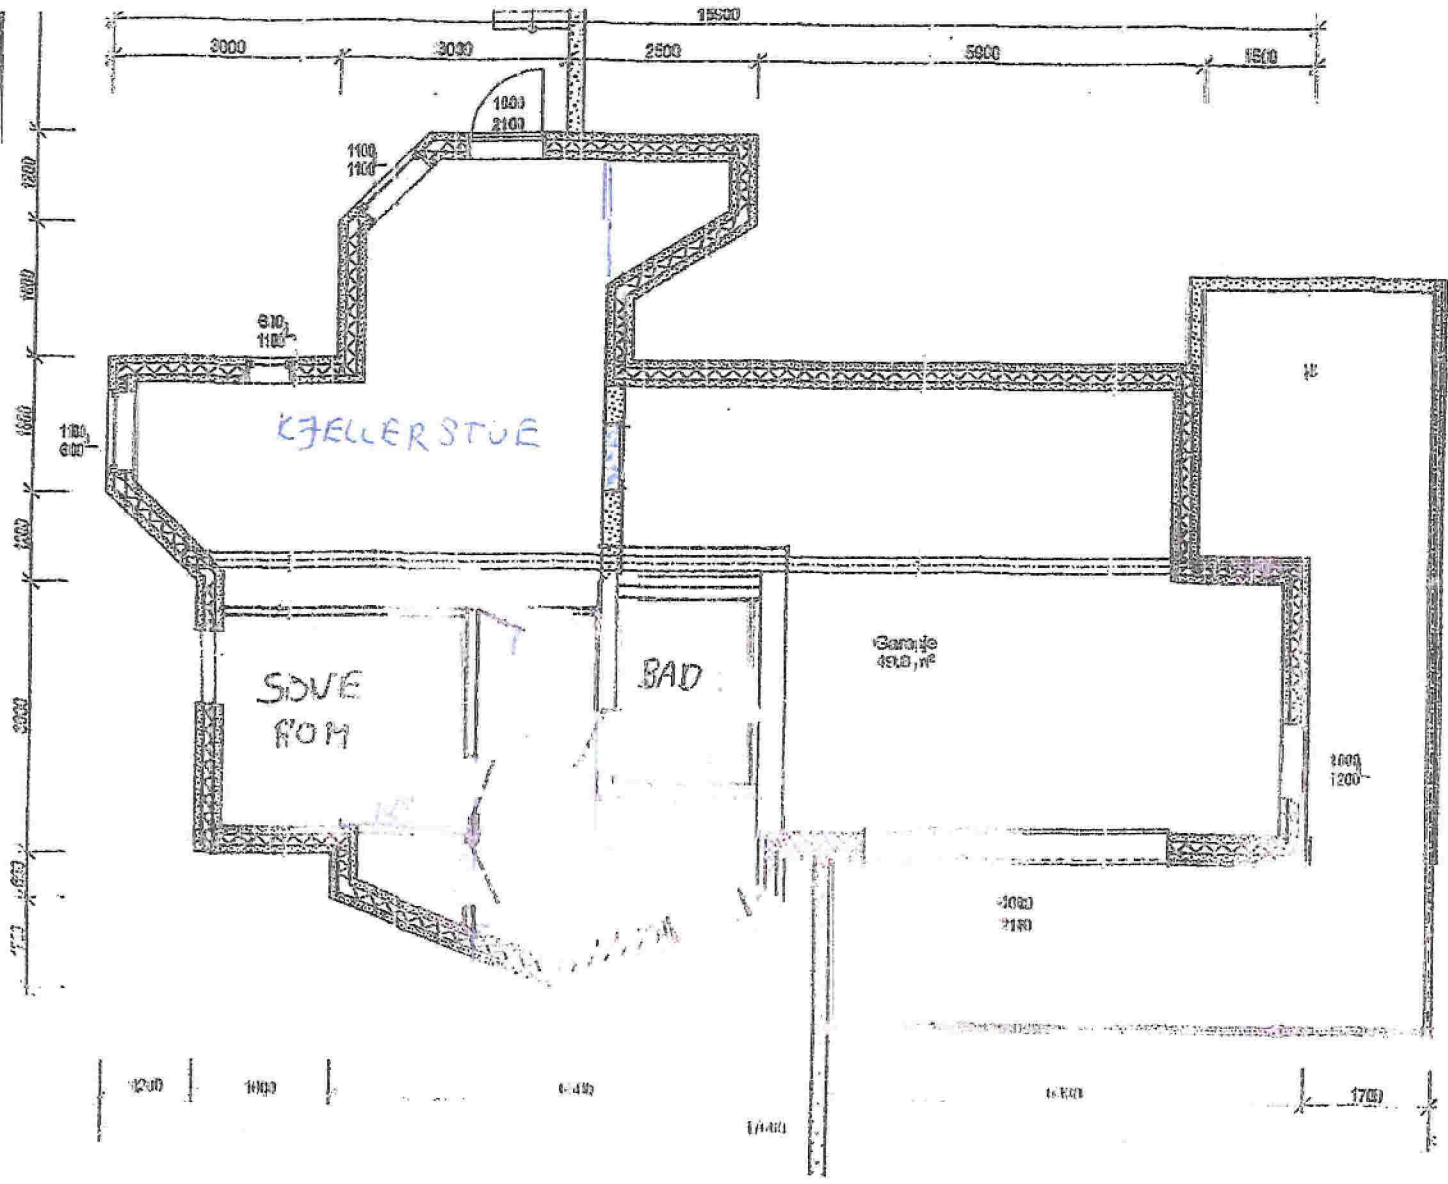

ETTER  
BYGGING